


HITALÖGN:
KERFI, ≈ 1:50.

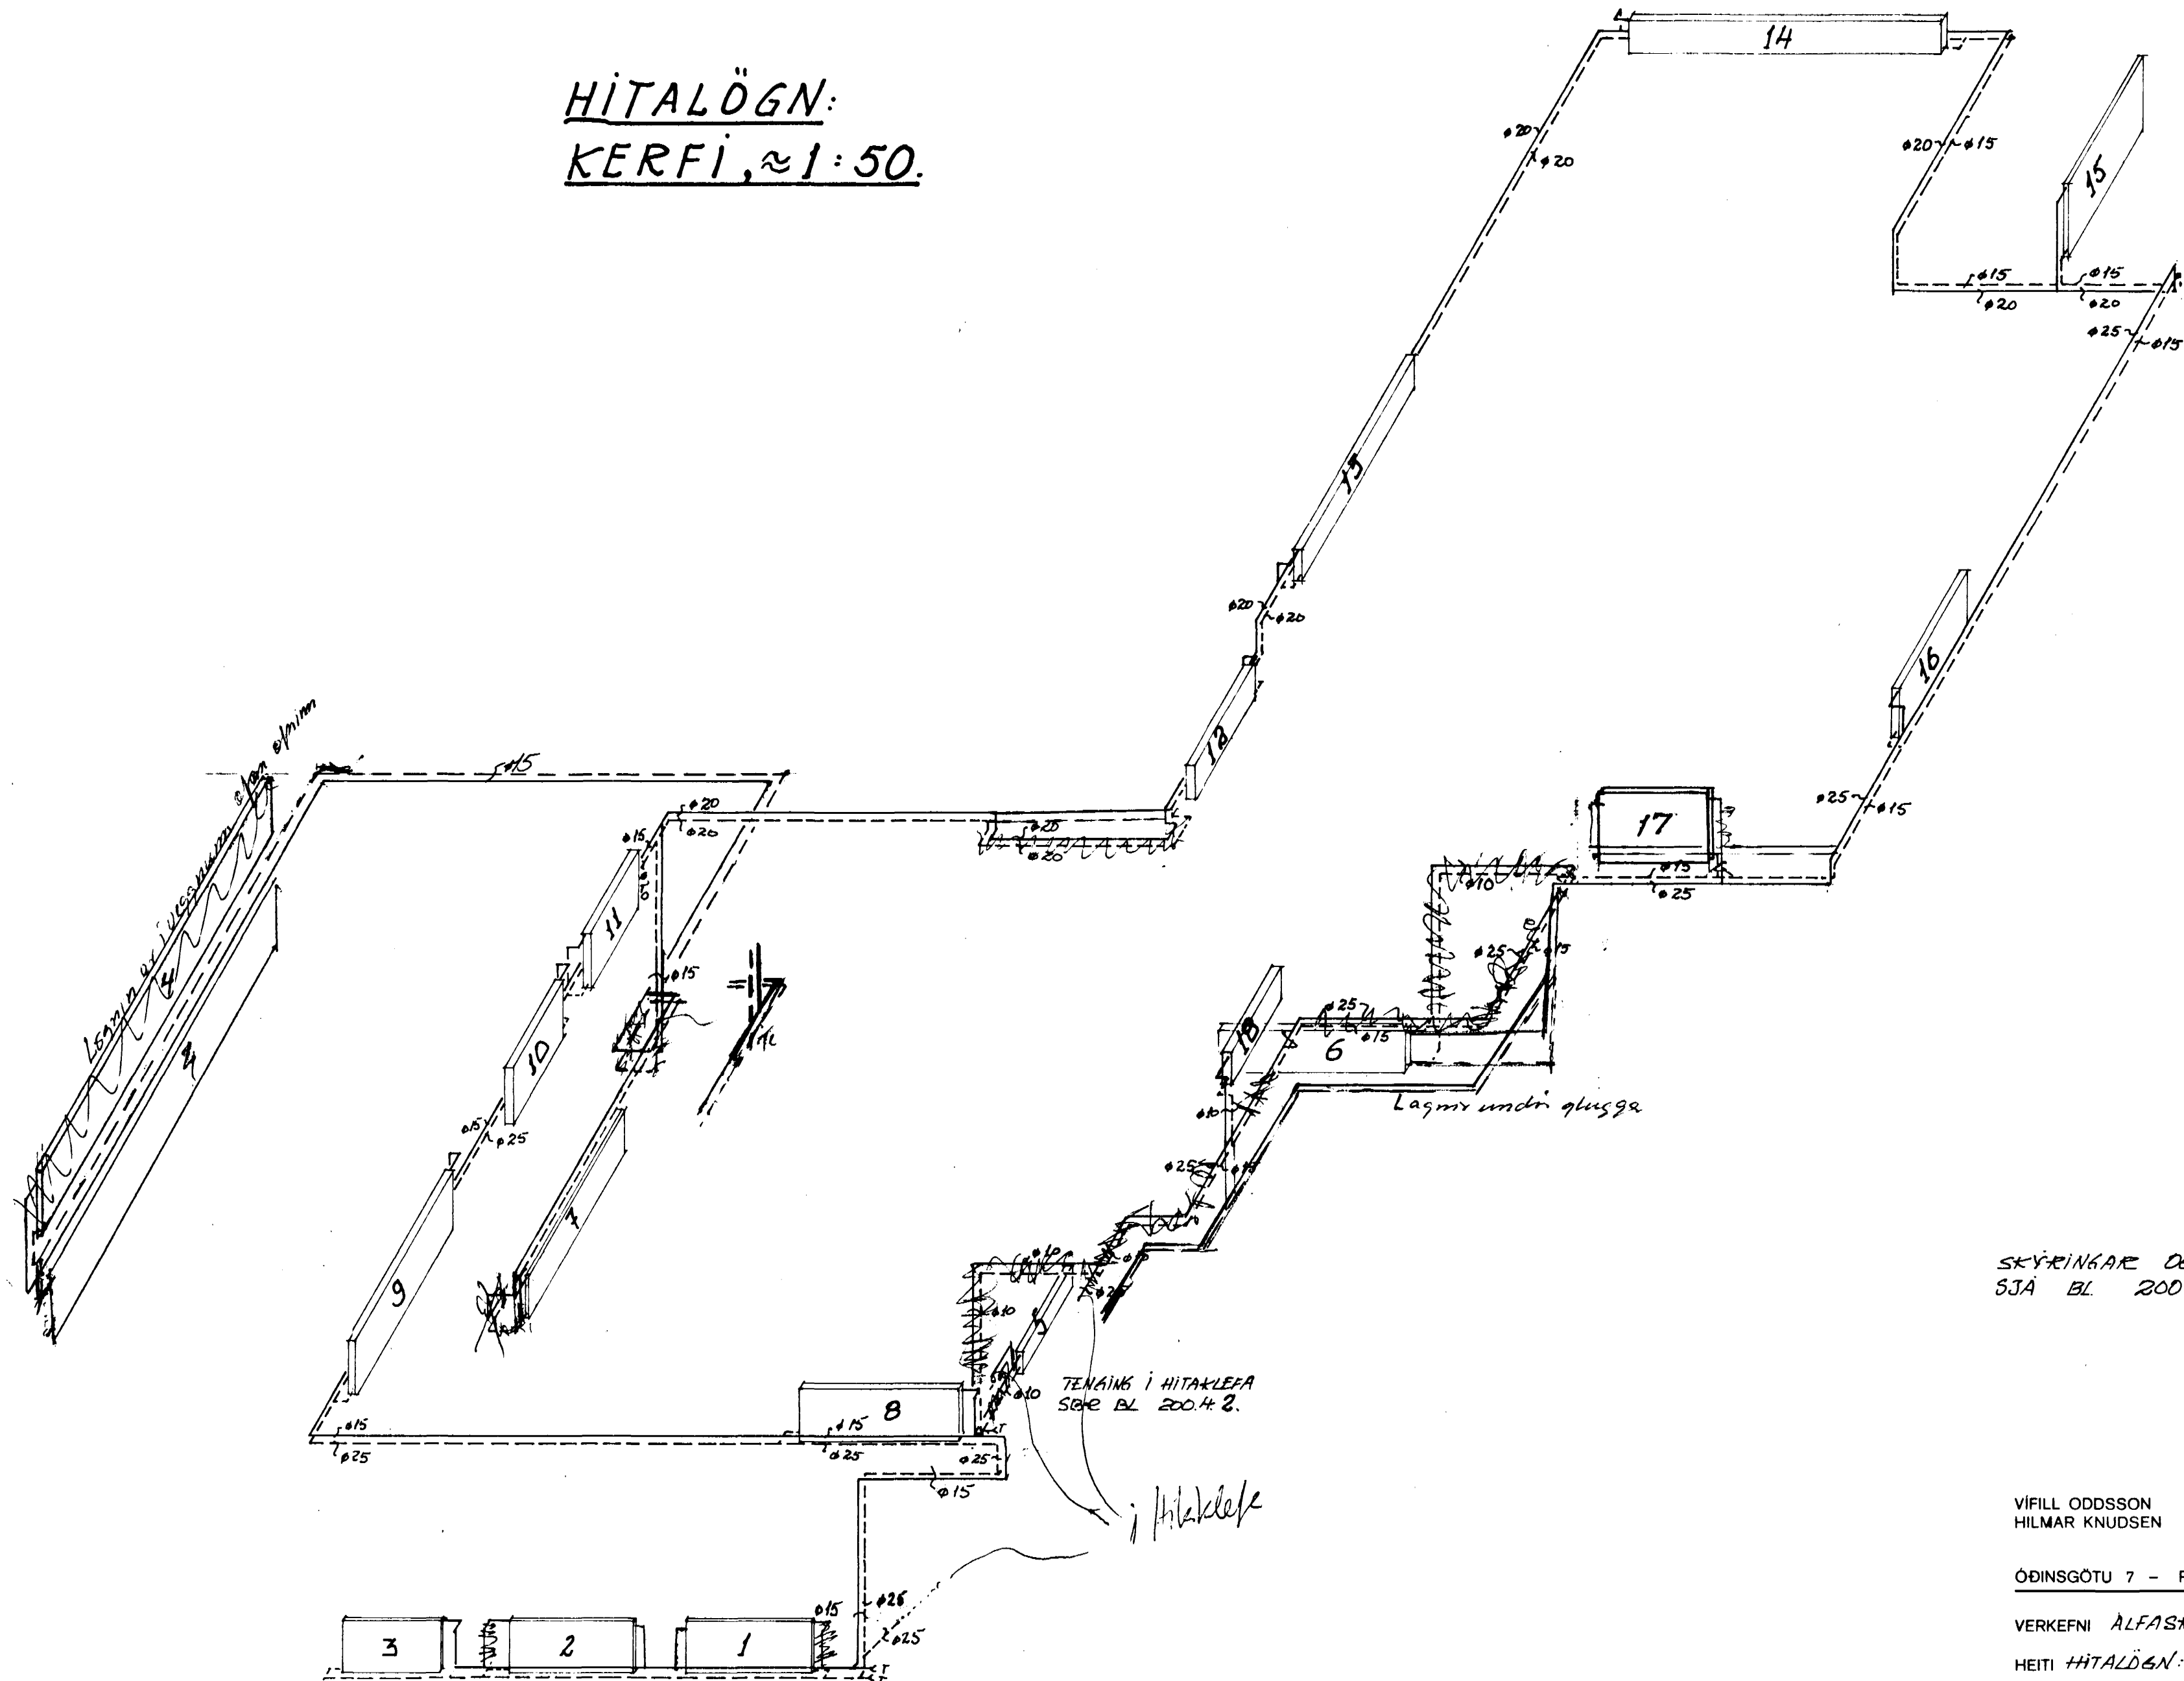

SKÝRNINGAR OG OFNASKRÁ
SJA BL. 200.4.1.

VÍFILL ODDSSON VERKFRÆÐINGUR FVFI
HILMAR KNUDSEN VERKFRÆÐINGUR FVFI

TEIKNISTOFAN
ÖDINSTORGI

ÖDINGSGÖTU 7 - REYKJAVÍK - SÍMI 16177

VERKEFNI ALFASKEIÐ 117, HAFNARF.

HEITI HITALÖGN: KERFI

T. HK R. HK Y. M. 1:50

DAGS. JÚLÍ '72 NR. 200.4.4.

Breytt 14-9-72 J.O.

Handwritten signature