


VATNSLÖGN:
GRUNNMYND KJALLARA. 1:50.

KERFI, 1:50.

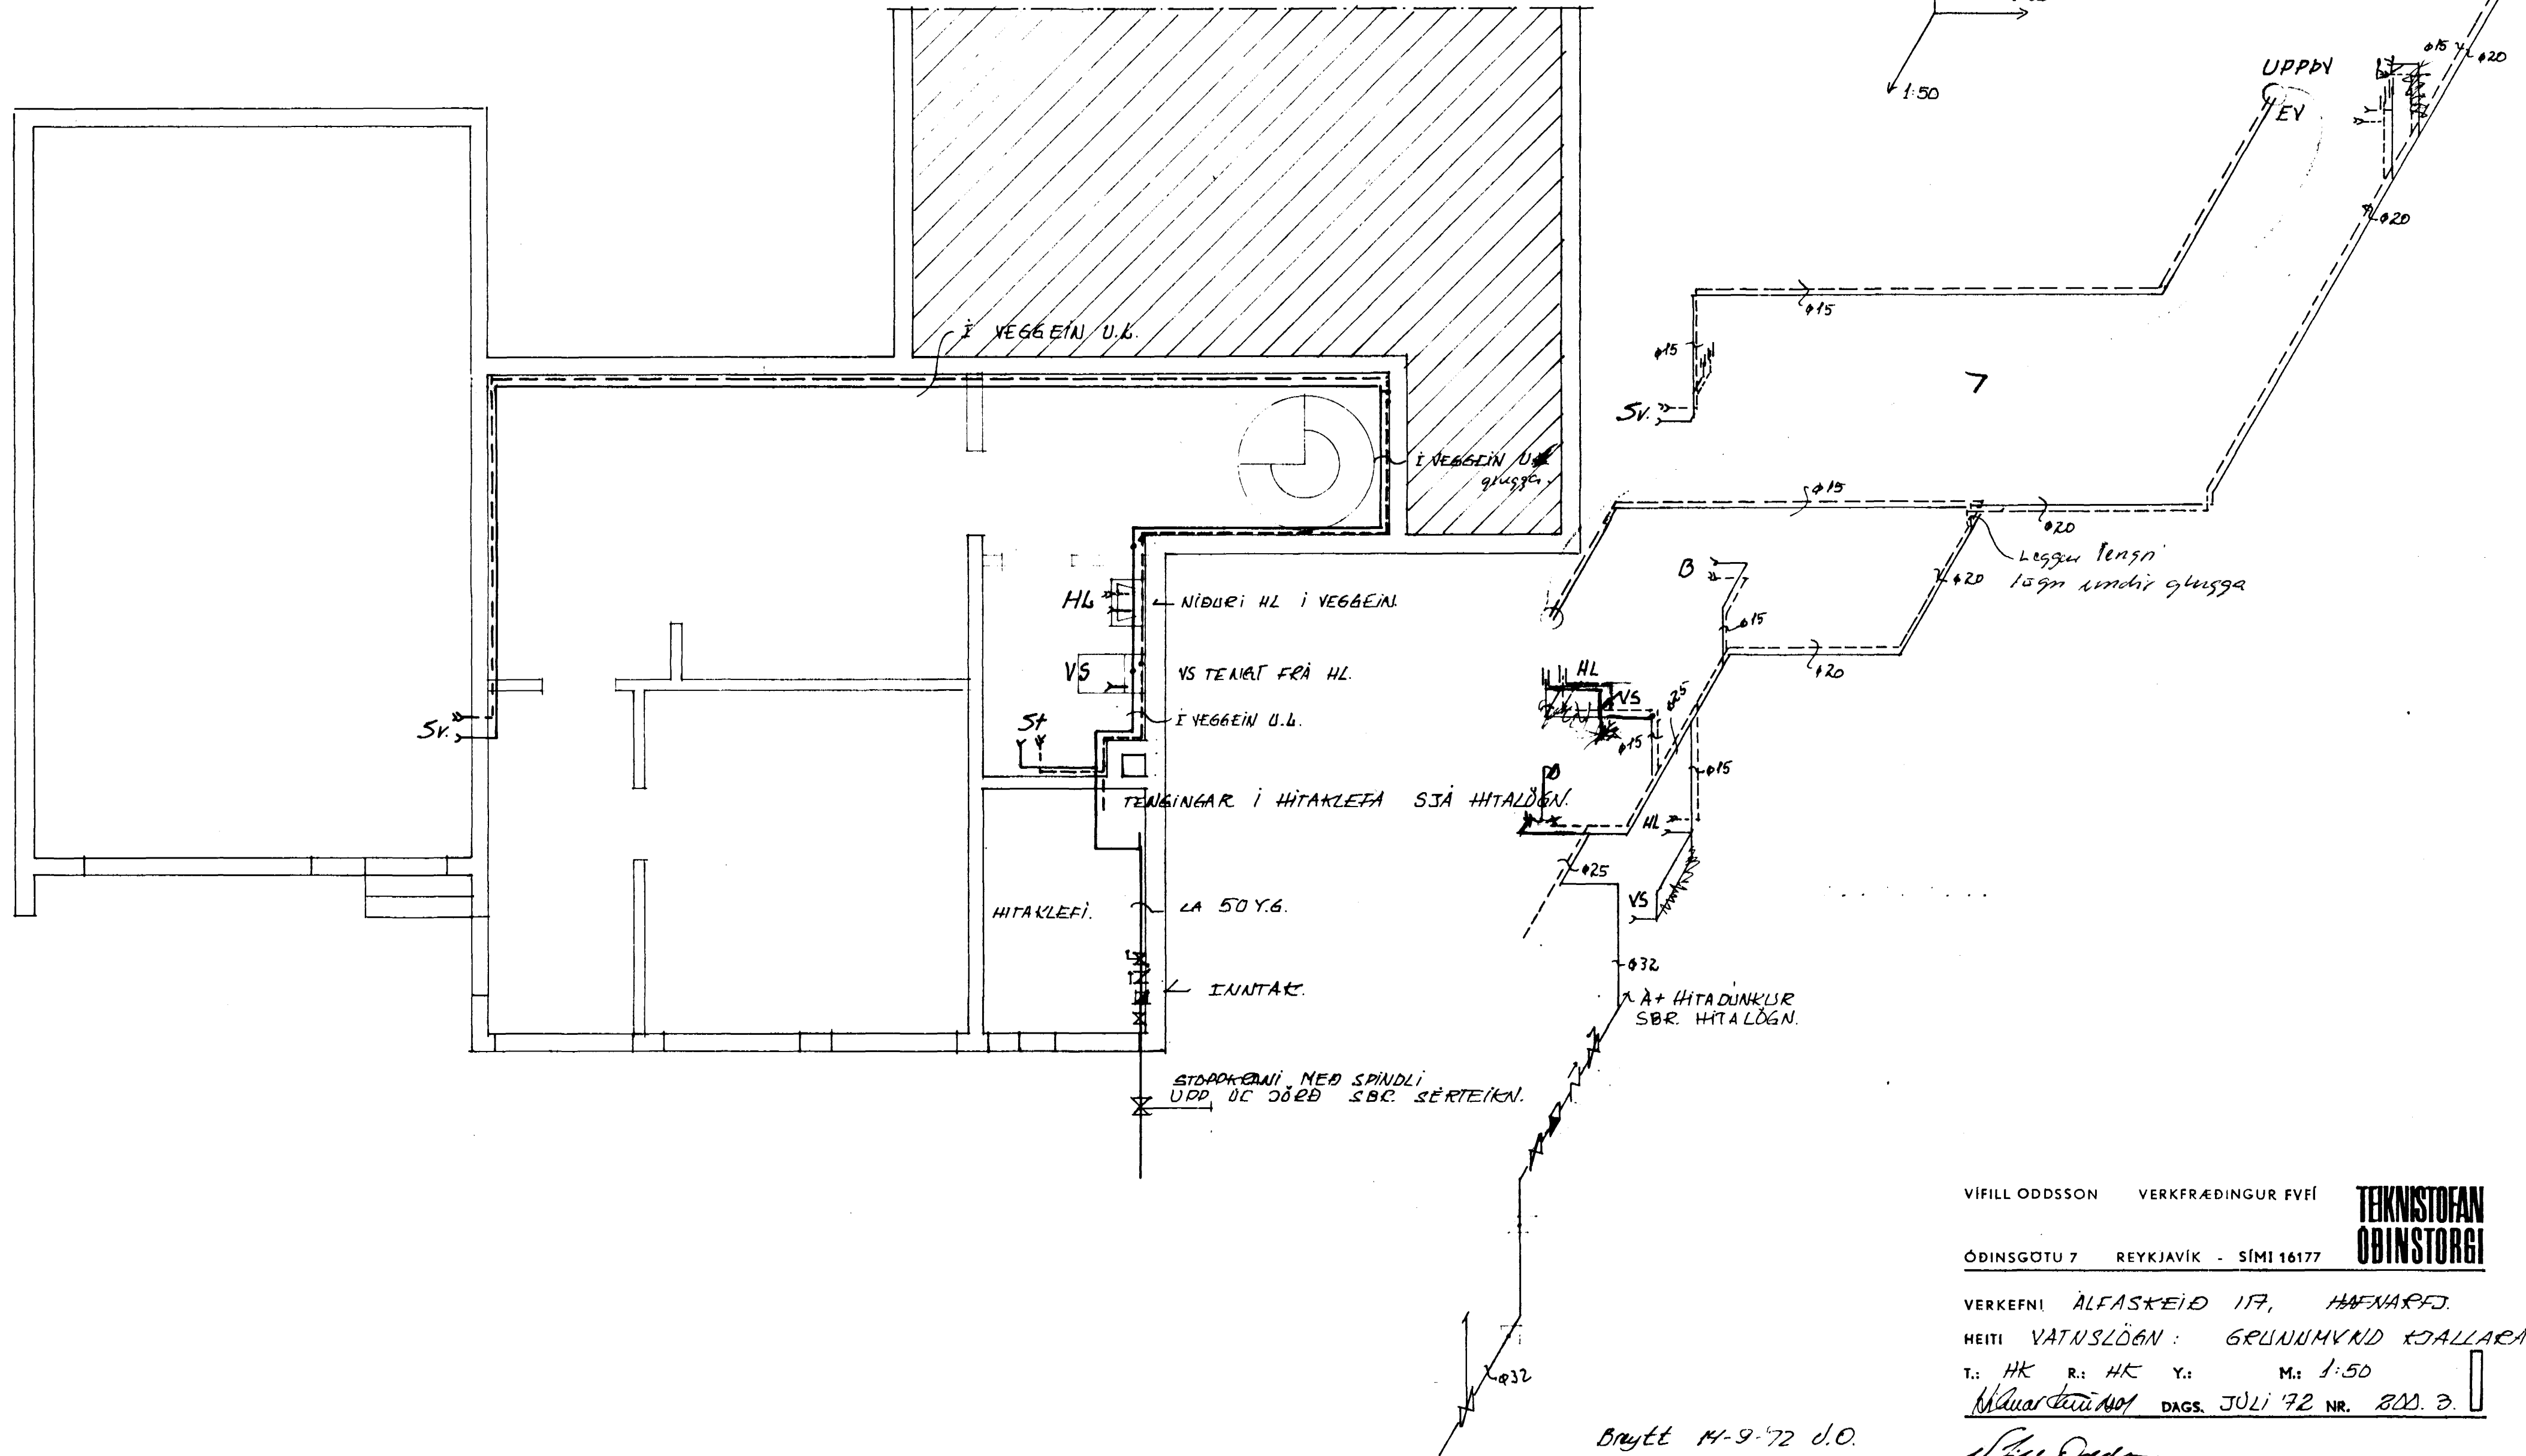

VÍFILL ODDSSON VERKFRÆÐINGUR EVFÍ
 ÓDINGSTU 7 REYKJAVÍK - Sími 16177
**TEKNIstofan
 ÖBINSTORGI**
 VERKEFNI ALFASKEIÐ 17, HAERNAFJ.
 HEITI VATNSLÖGN: GRUNNMYND KJALLARA
 T.: HK R.: HK Y.: M.: 1:50
 Dags. JULI 72 NR. 800. 2.
 Breytt 14-9-72 J.O.
[Signature]