



Samþykkt á fundi bygginga-
nefndar þ. 17. 11. 1965

BYGGINGAFULLTRÚINN
Í HAFNARFIRDI


Sigurður Ólafsson

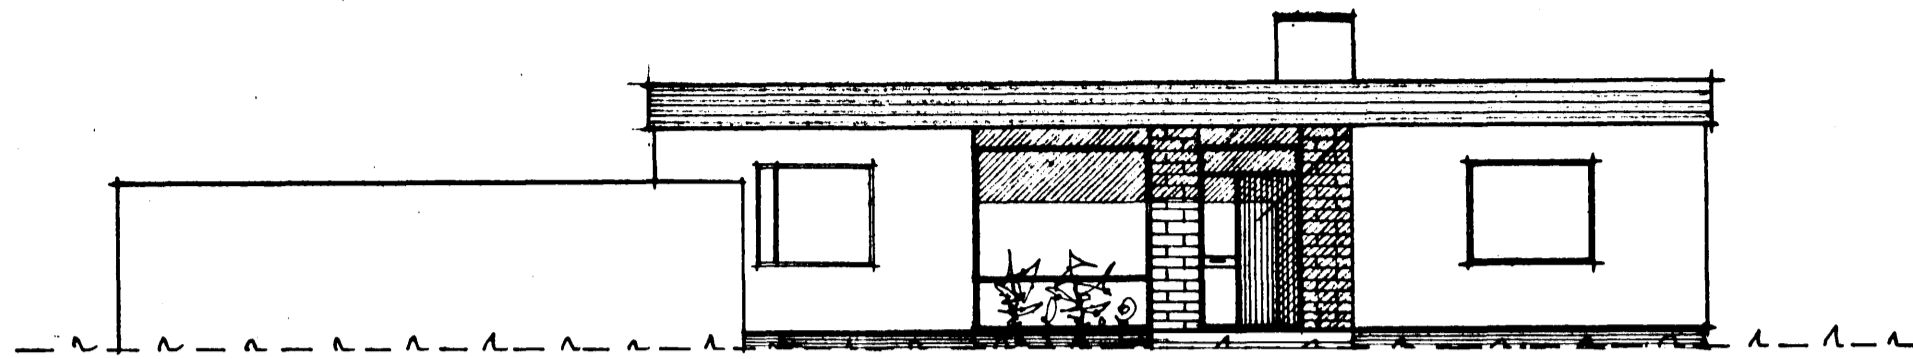


AUSTURHLID

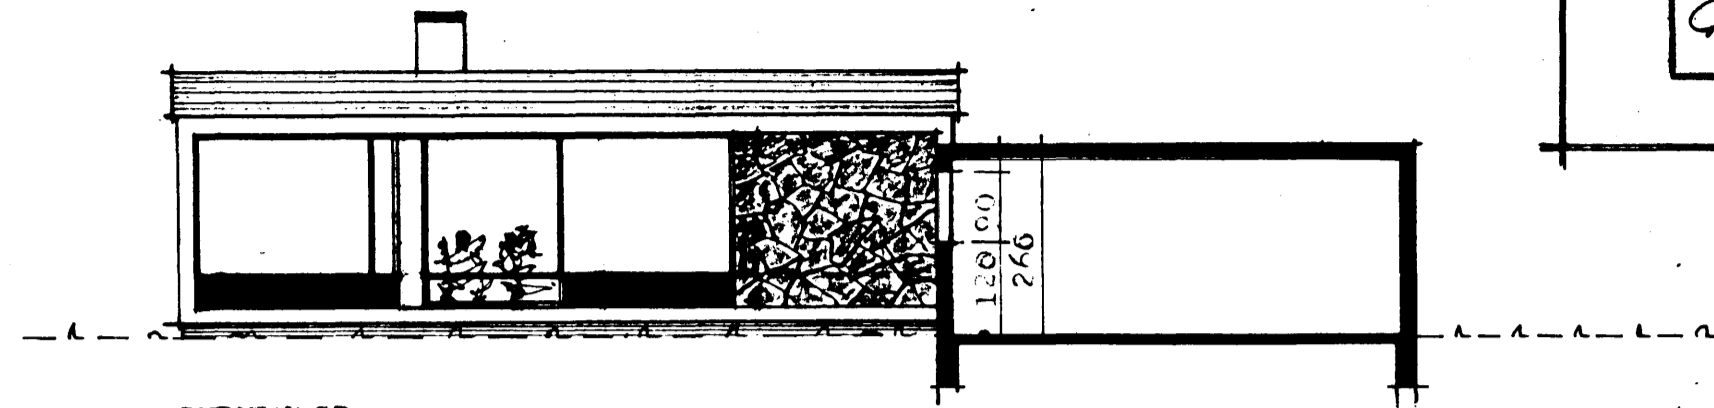


SUDURHLID

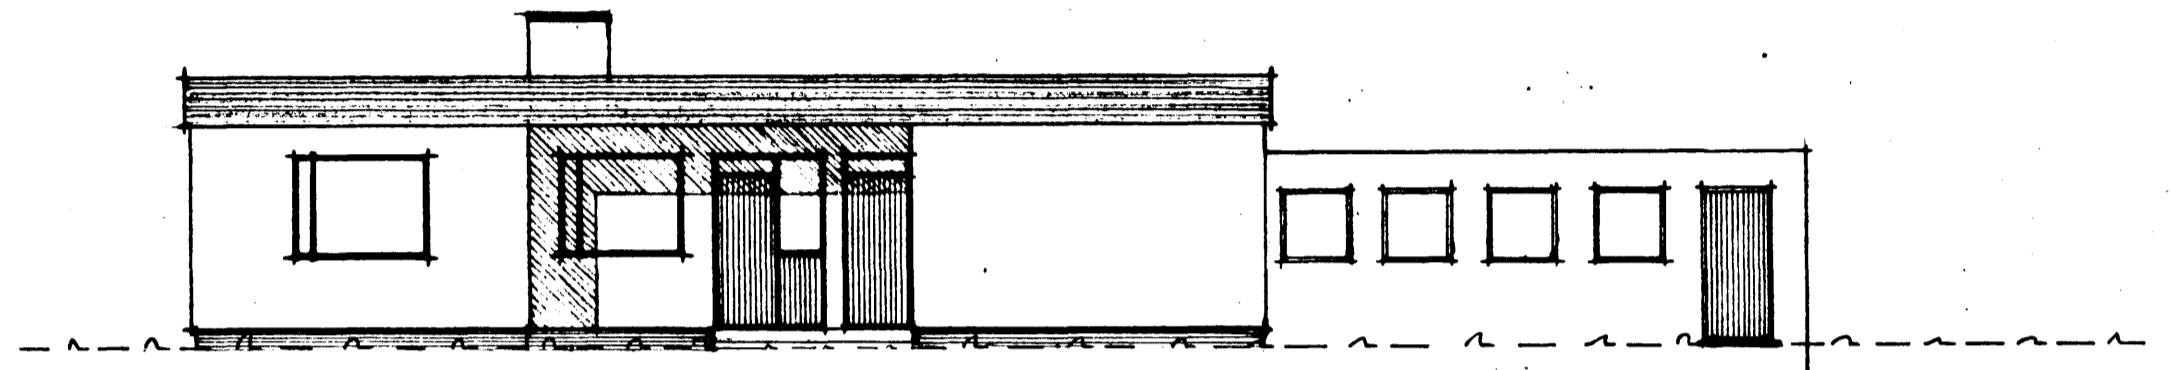


VESTURHLID

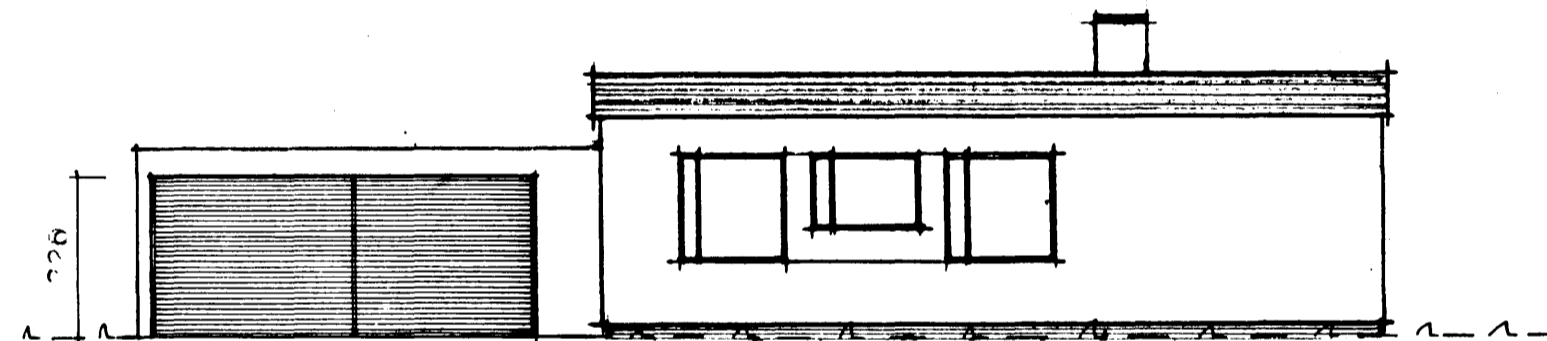

NORDURHLID

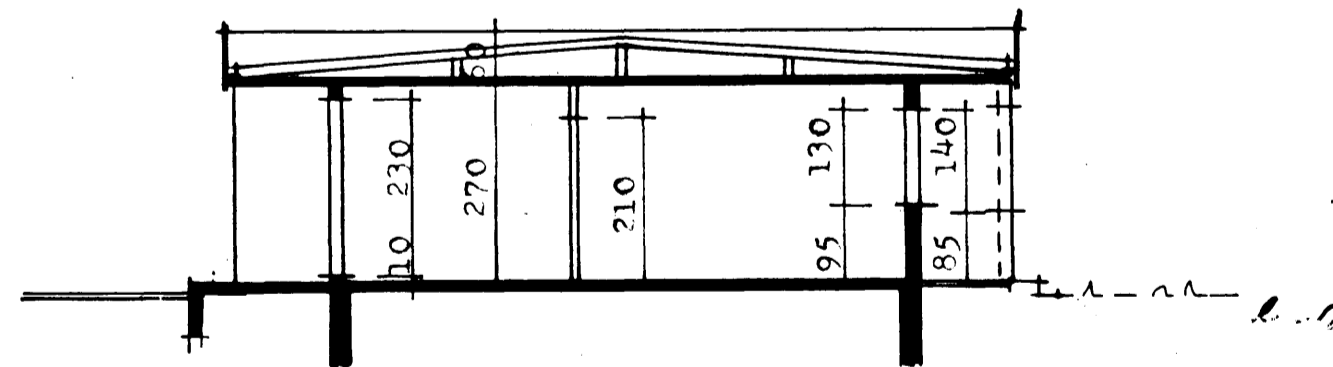


SKURDUR

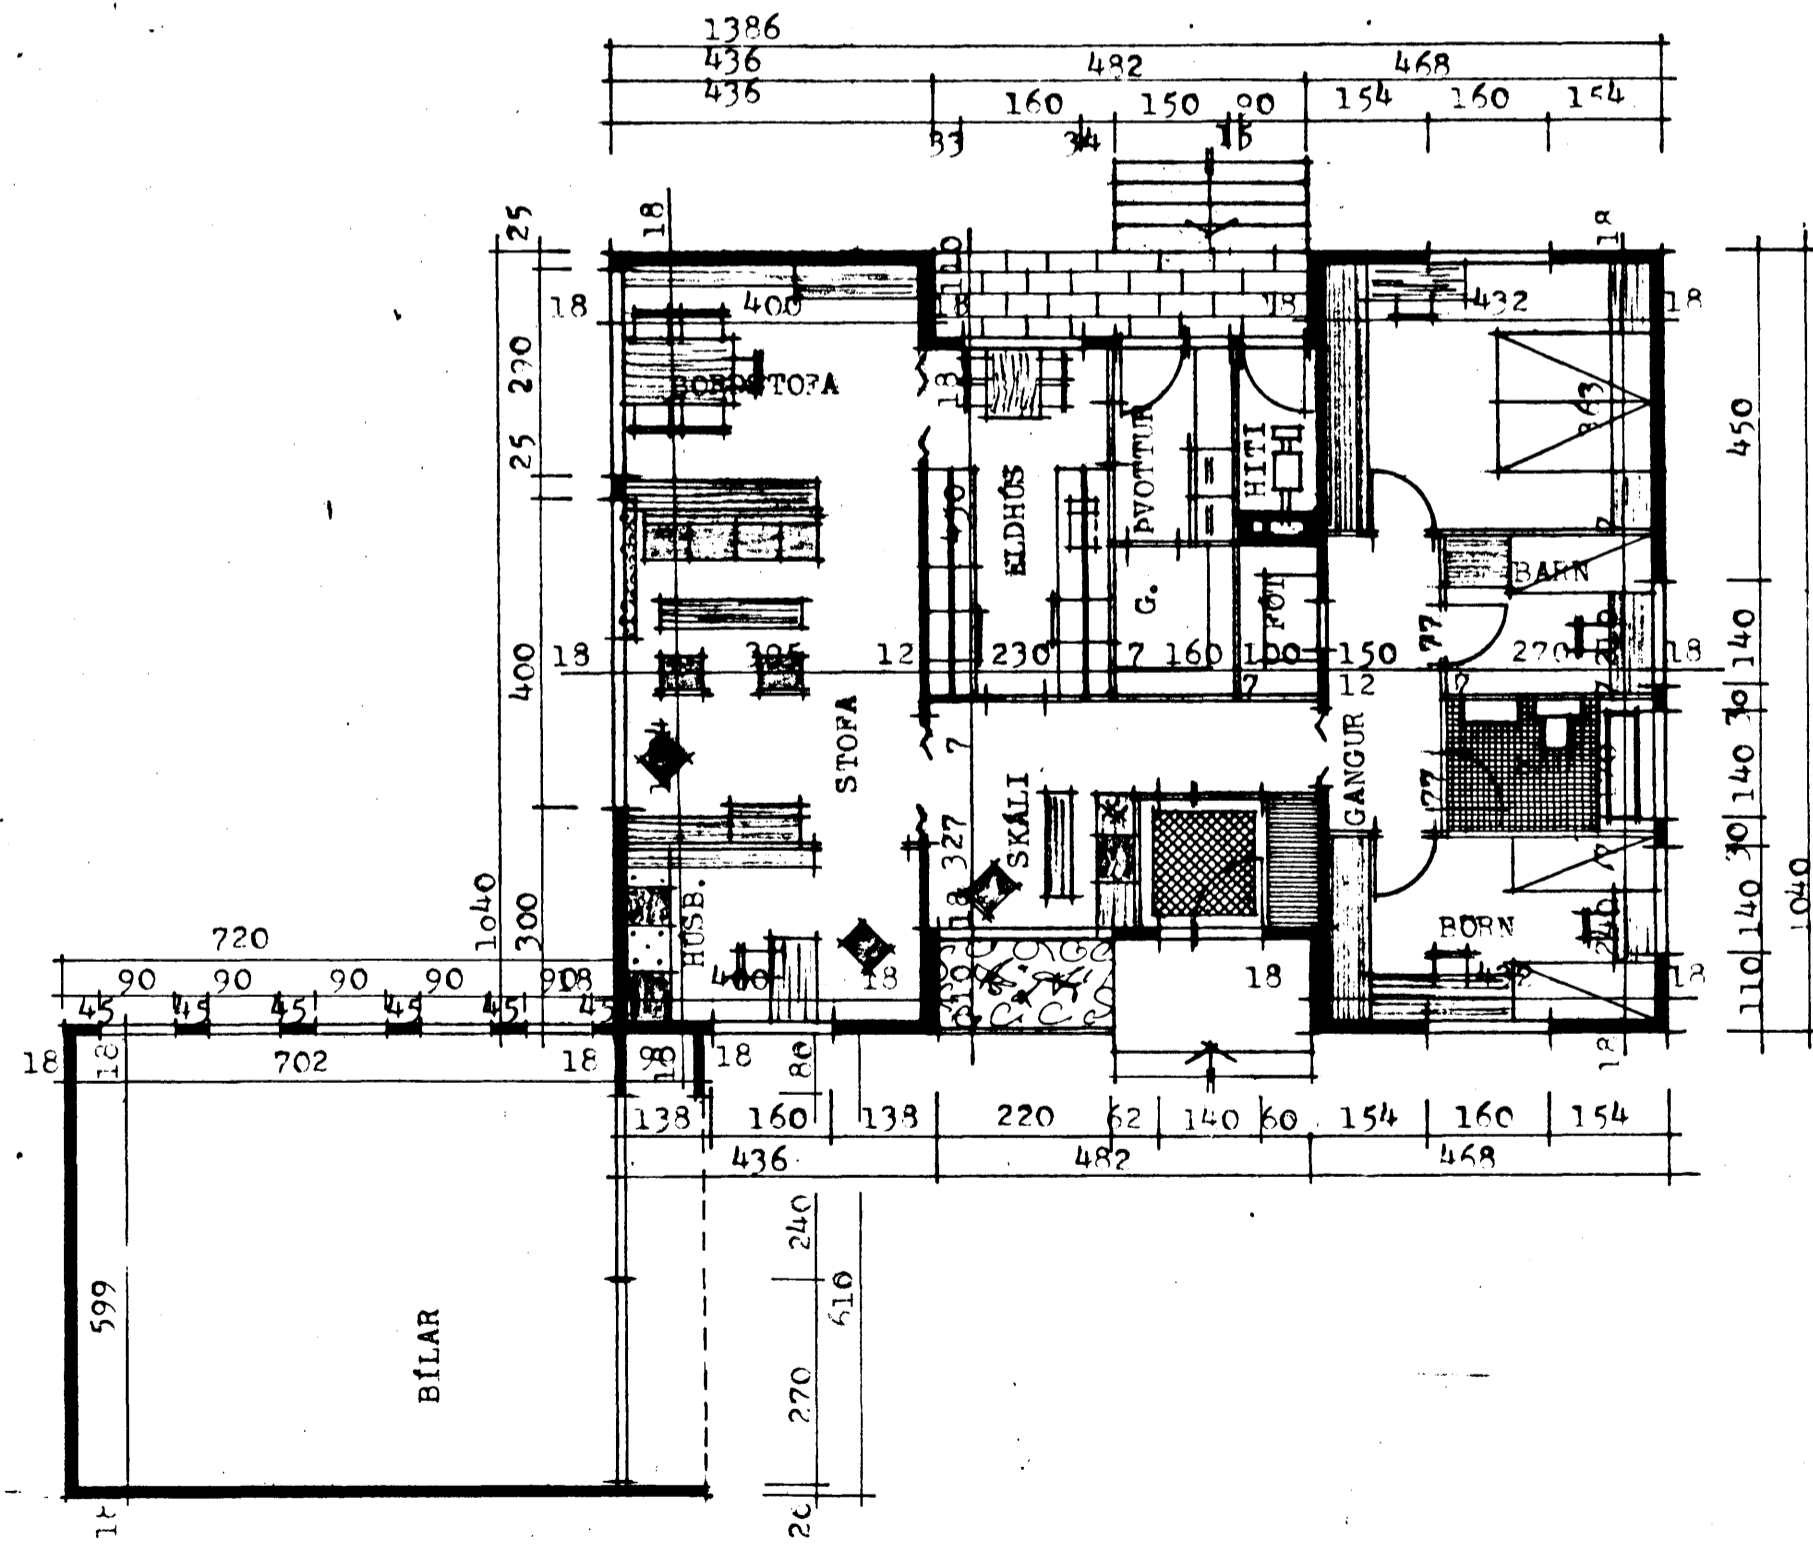

GRUNNMYND

FLATARMÁL HÚSS = 133,54
BÍFREIDAG. = 46,74
AFSTODUMYND MÁL 1:1000

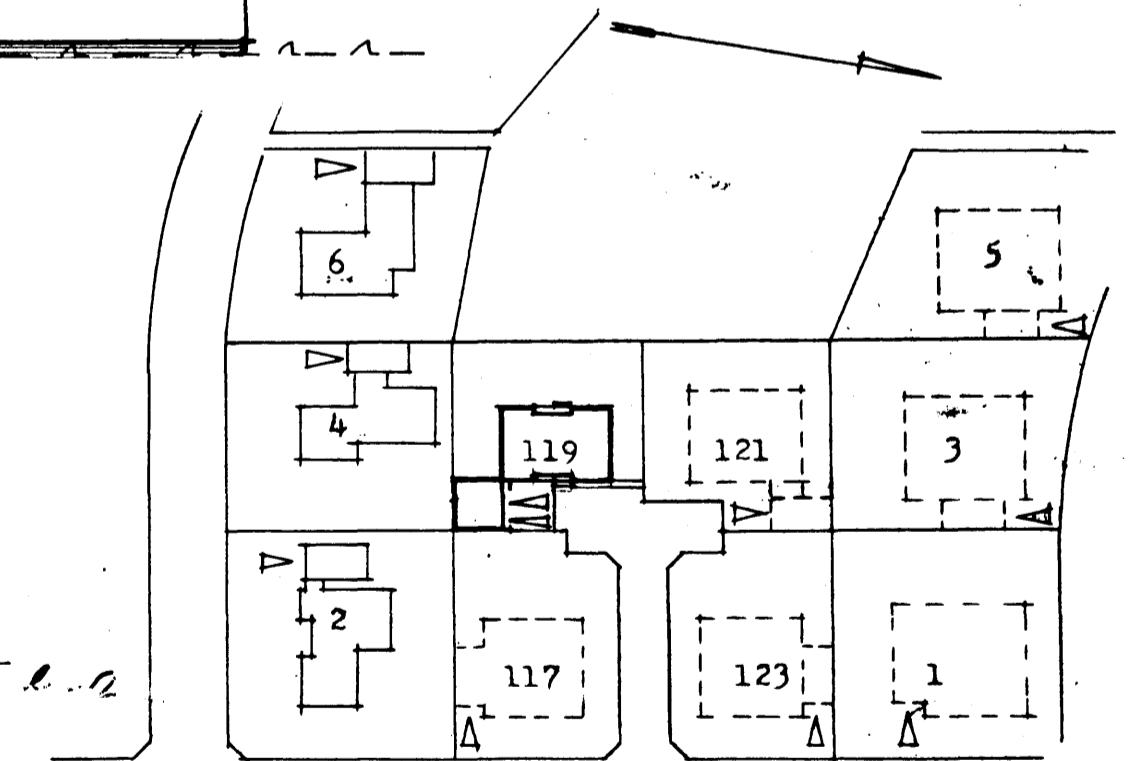

ÁLFASKEID

0/110-1190-02

Breyting á tilgagnsh
Samþ. 26-7.67
Sigurður Ólafsson
BREYT Í JÚLÍ 66

REYKJAVÍK Í NÓV. 1965
Alþinginn SIMI 38538