


ALTASKEIÐ NR. 121 HAFNARFIRÐI M 1:100.

ATGÖTUBMYND M. 1:500  
FLATARMÁL HÚSS 145.9 M<sup>2</sup>


Samþykkt á fundi bygginga-  
nefndar þ. 5/1 1966

BYGGINGAFULLTRÚINN  
Í HAFNARFIRÐI



*Egbertur Sveinsson*

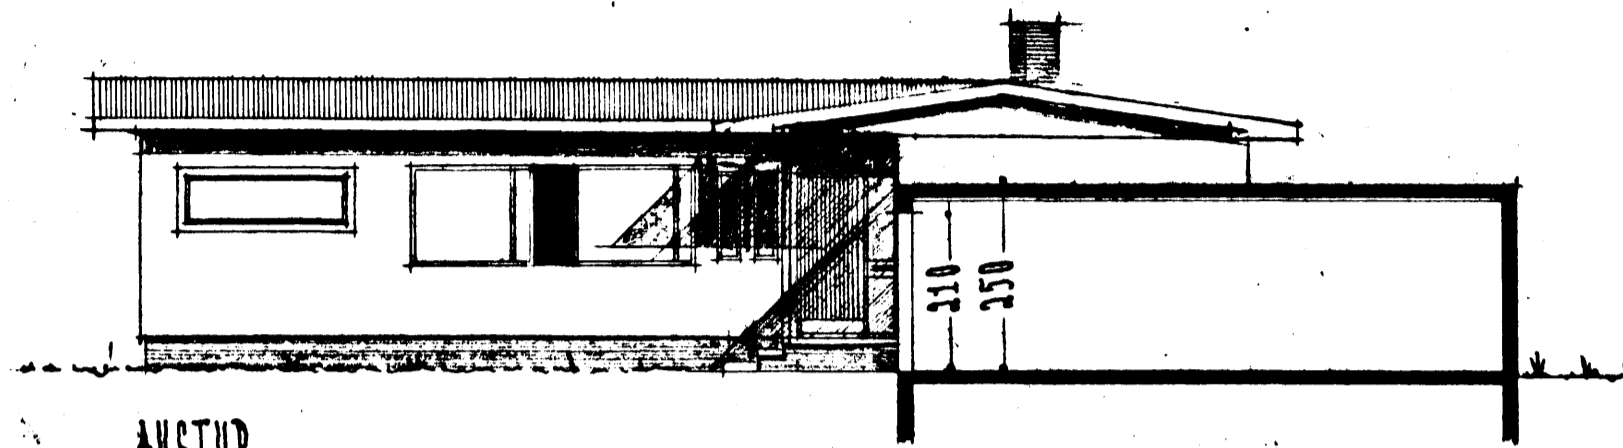



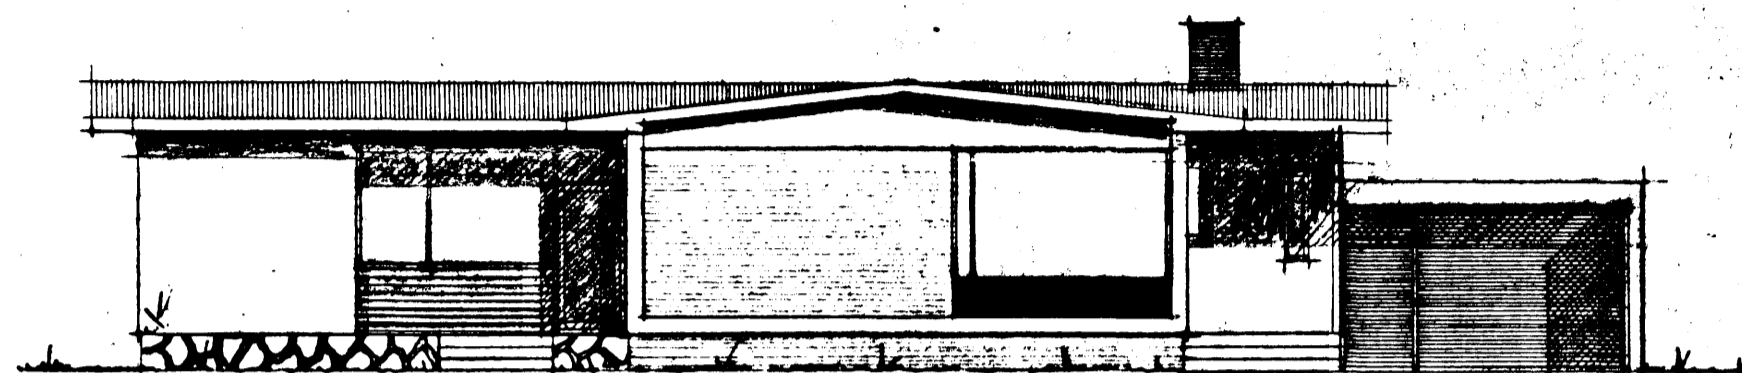


SUÐUR

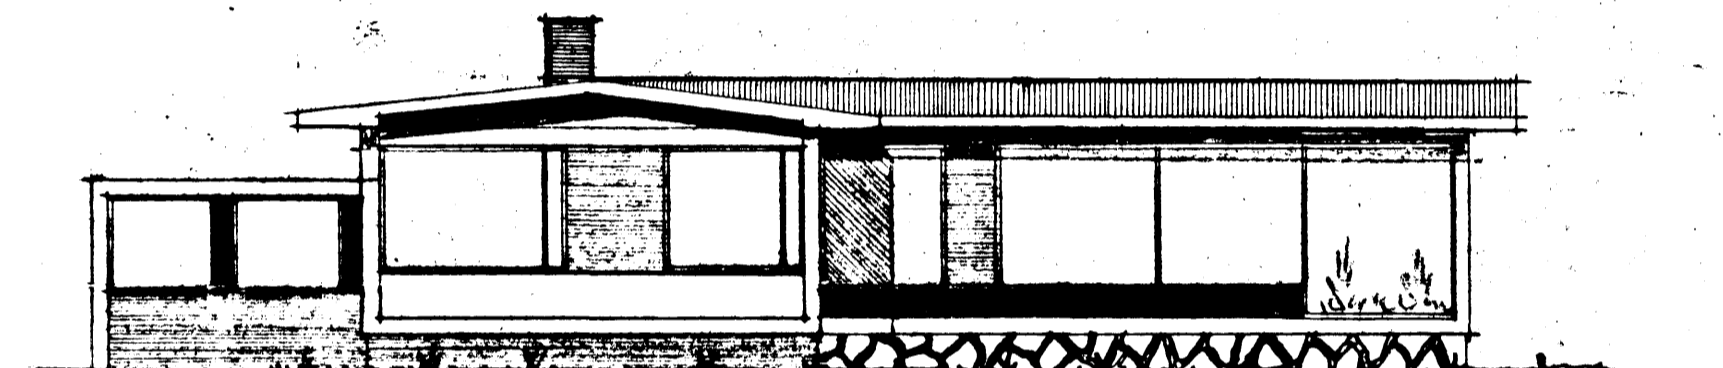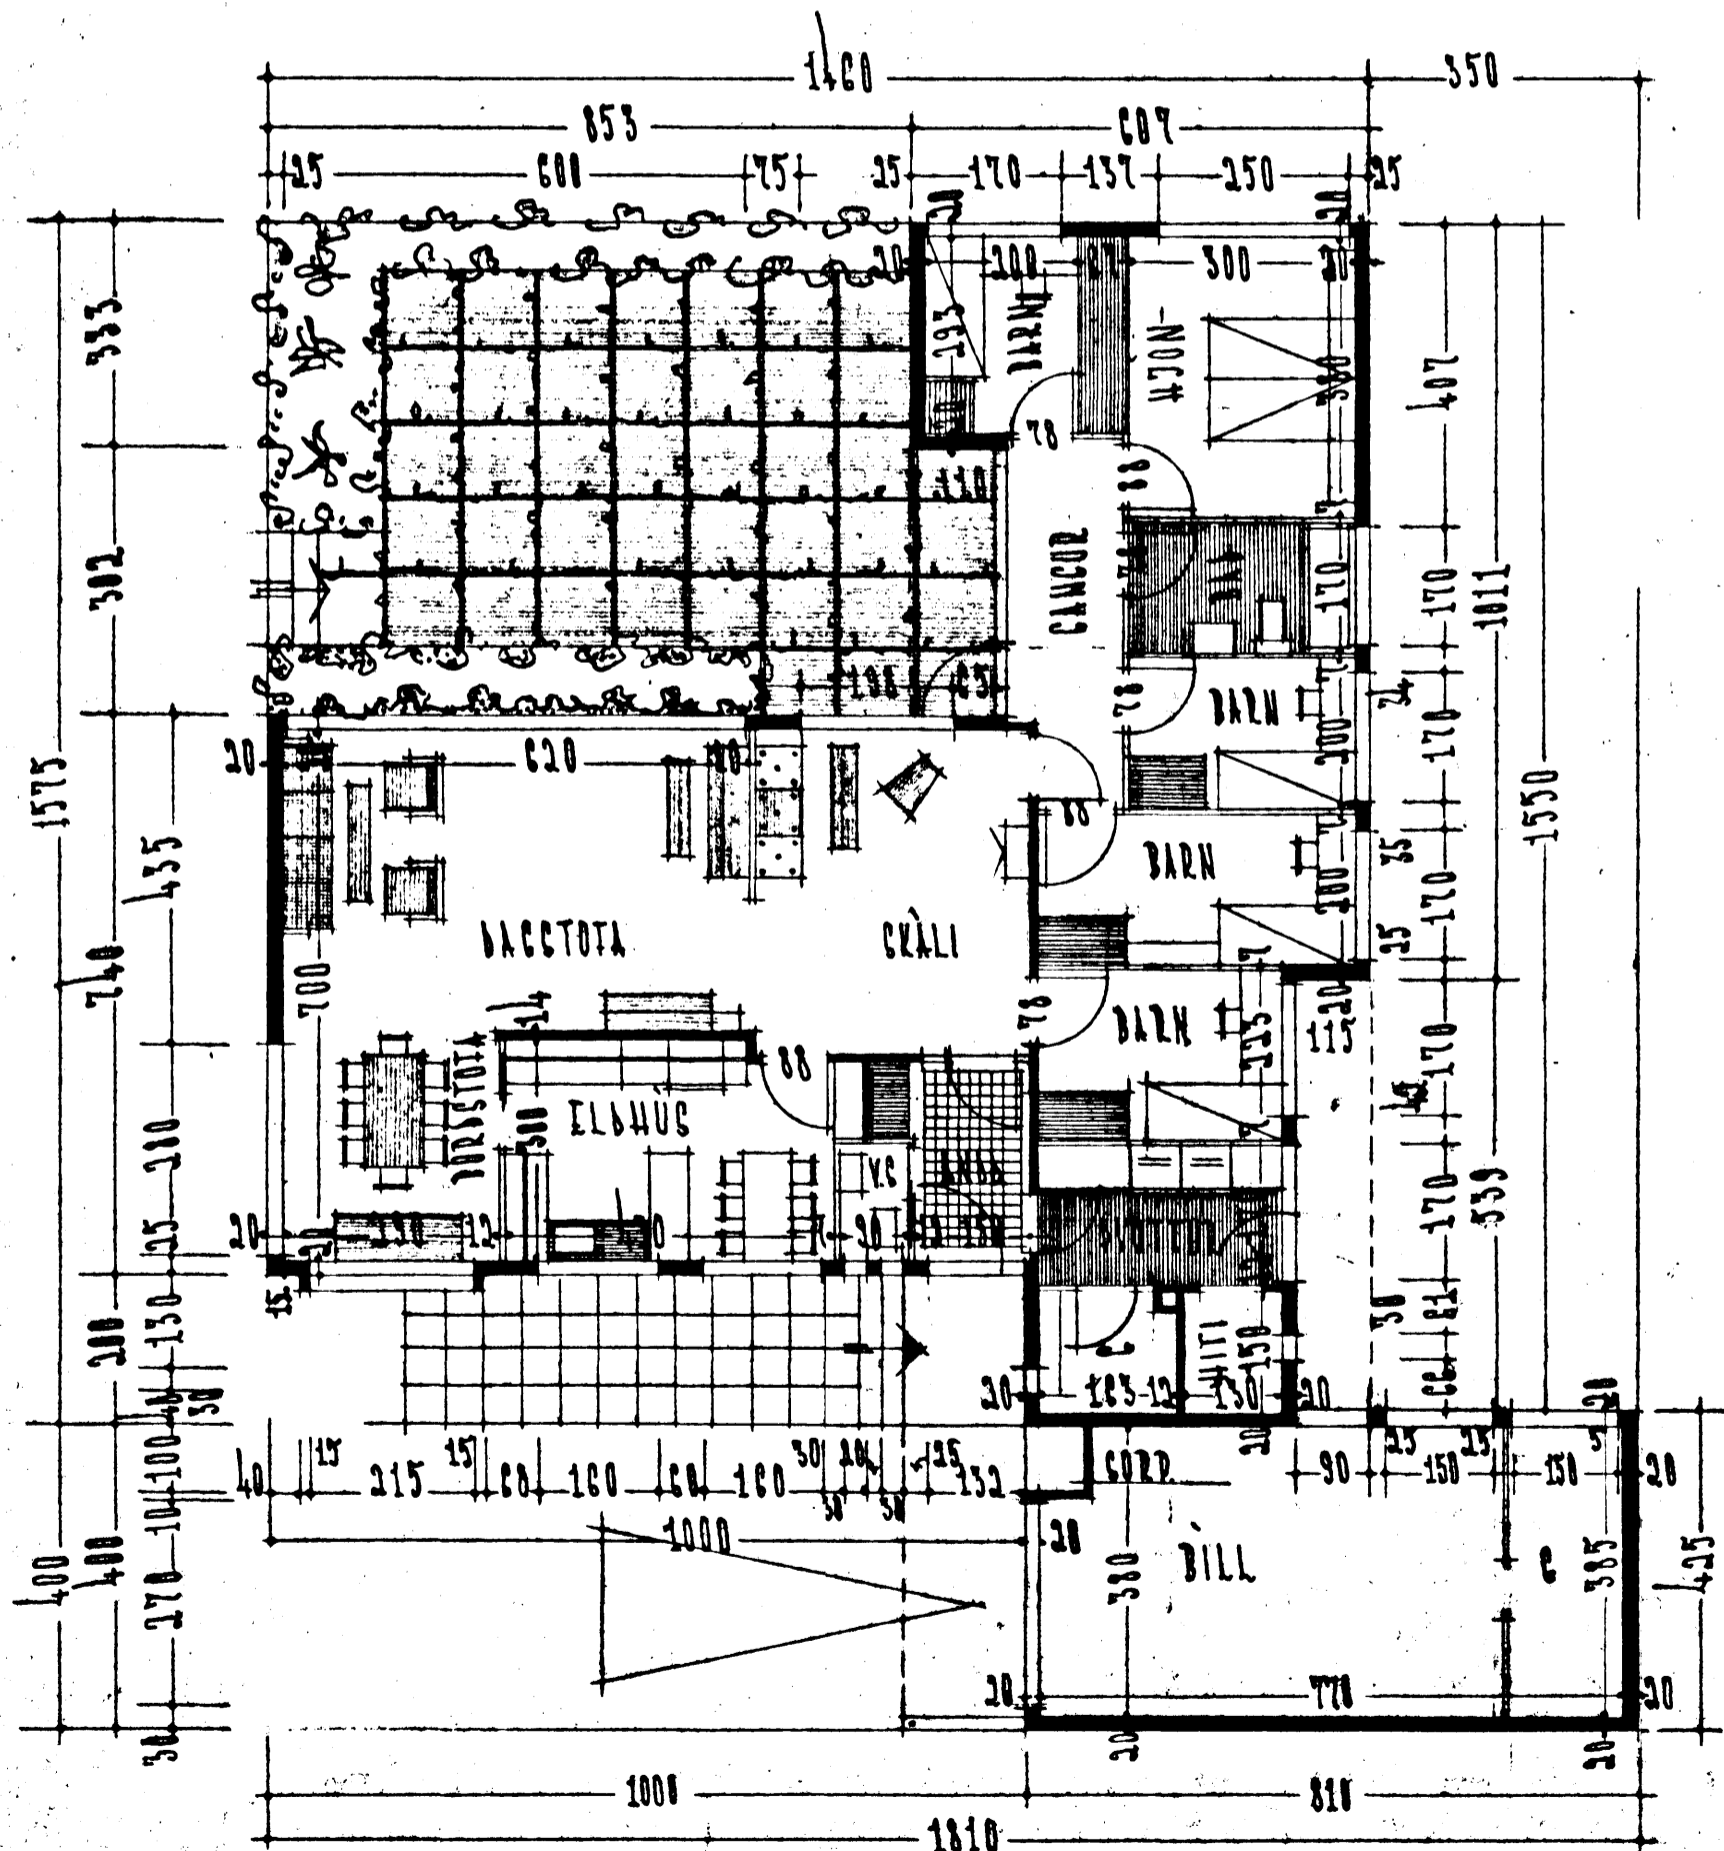


VEGUR

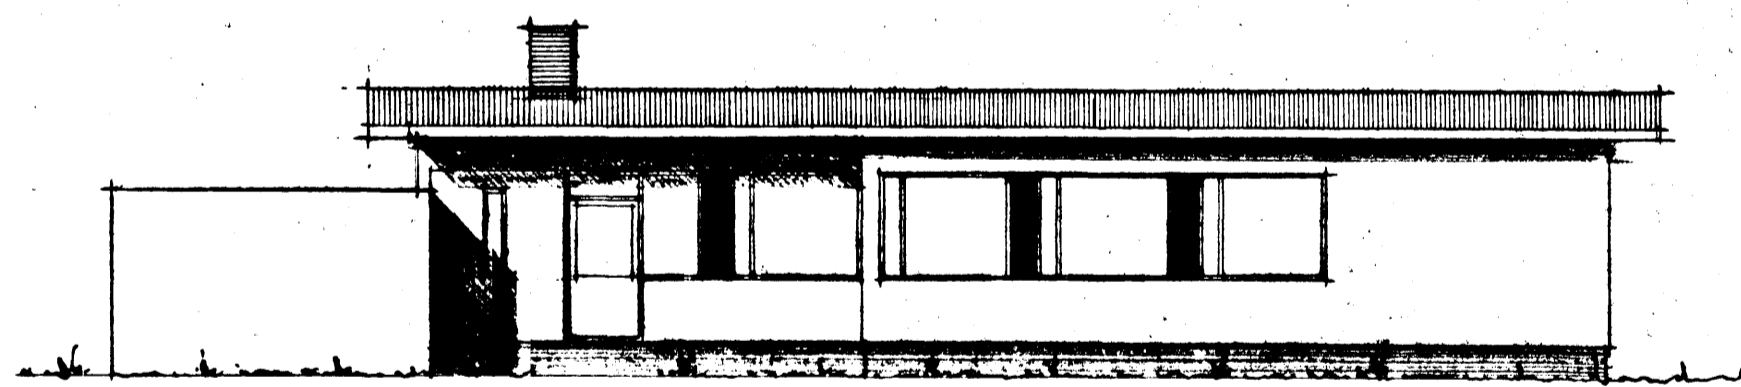

NORÐUR

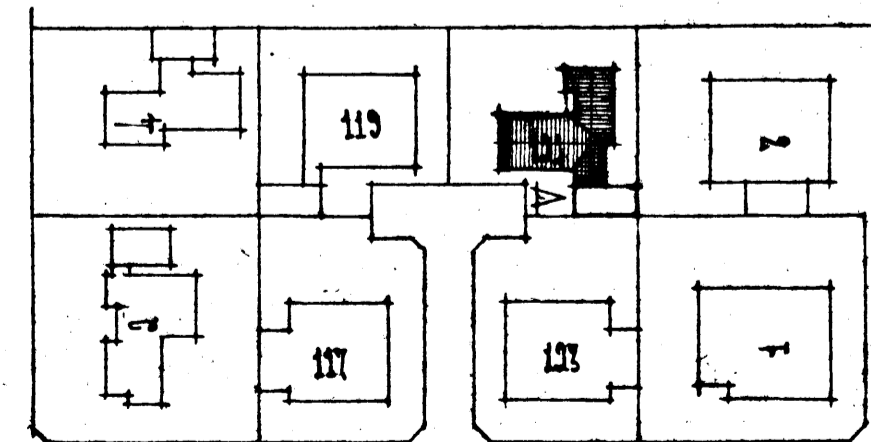

ALTASKEIÐ

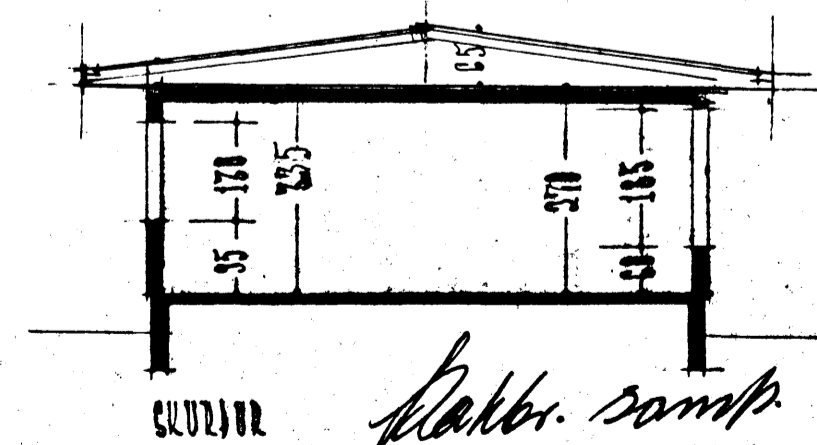

SKURÐUR

TRÉYTT 1. AUGÚST 1967  
*Egbertur Sveinsson*

*Flakki samþ. 11/8.67. Sveinsson*  
REKJAVÍK Í DES. 1965  
*Egbertur Sveinsson*