


STÚTAR FYRIR
HEITAN PÖTT.

MELAGRIND

RÚMMYND 1:50

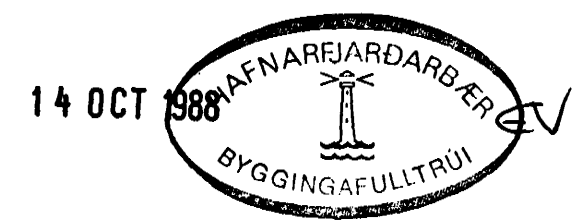

DI	14.10.88	GARAVATN	HEITA PÖTT.	STÚTA	HEITINGAR	
BR NR	DAGS	EÐLI BREVTINGAR			SIGN.	
'ALFASKEIÐ 12S HAFNARFIRÐI					DAGS	AGUST'88
RÚMMYND HEITINGAR					HANNAÐ	
Vatnslagna					TEIKNAD	
MELIKV. 1:50					VERK NR	8806
SIGURÐUR ÞORLEIFSSON TEKNIFRÆÐINGUR F.T.F.I.					BLADNR	2-05
STRANDGÖTU 11 HAFNARFIRÐI SÍMI 54751						