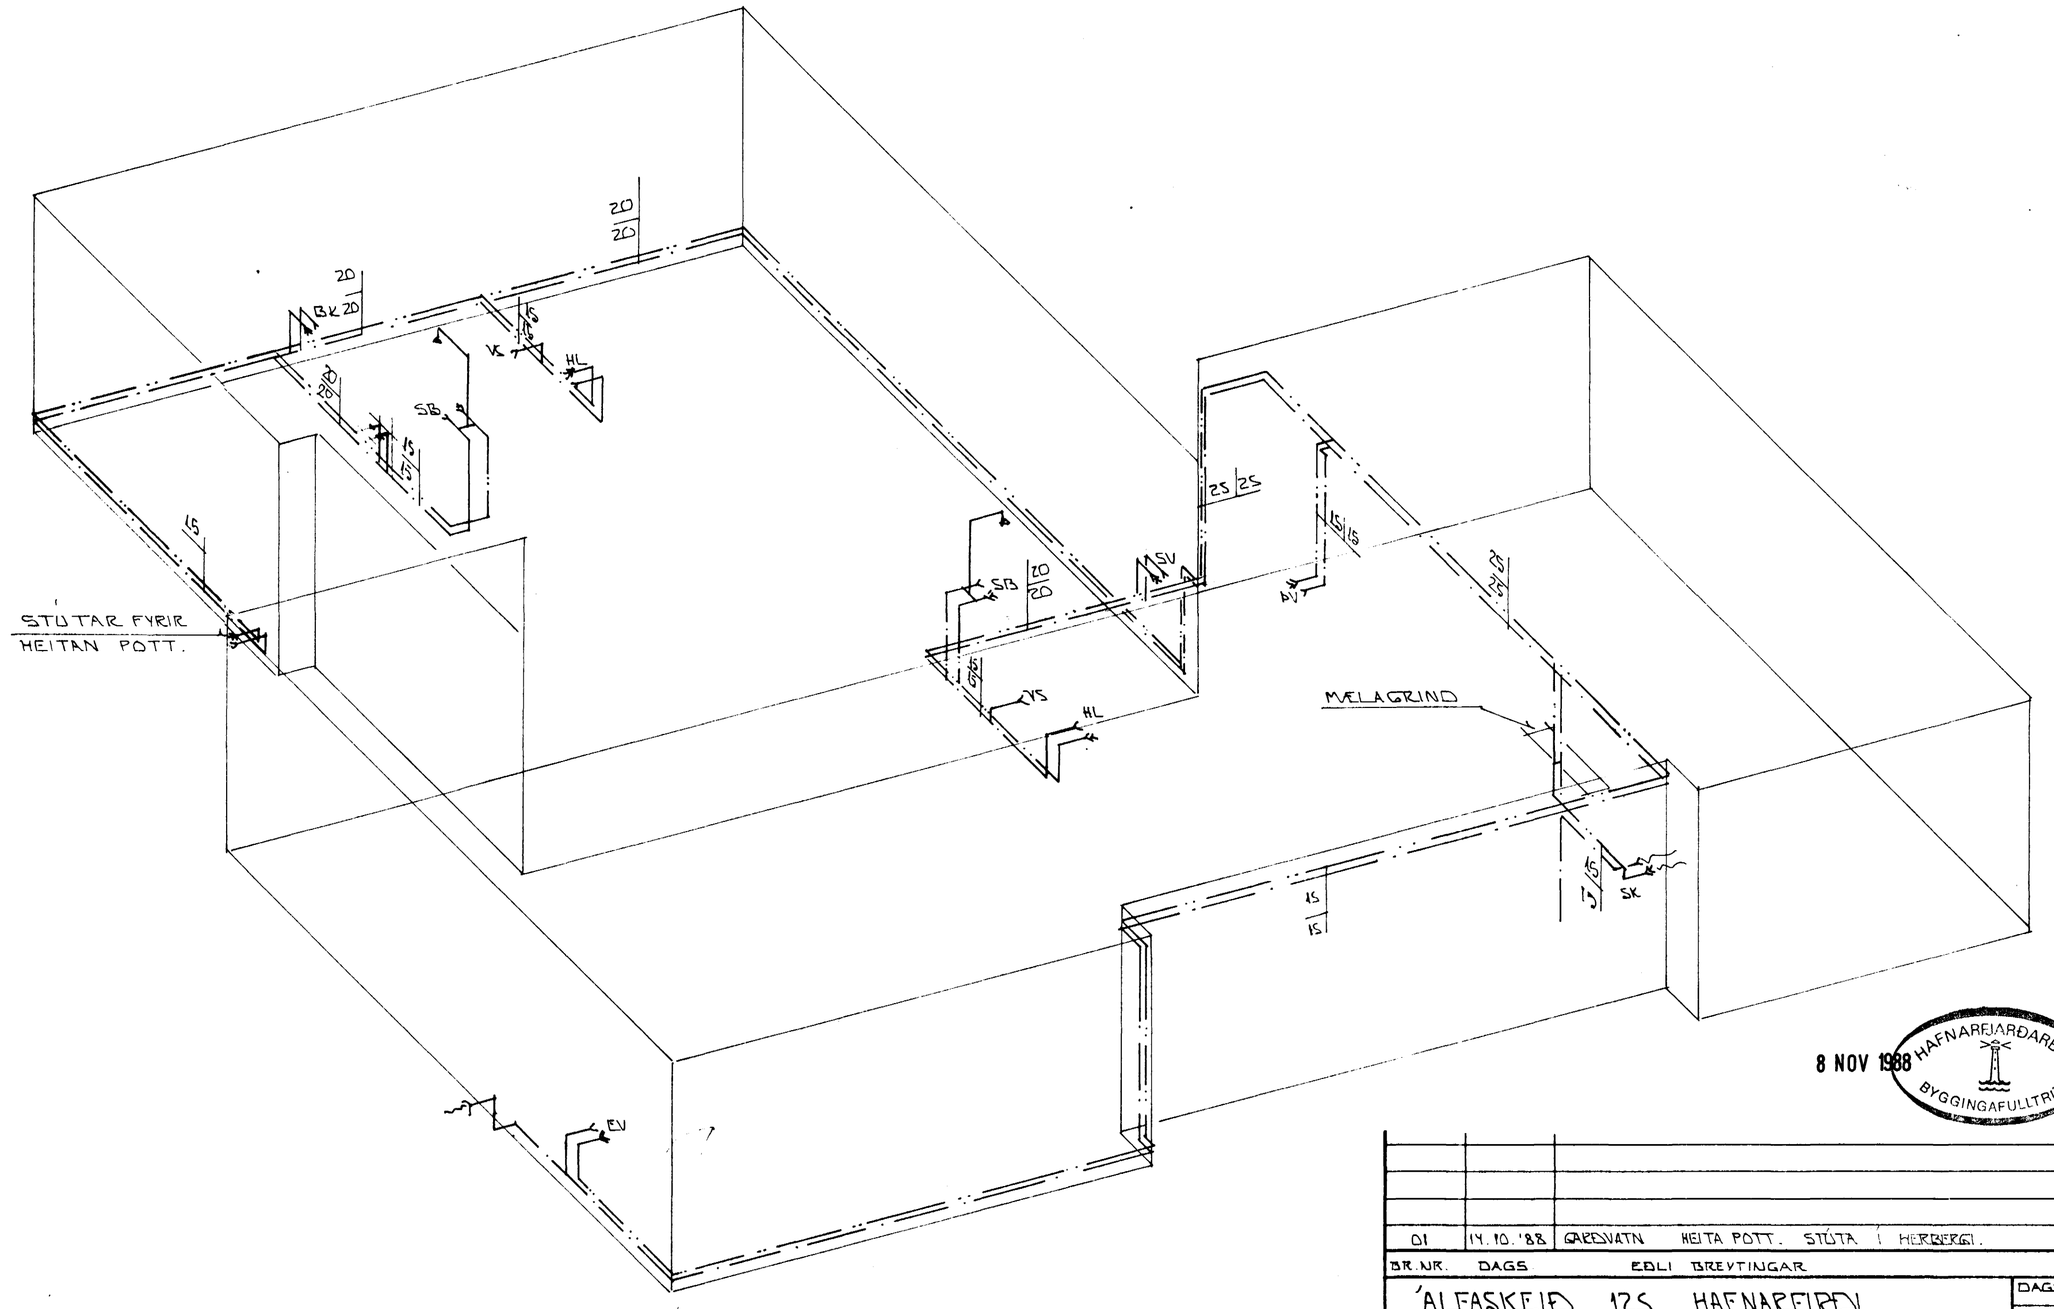

RÚMMYND 1:50

8 NOV 1988 HAFNARFJARÐARBÆR BYGGINGAFULLTRÚI EV

BR.NR.	DAGS	EÐLI BREYTINGAR	SIGN.
01	14.10.'88	GARÐVATN HEITA POTT. STÚTA Í HERBERGI.	

ÁLFASKEIÐ 125 HAFNARFIRÐI

RÚMMYND HITALAGNA

MÆLIKV. 1:50

DAGS. ÁGÚST '88

HANNAÐ

TEIKNAÐ

VERK NR. 8806

BLAÐ NR. 2-05

SIGURÐUR ÞORLEIFSSON TÆKNIFRÆÐINGUR F.T.F.I.

STRANDGÖTU 11 HAFNARFIRÐI SÍMI 54751