


GRUNNMYND 1:50

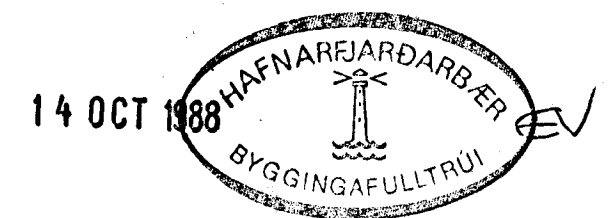

DI	25.07.88	STÁLBITI 1 PAK.	
BR. NR.	DAGS	EÐLI ISREYTINGAR	SIGN.
	ÁLFASKEIÐ 125 HAFNARFIRÐI		DAGS.
	BUREAUVIKICI SPERRUTEKNI.		HANNAÐ
	MÆLIKV. 1:50		TEKNAÐ
	SIGURÐUR ÞORLEIFSSON TEKNIFRÆÐINGUR F.T.F.I.		VERK NR.
	STRANDGÖTU 41 HAFNARFIRÐI SÍMI 54751		8806
			BLAD NR.
			1-04