


Gambylita á fundi byggingar-
nefndar þ. 24.3. 1988


BYGGINGAFULLTRÚNN
Í HAFNARFIRÐI

Colman


6/7 hektar g.t. = 20.75

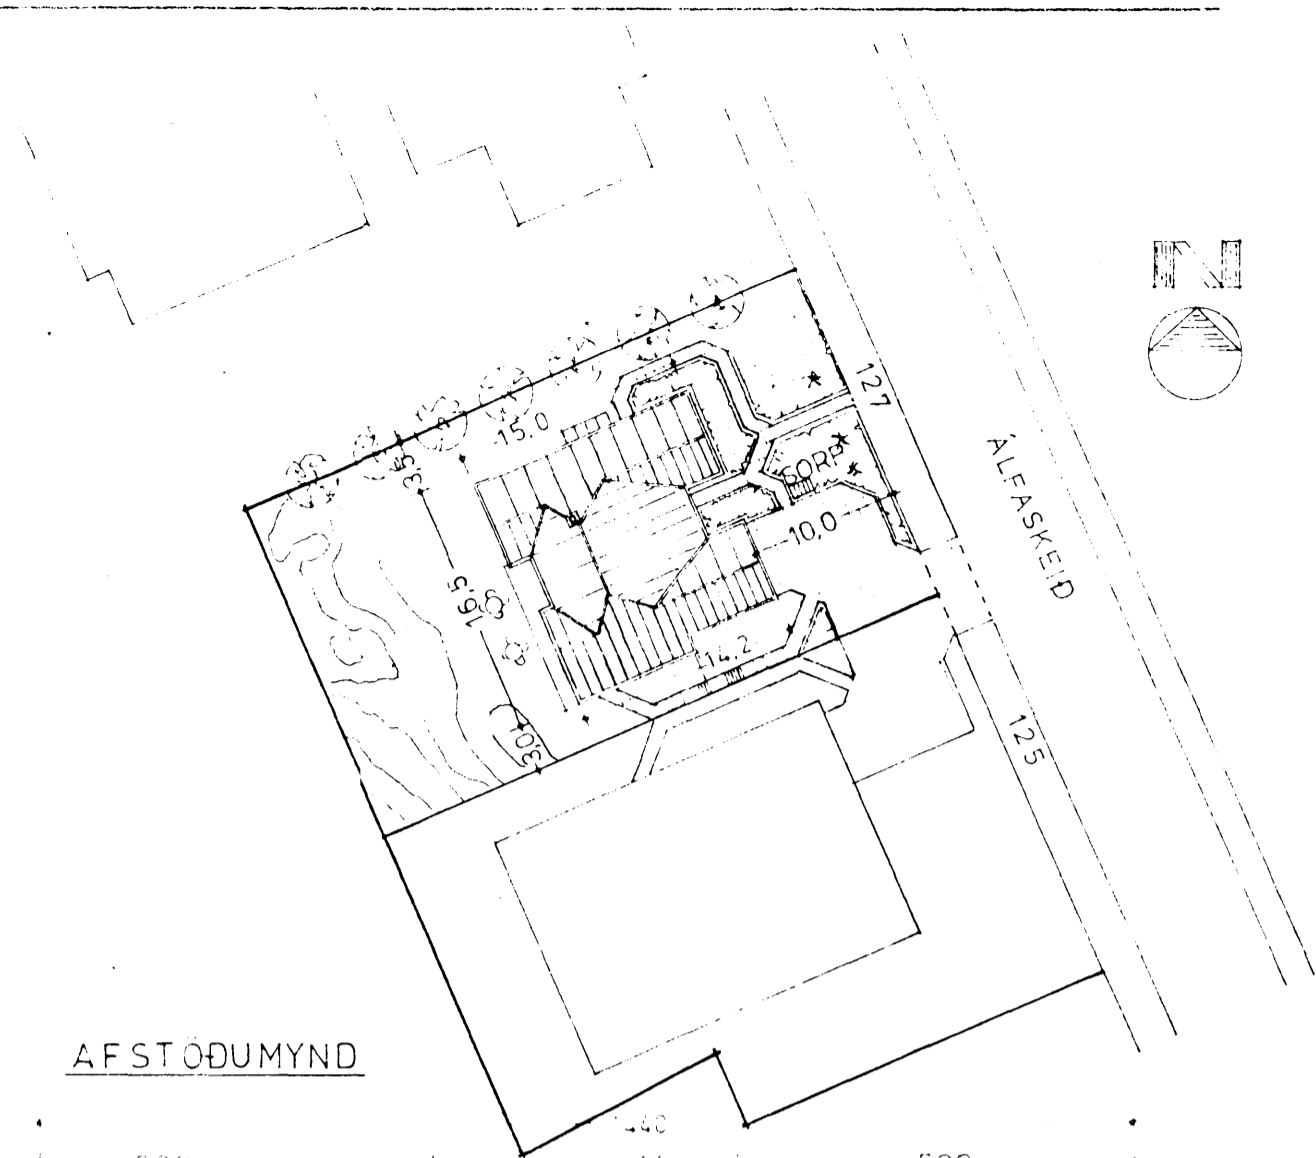


AFSTÖÐUMYND

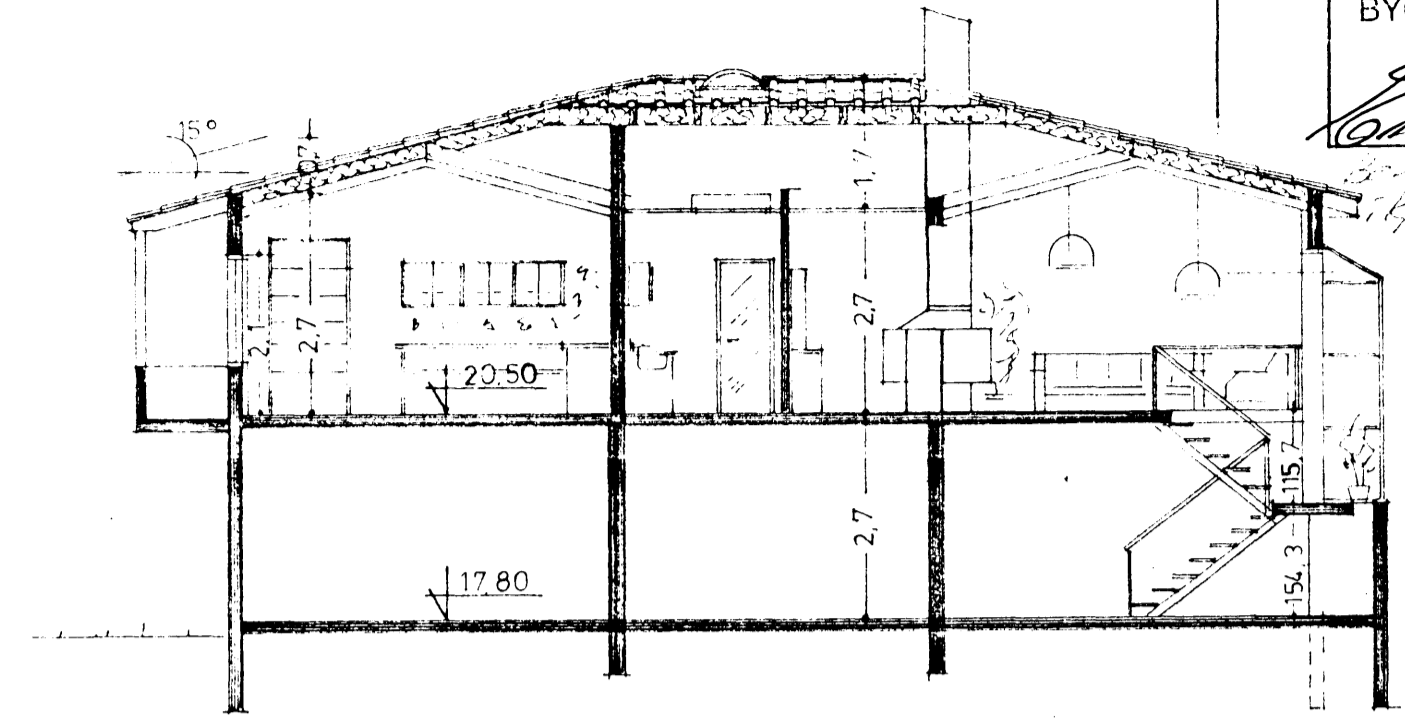

SNID A-A

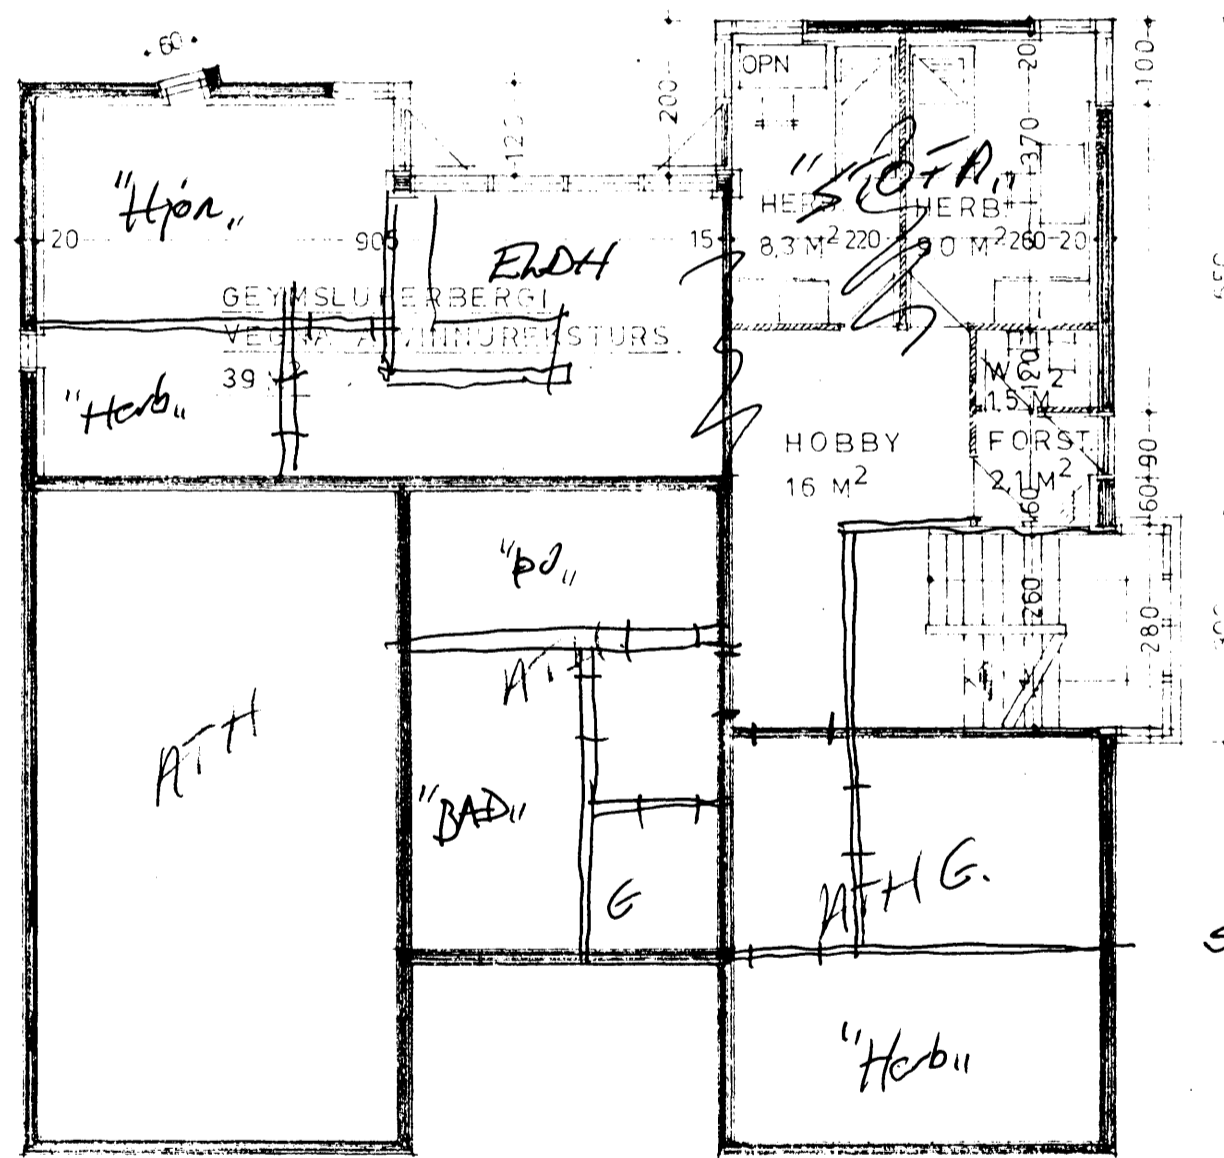

GRUNNMYND 1. HÆÐAR

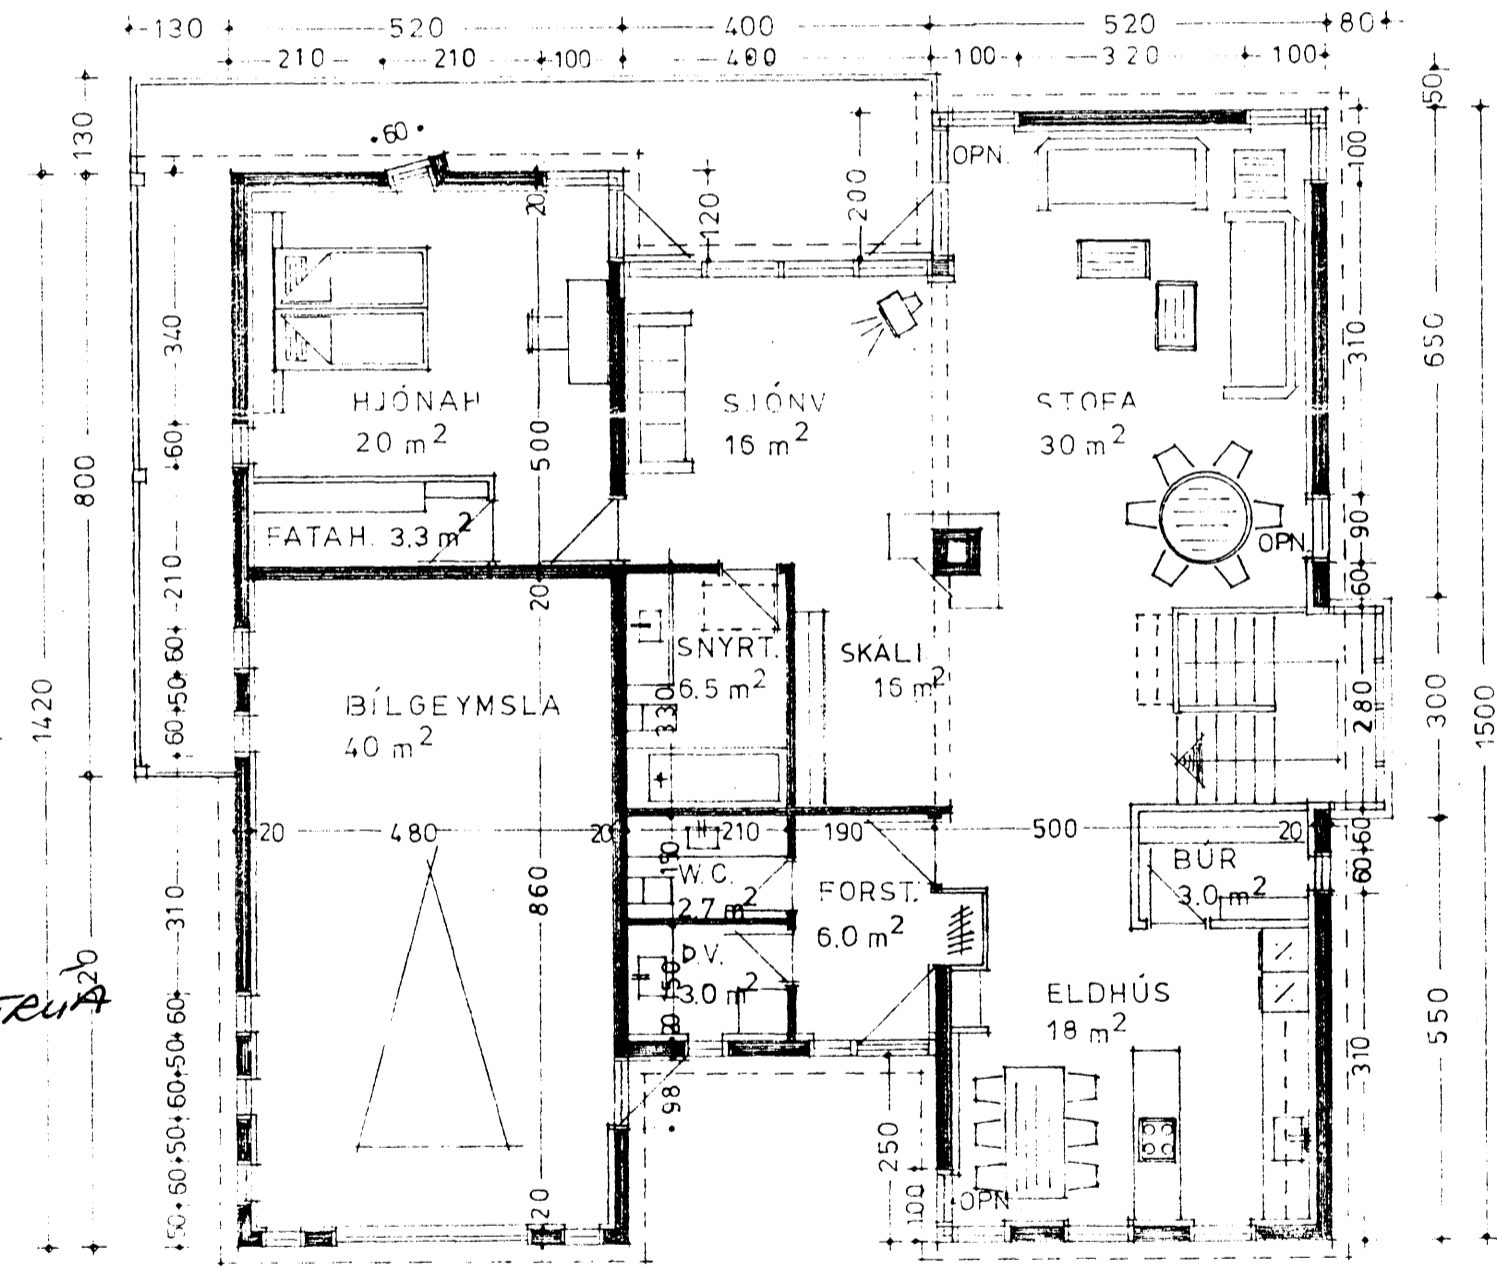

GRUNNMYND 2. HÆÐAR

SKOÐUN BYGGINGAFULLTRÚA
30/198 BH

HEILDARFLATARMÁL	BRÚTTÓFLATARMÁL	BRÚTTÓRÚMMÁL	BYGGINGASJ. RÍKISINS M ²
1. HÆÐ	97	262	47
2. HÆÐ	196	529	142
HÚS SAMTALS	293	791	189

OPN. = OPNANLEGUR GLUGGI

ARKITEKTASTOFAN VIÐ AUSTURVÖLL

POSTHÚSSTRÆTI 17,
101 REYKJAVÍK
BJARNI MARTEINSSON
ARKITEKT FAI SIMI 225 65
JÓN BJÖRNSSON
ARKITEKT FAI SIMI 141 40
KJARTAN JÓNSSON
INNANH. ARK. FHI SIMI 286 60

VERKEFNI
ÁLFASKEIÐ 127 HAFN.
VERK
TEIKN. NR.
AFSTÖÐUMYND GRUNNMYNDIR **A1**

Bjarni Marteinsson

DAGS. 29.01.88
BR. 11.03.88
KVARÐI 1:500 1:100 TEIKN. K.Þ.