



Samþykkt að heimila
breytinguna á ~~Lund~~ þann
08 APR. 2000


Árilaðir uppdrættir með
samþykki byggingarnefndar
þróa afhentir að verki loknu.

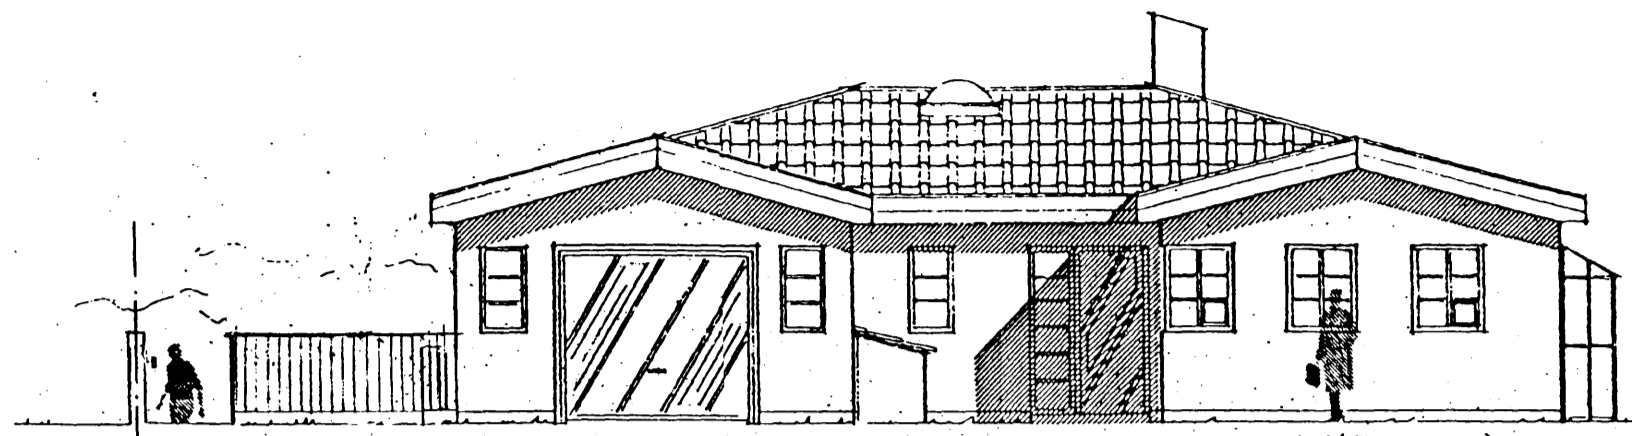


ÚTLIT N. AUSTUR

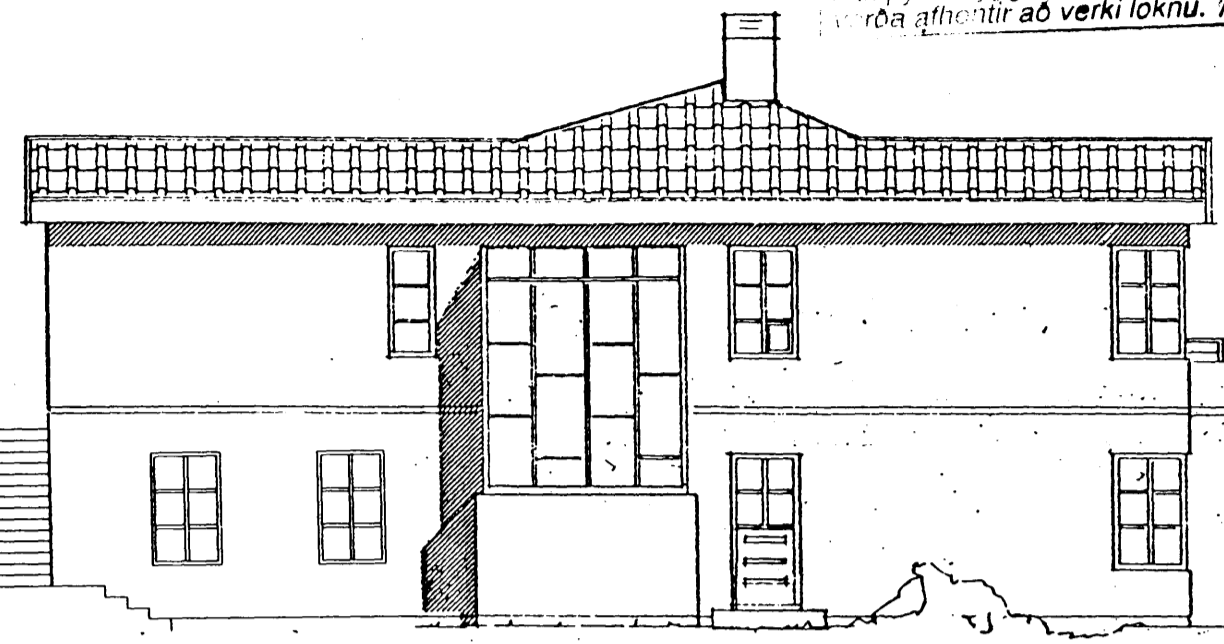


nýr gluggi BO nýr gluggi BO
ÚTLIT N. VESTUR

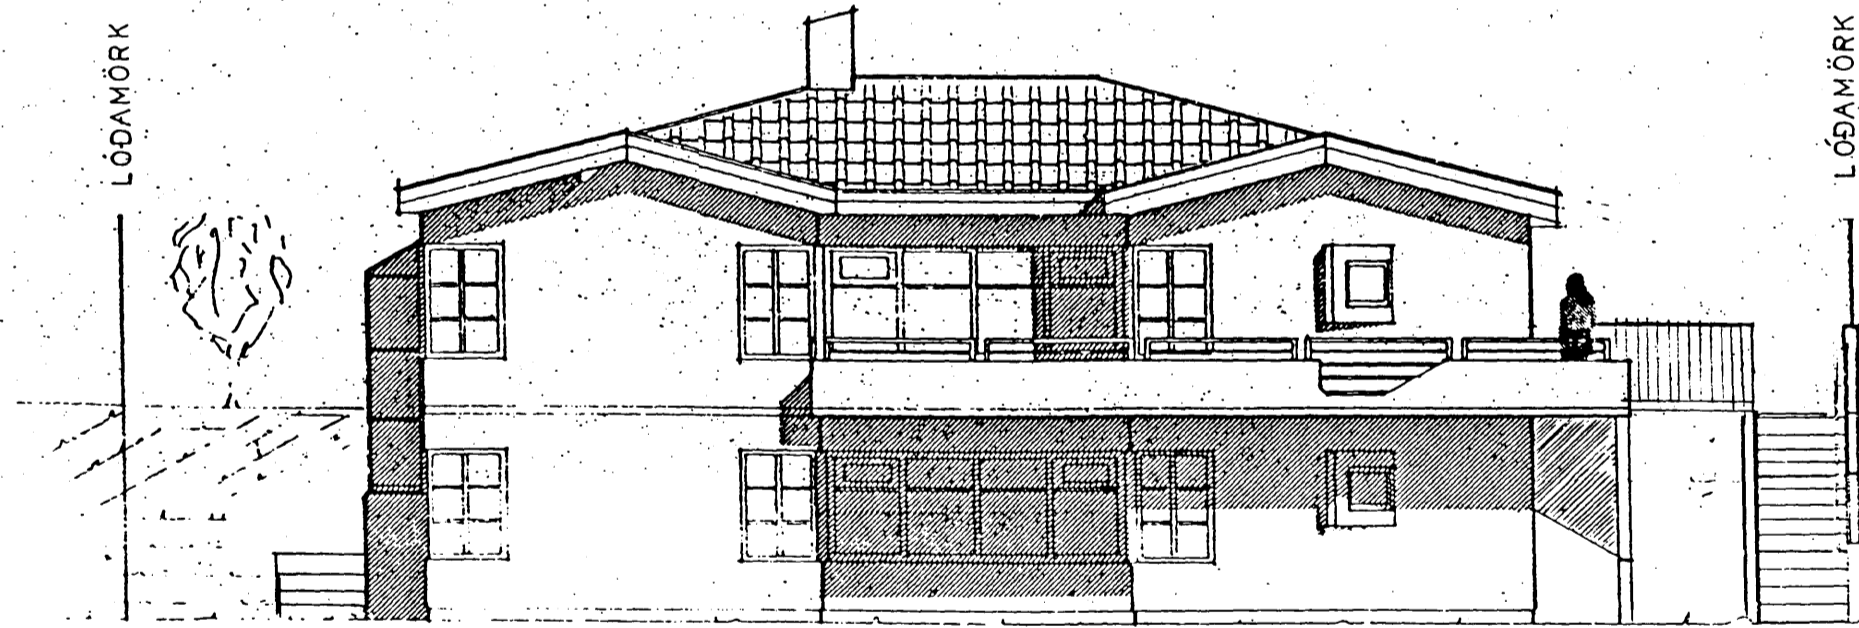

ÚTLIT S. VESTUR

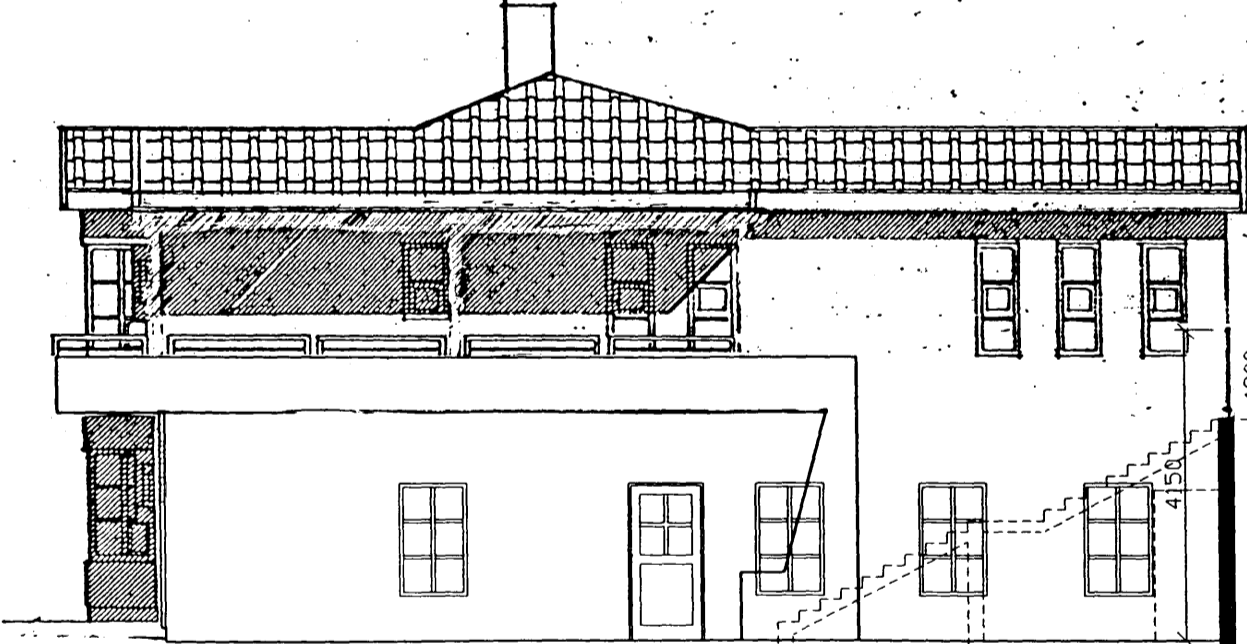

BO nýjar dyr nýr gluggi nýr gluggi nýr gluggi
ÚTLIT S. AUSTUR

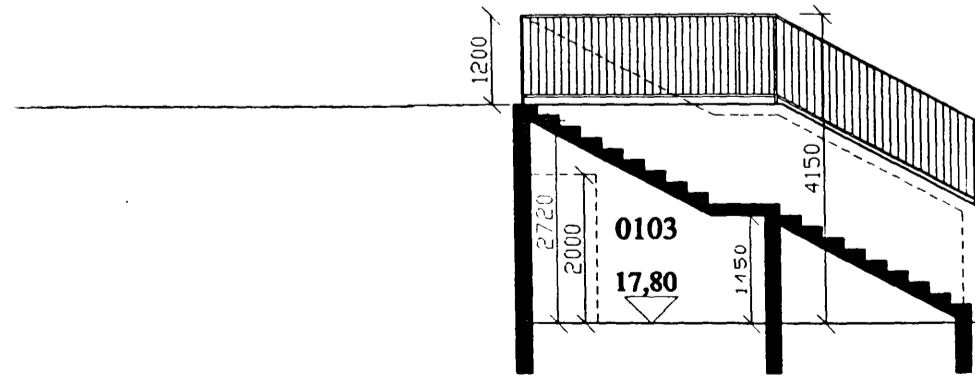

SKURÐUR B-B

*Samþykkt af eigendum Alfáskeiðs 125
Þorunn Jónsdóttir & Raquel Þorsteinsson*

Breytingar:
Tröppur sunnan við hús færðar og teiknuð
geymsla (B-rými) 0103. Skurður B-B.
25.04.00

Stuðst er við teikningu Bjarna Marteinssonar
arkitekts FAÍ, Alfáskeið 127, Hafn. útlit A2,
dags. 29.01.1988, br. 11.03.1988.
Samþykkt af byggingarfulltrúa 24.04.1988,
hækkun gólfkóta í 20,75, dags 6.7.

Teiknaður er stoðveggur á lóðarmörkum og
nýjar tröppur sunnan við hús (0104). Einnig
hafa verið teiknaðir inn tröppur norðan við hús
(0105). Sorpgæmsla færð (0204).
Á 1. hæð hafa verið teiknaðir nýir gluggar á
útlit til n-vesturs og s-austurs. Teiknaður er
veggur (undir svölum). Einnig hafa verið sett
inn númer vegna skráningartöflu.

borealis ARKITEKTAR		strandgötu 26-28, 220 hafnarfirðir sími 555 2850, fax 555 2858 borealis@centrum.is	
verkheli	Alfáskeið 127, Hafnarfirði	verknúmer	00-602
helli teikningar		númer	A-102
Útlit		meðhöndl	1:100
dags.	25.04.2000	teiknað af	gg
stórshelti		yfirforit	
skif. 127			