



AFSTÖÐUMYND

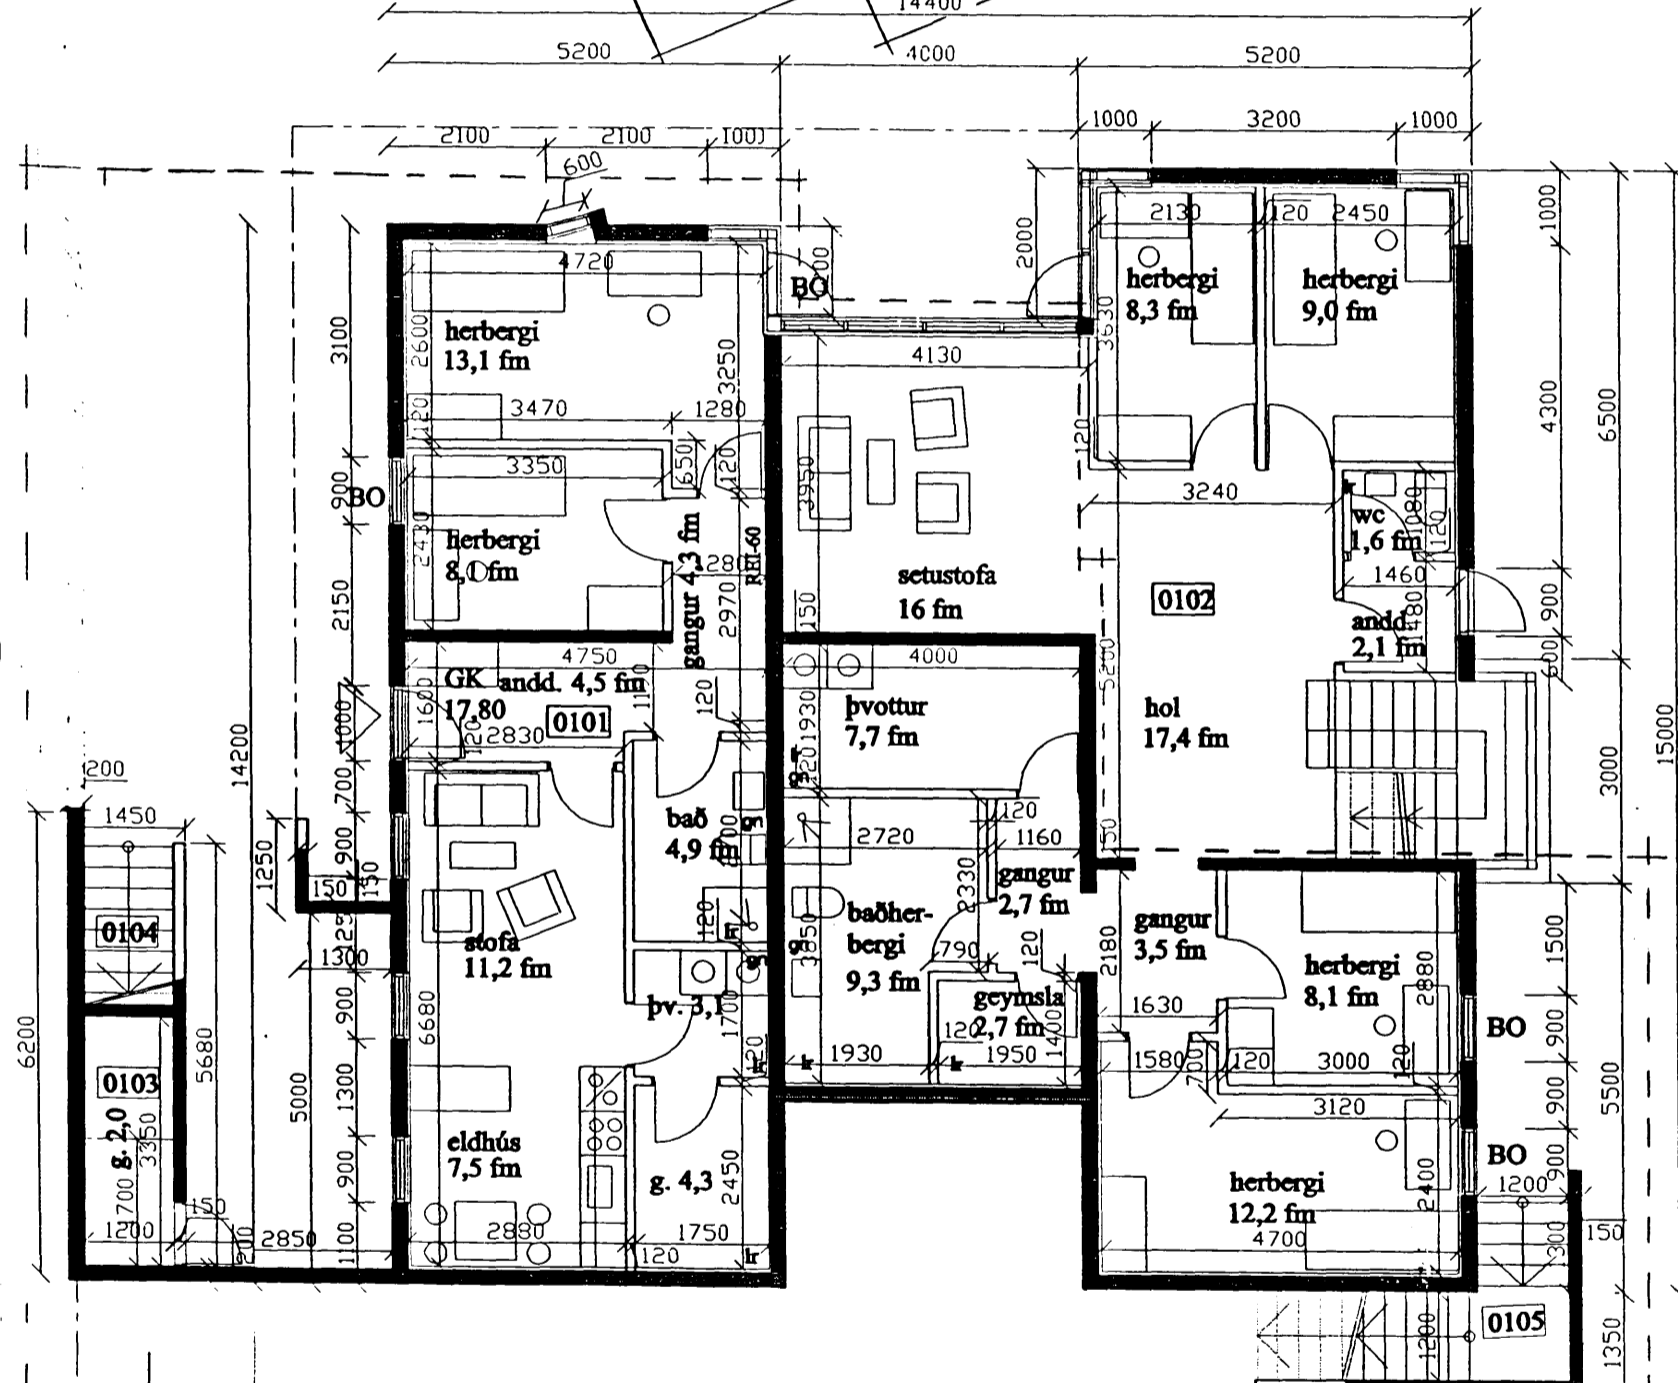


GRUNNMYND 1. HÆÐAR

afmirkum breytinga

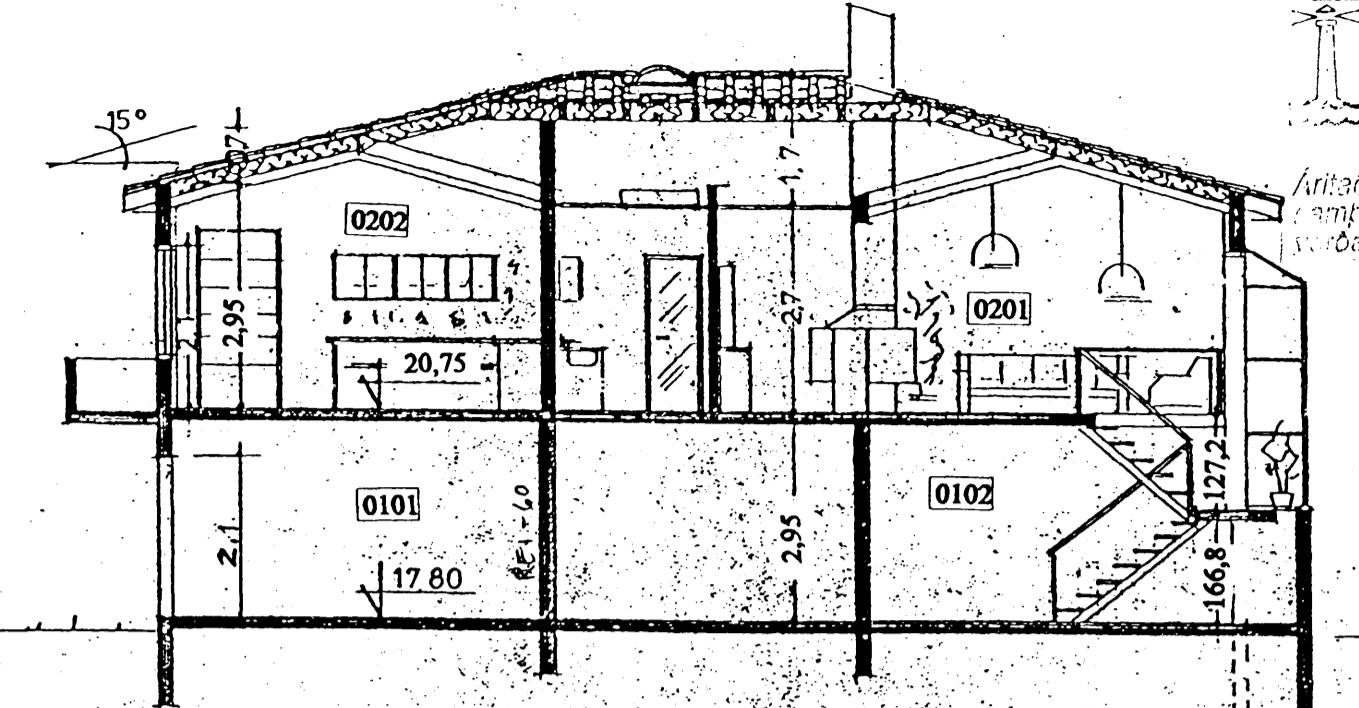

SNID A-A

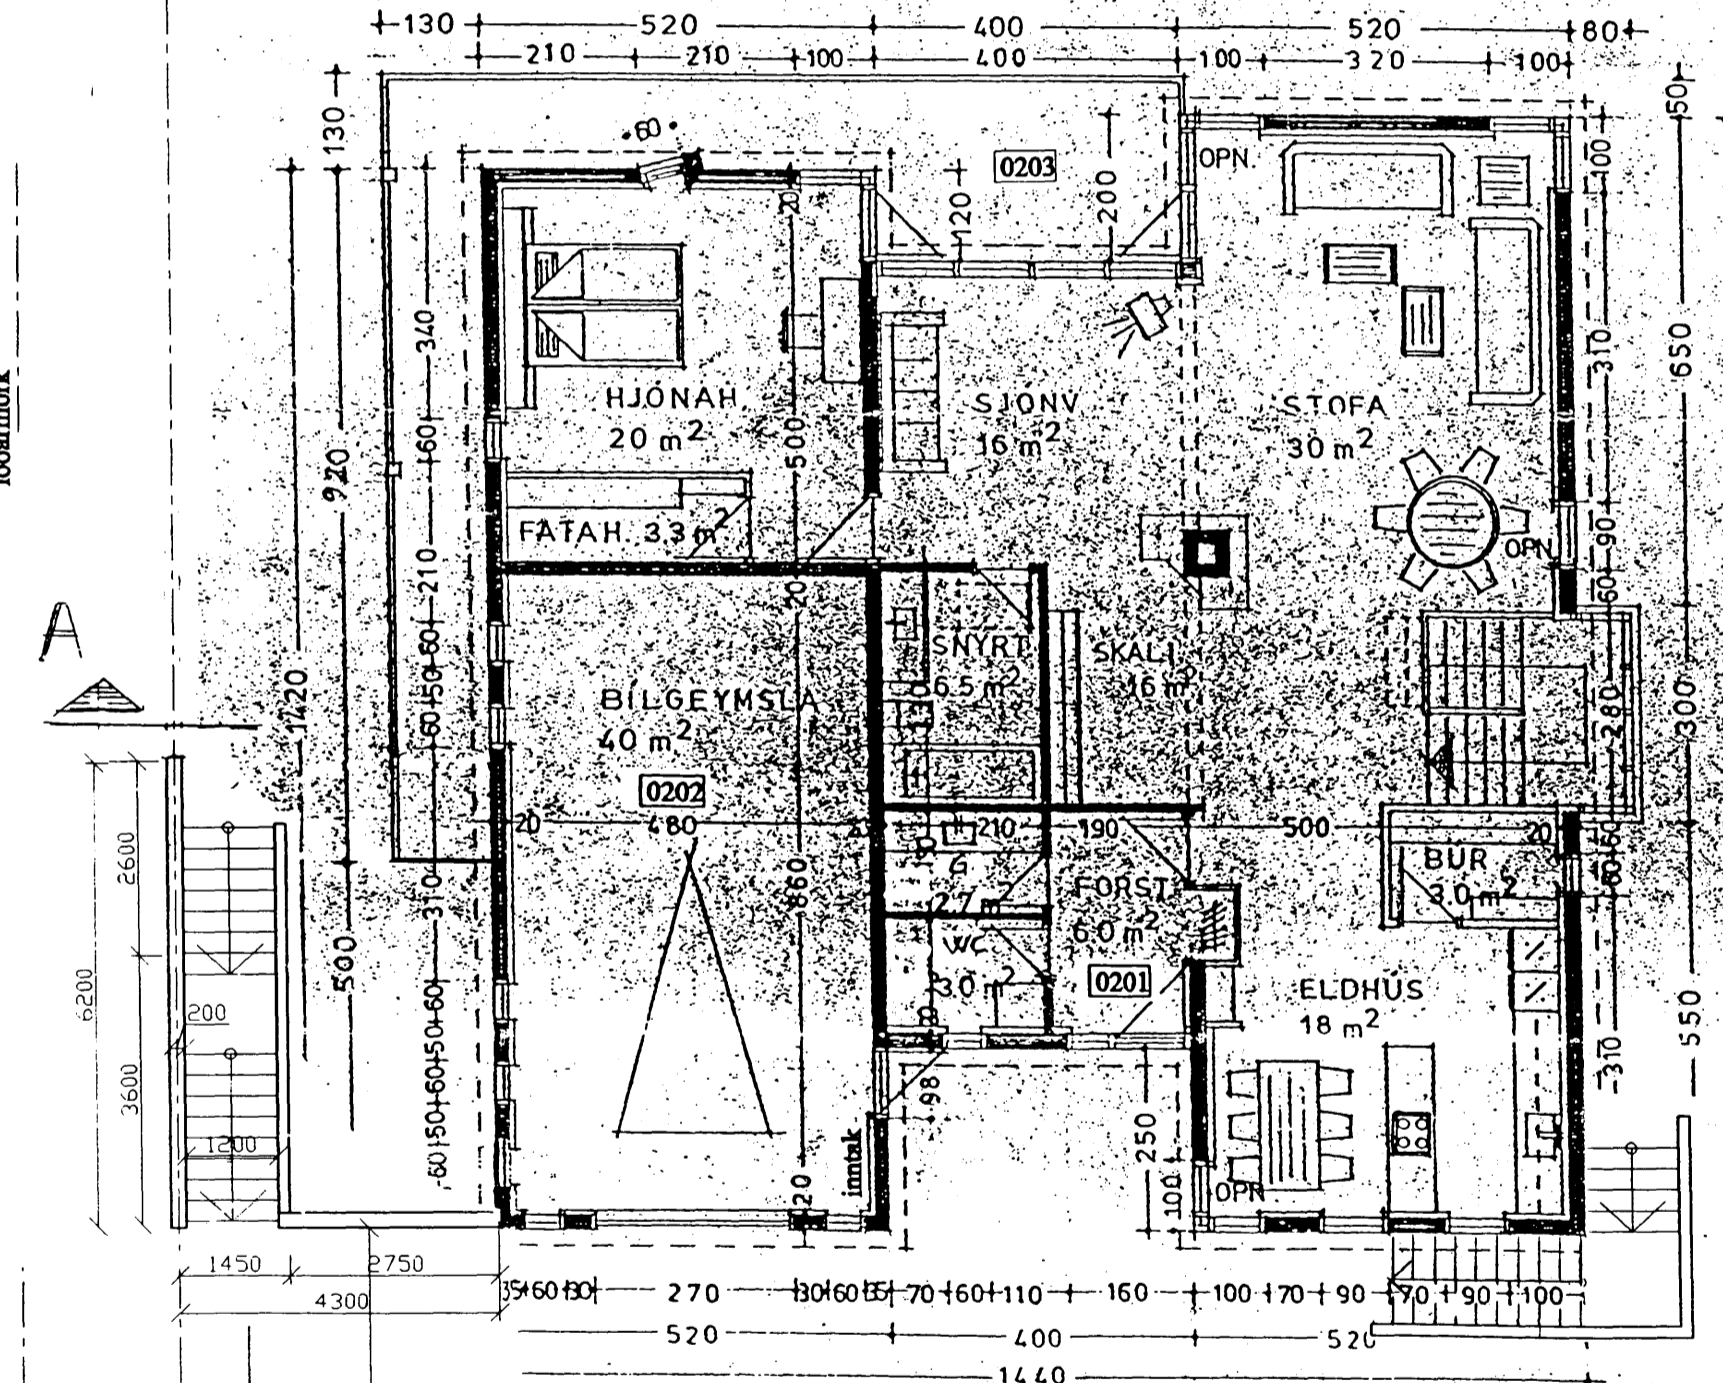

GRUNNMYND 2. HÆÐAR

OPN. = OPANLEGUR GLUGGI

Samykkt að heimila
breytinguna á fundi þess
08 APR. 2000
Áritaðir uppdrættir með
samykktu bygginganefndar
svara áheyrir að verki loknu.

Stuðst er við teikningu Bjarna Marteinssonar
arkitekts FAI, Alfaskeldi 127, Hafn.
Afstöðumynd grunnmyndir A1, dags.
29.01.1988, br. 11.03.1988.

Samykkt af byggingarfulltrúa 24.04.1988,
hækkun gólfkóta í 20,75, dags 6.7.

Breytingar:
Afstöðumynd: sýnd eru 4 blástæði,
sorggeymsla færð, stoðveggur á lóðarmörkum
og nýjar tröppur. Málsetningar.
Á 2. hæð (0201) hefur þvottahúsi verið breytt í
wc og wc í geymslu. Þvottahús er á 1. hæð
(0102) auk þess er teiknað nýtt baðherbergi,
geymsla, tvö ný herbergi og setustofa. Ný íbúð
er teiknað á 1. hæð (0101). Teiknaður er
stoðveggur (undir svölum) og nýjar tröppur
(0104 og 0105) og geymsla (0103), B-rými
undir tröppur 0105.
Málsetningar á sniði AA, leiðréttar. Einnig hafa
verið sett inn númer vegna skráningartöflu.
25.04.00

Byggingarlýsing:
Stoðveggir og tröppur eru úr jámbentri
steinsteypu sem síðan skal múrhúðað og
málúð. Veggir í íbúð (0101) skulu einangast
með 100 mm plastelnangun. Innveggir eru 50
mm trégrind klæddir 12 mm spónaplötum.
Hurðir og gluggar eru úr furu, K-gler í
gluggum.

Samykkt af eigendum
Alfaskeldis 125
Þorsteinn Jónsson
Kjartan Þorsteinsson

borealis
ARKITEKTAR

strandgötu 26-28, 220 hafnarfirður
sími 555 2850, fax 555 2858
borealis@centrum.is

verkhölli
Alfaskeldi 127, Hafnarfirði
00-602
heili teikningar
afstöðumynd, grunnmyndir og sneiðing A-101
dags. 25.04.2000
skráðhafi
álf_127

verknúmer
númer
A-101
málkvæði
1:100
1:500
álf_127