Sambykkt á fundi bygginganefndar þ. 24/3 1988

BYGGINGAFULLTRÚINN Í HAFNARFIRÐI

Bent er á staðsetningu salernis í kjallara með hliðsjón af frárennsli.

6/7 hækkun gk. = 20,75.

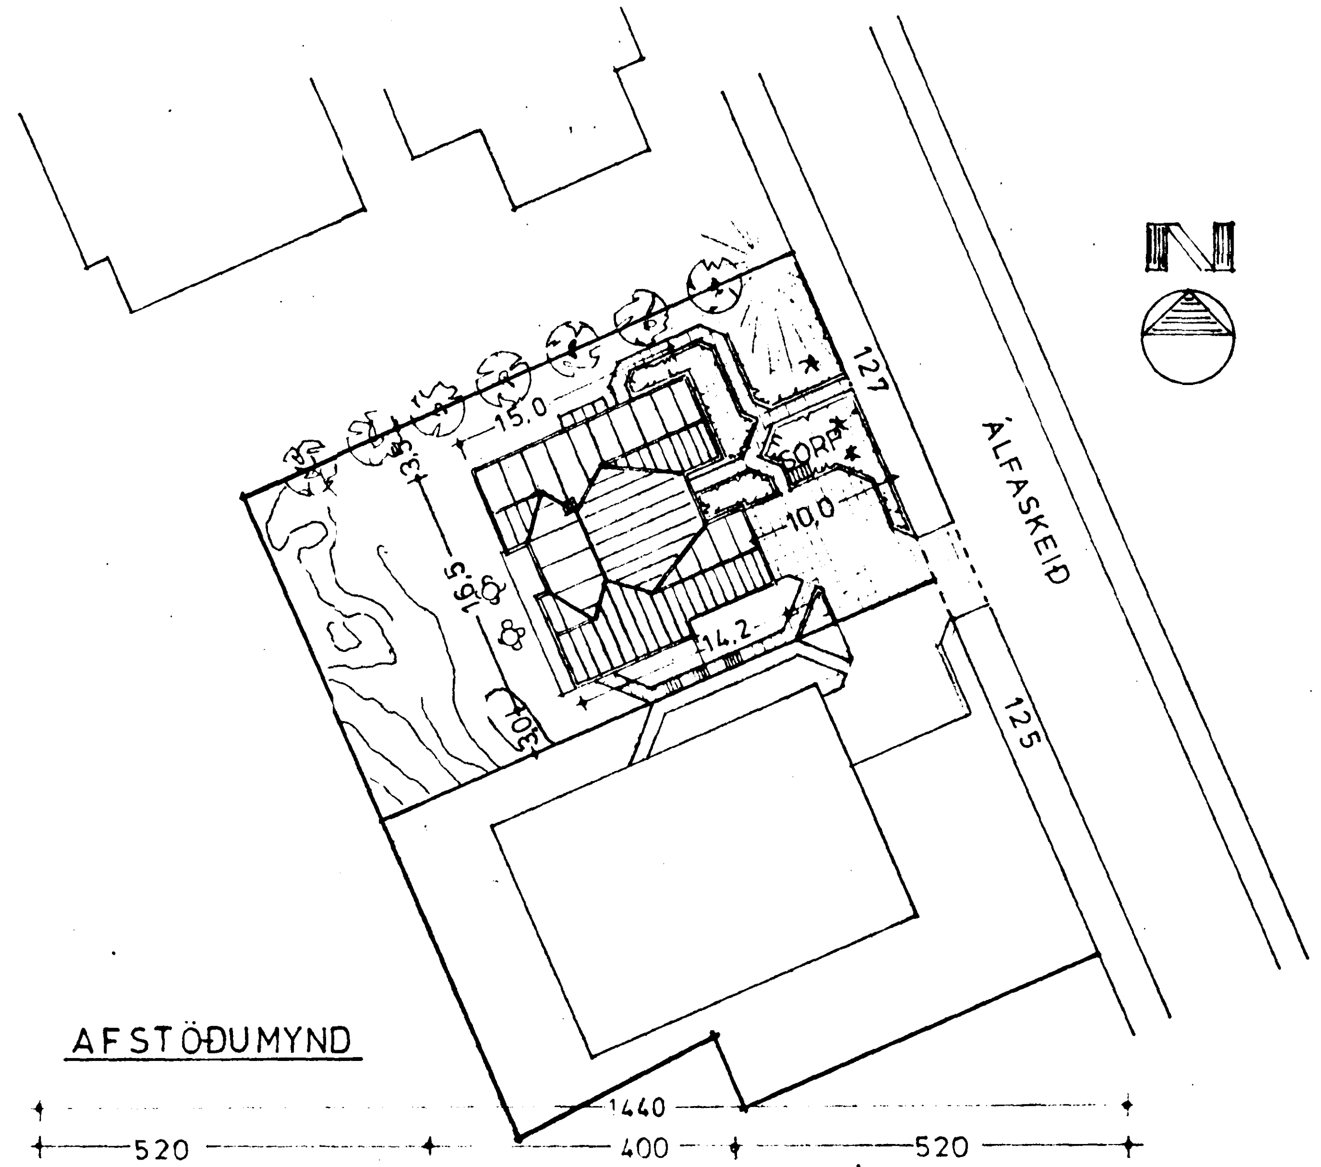

AFSTÖÐUMYND

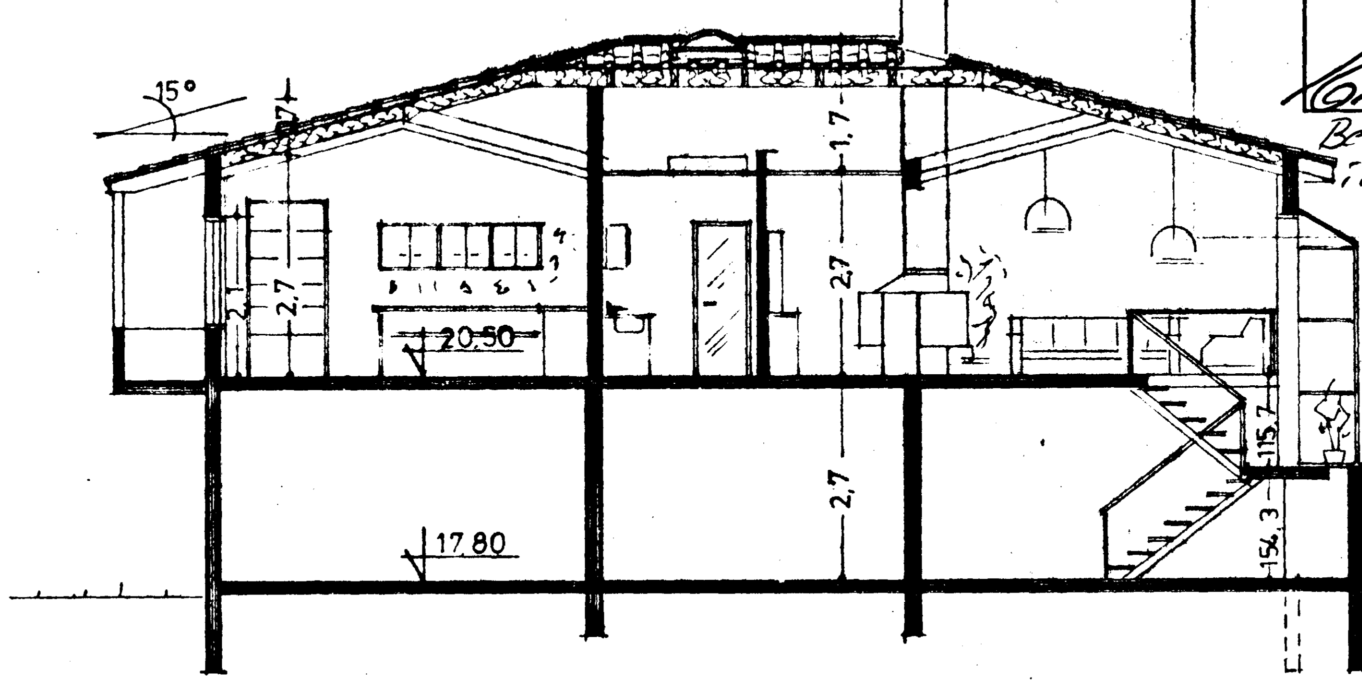

SNIÐ A–A

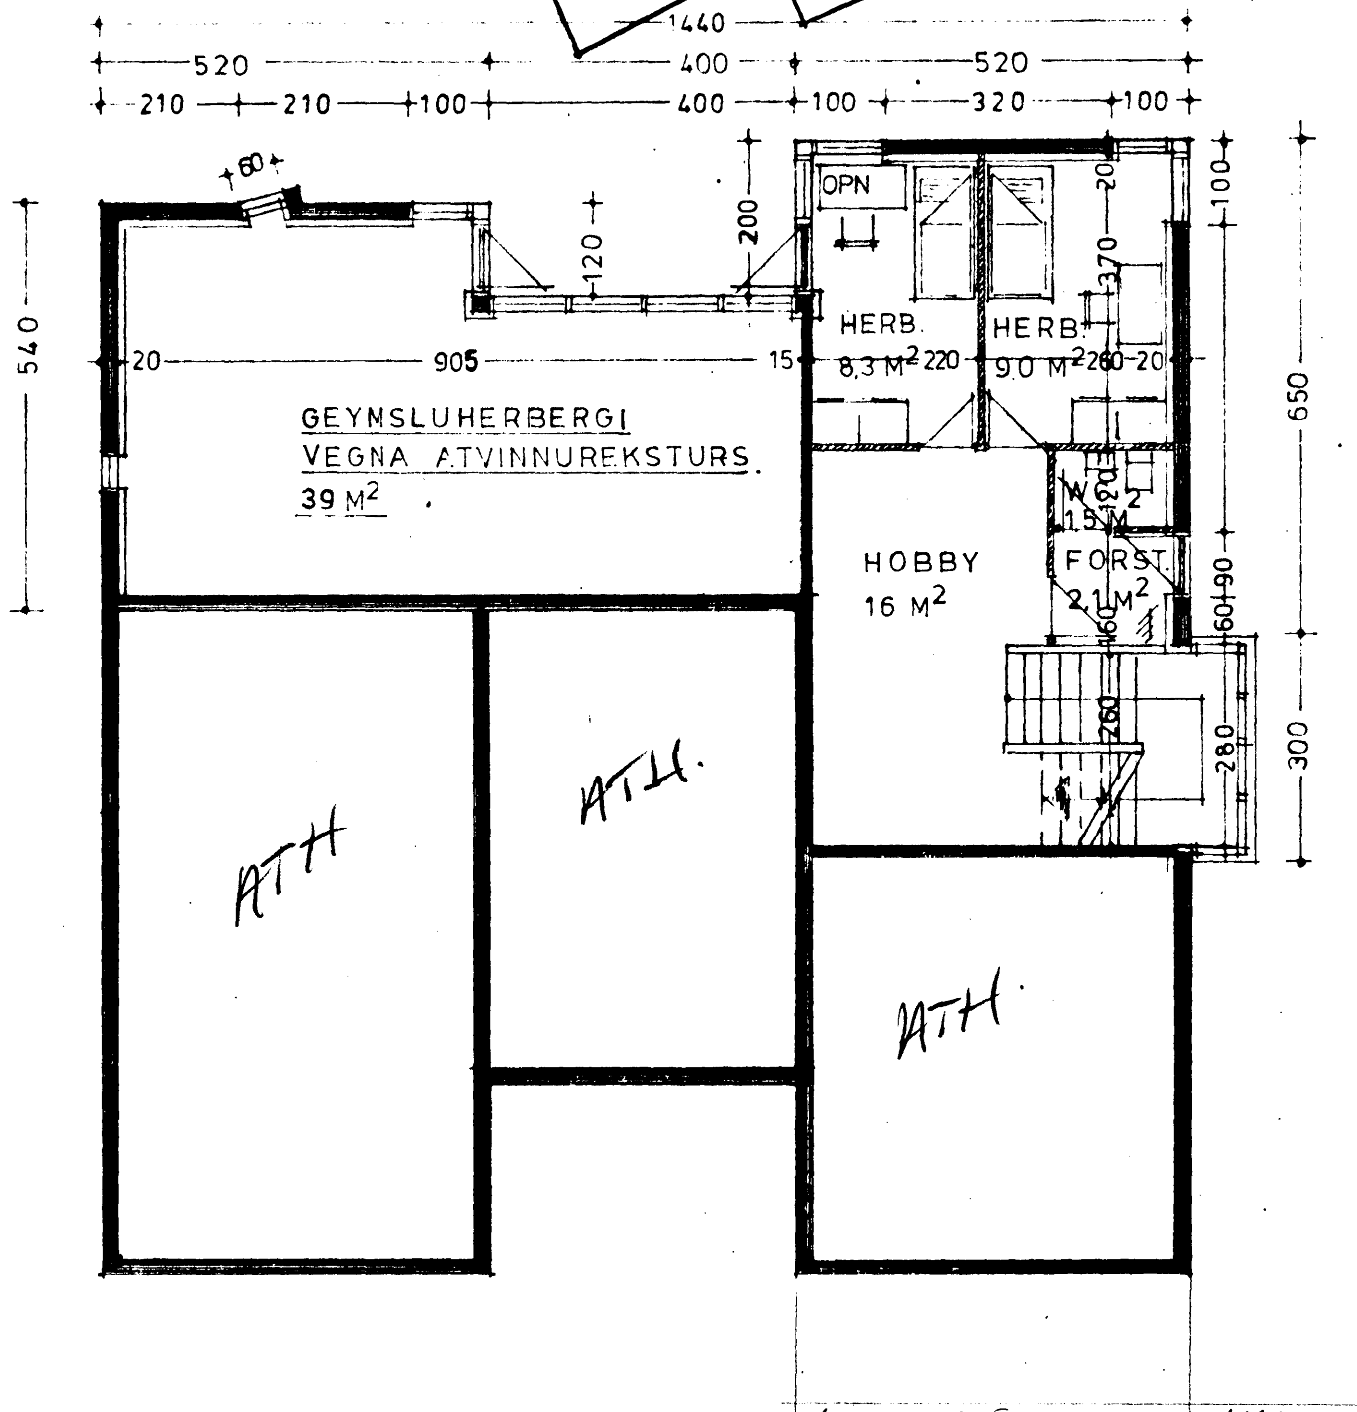

GRUNNMYND 1. HÆÐAR

1. HÆÐ ÍBÚÐ	148,2 m²
1. HÆÐ BÍLG	45,6 m²
KJALLARI	97,0 m
SAMT	290,8 m²
RÚMMÁL	873,0 m3

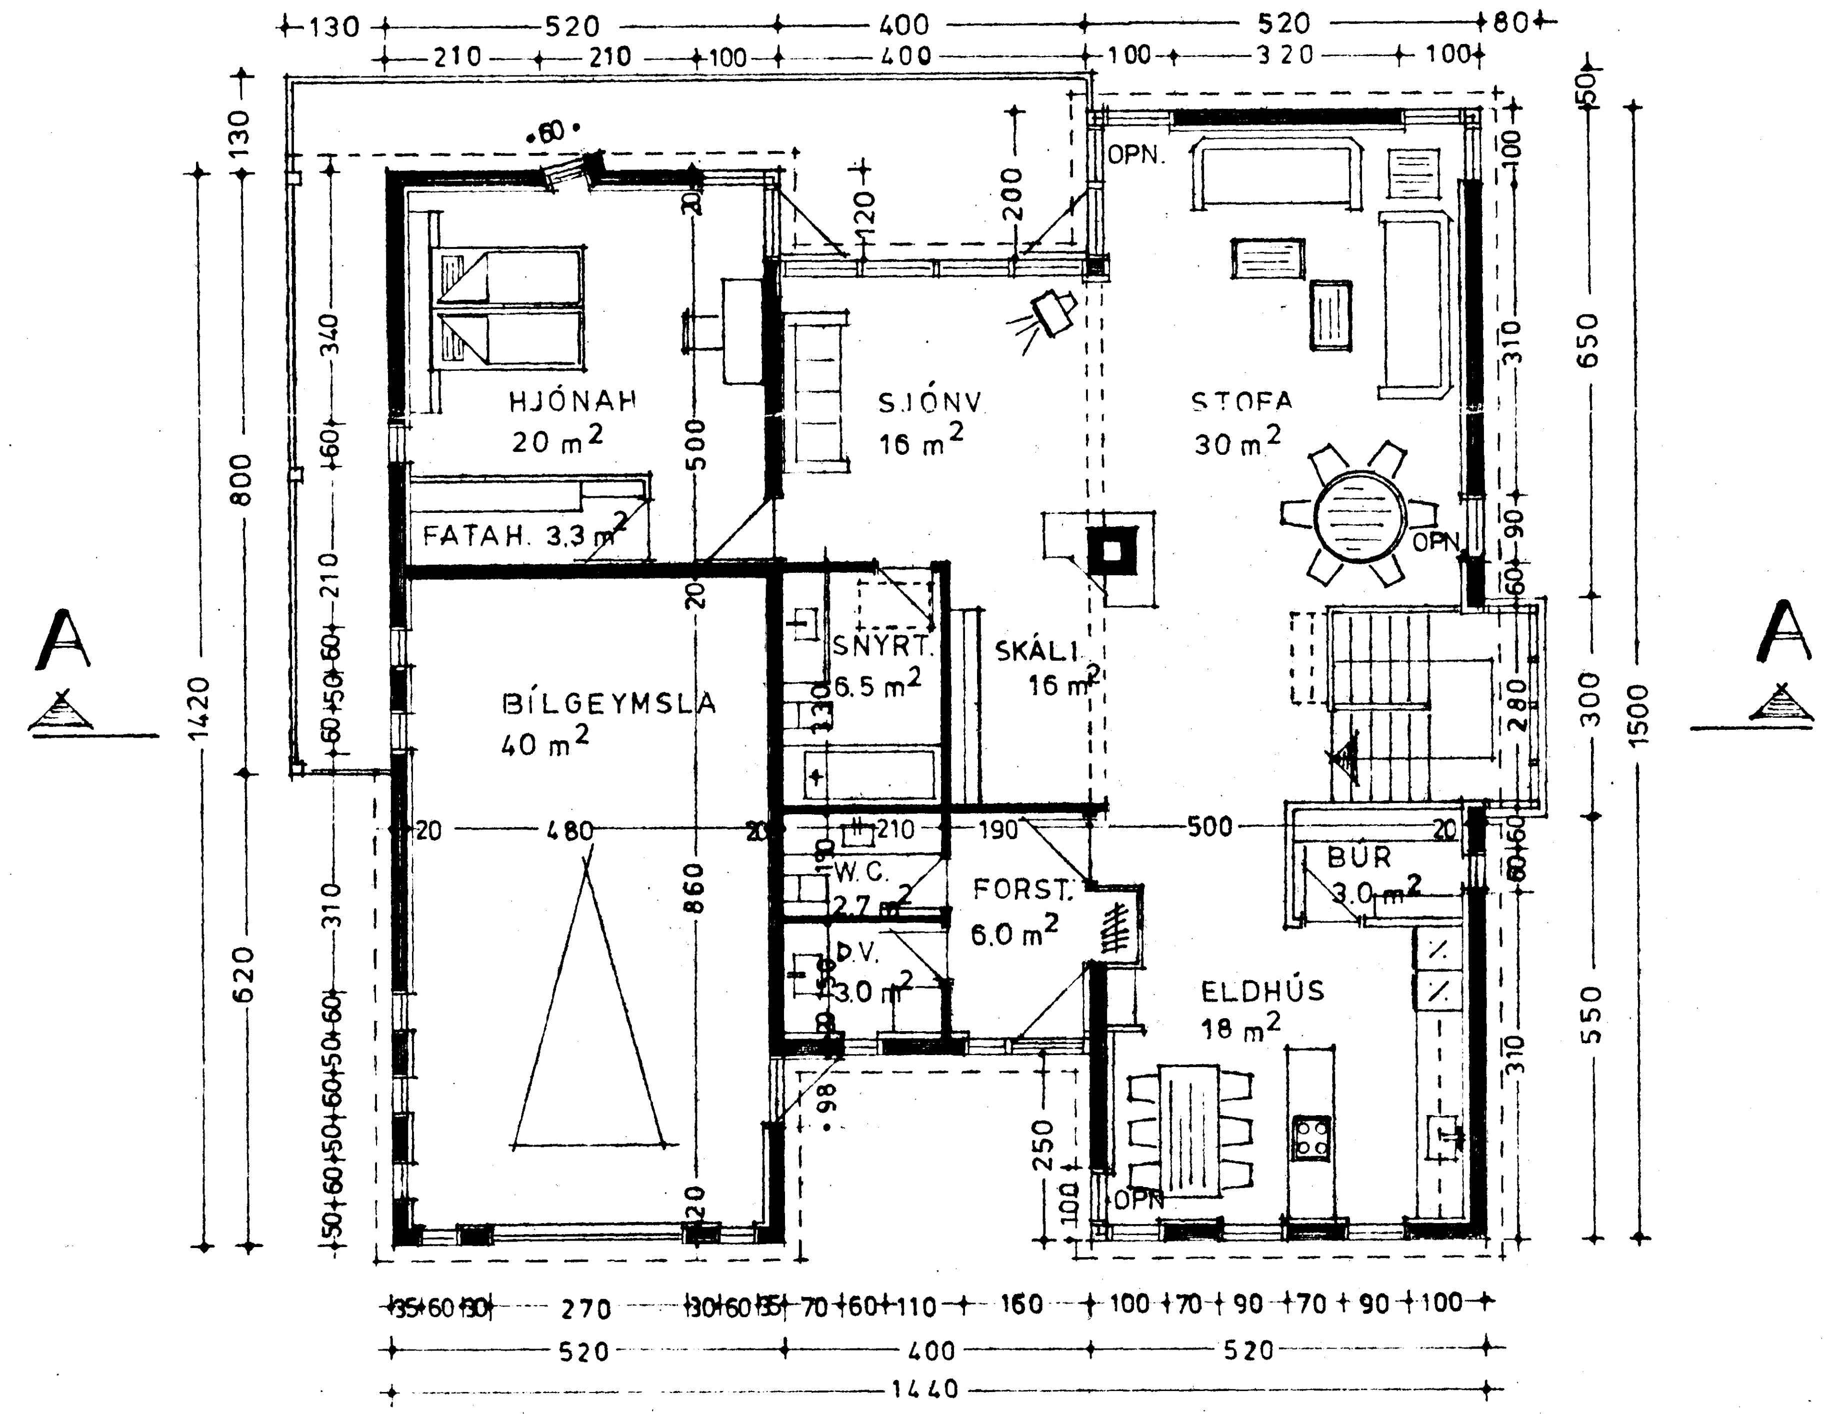

GRUNNMYND 2. HÆÐAR

HEILDARFLATARMÁL	BRÚTTÓFLATARMÁL	BRÚTTÓRÚMMÁL	BYGGINGASJ. RIKISINS M²
1. HÆÐ	97	262	47
2. HÆÐ	196	529	142
HÚS SAMTALS	293	791	189

OPN. = OPNANLEGUR GLUGGI

ARKITEKTASTOFAN VIÐ AUSTURVÖLL

PÓSTHÚSSTRÆTI 17, 101 REYKJAVÍK

BJARNI MARTEINSSON ARKITEKT FAÍ SÍMI 2 25 65

JÓN BJÖRNSSON ARKITEKT FAÍ SÍMI 1 41 40

KJARTAN JÓNSSON INNANH.ARK FHÍ SÍMI 2 86 60

VERKEFNI: ÁLFASKEIÐ 127 HAFN.

VERK: AFSTÖÐUMYND GRUNNMYNDIR — TEIKN. NR. A1

DAGS. 29 01 '88 — KVARÐI 1:500 1:100 — TEIKN. K.Þ.

BR. 11.03.'88

Bjarni Marteinsson