


Sampykkt á fundi bygginga-
nefndar þ. 24.3. 1988


BYGGINGAFULLTRÚINN
Í HAFNARFIRÐI

Einar H. J.


*Þent er á staðsetningu skrárís í
kjalra með hl. Björn et færanstíð*

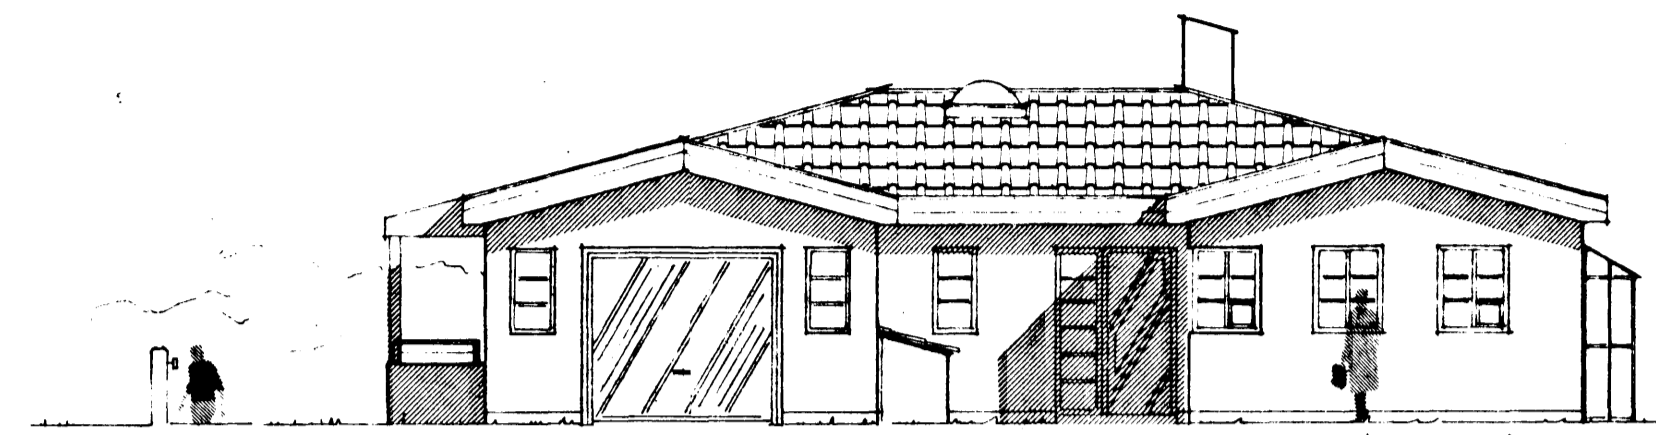


ÚTLIT N. AUSTUR

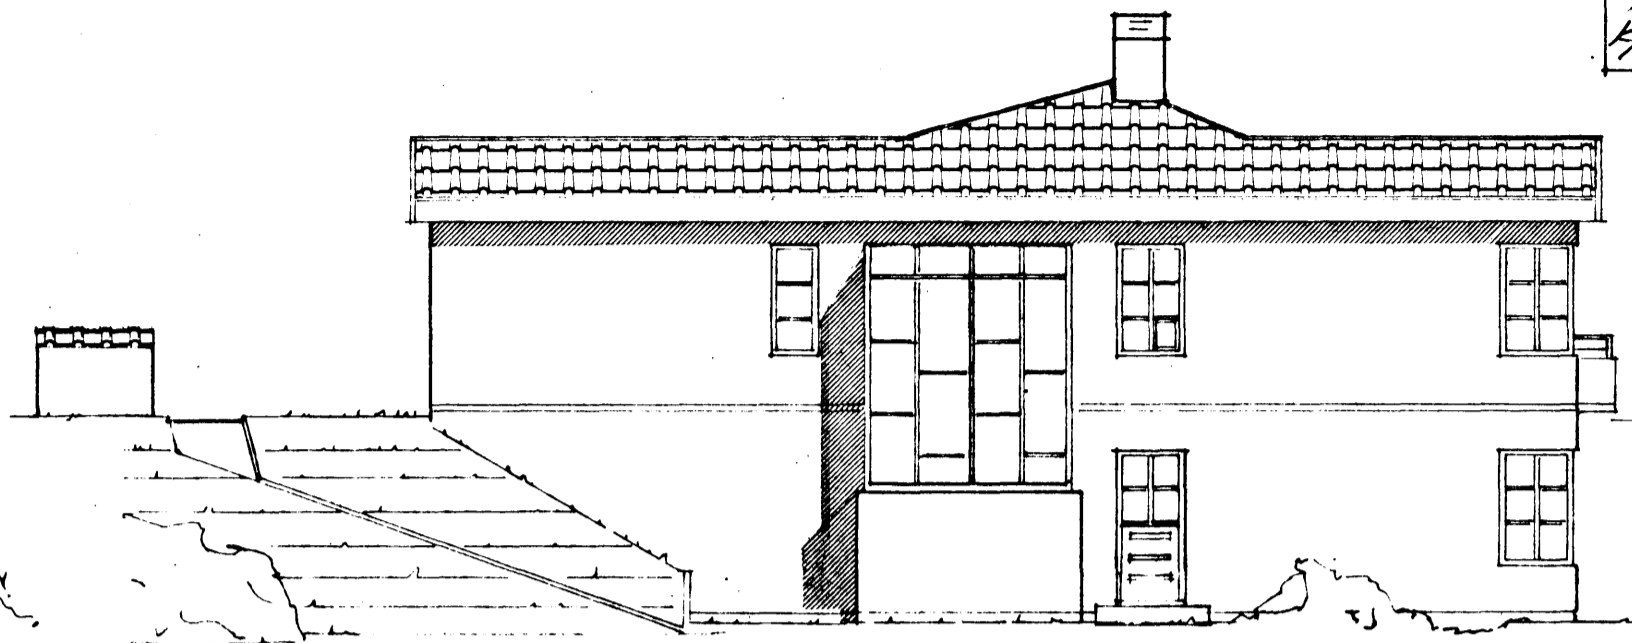

ÚTLIT N. VESTUR

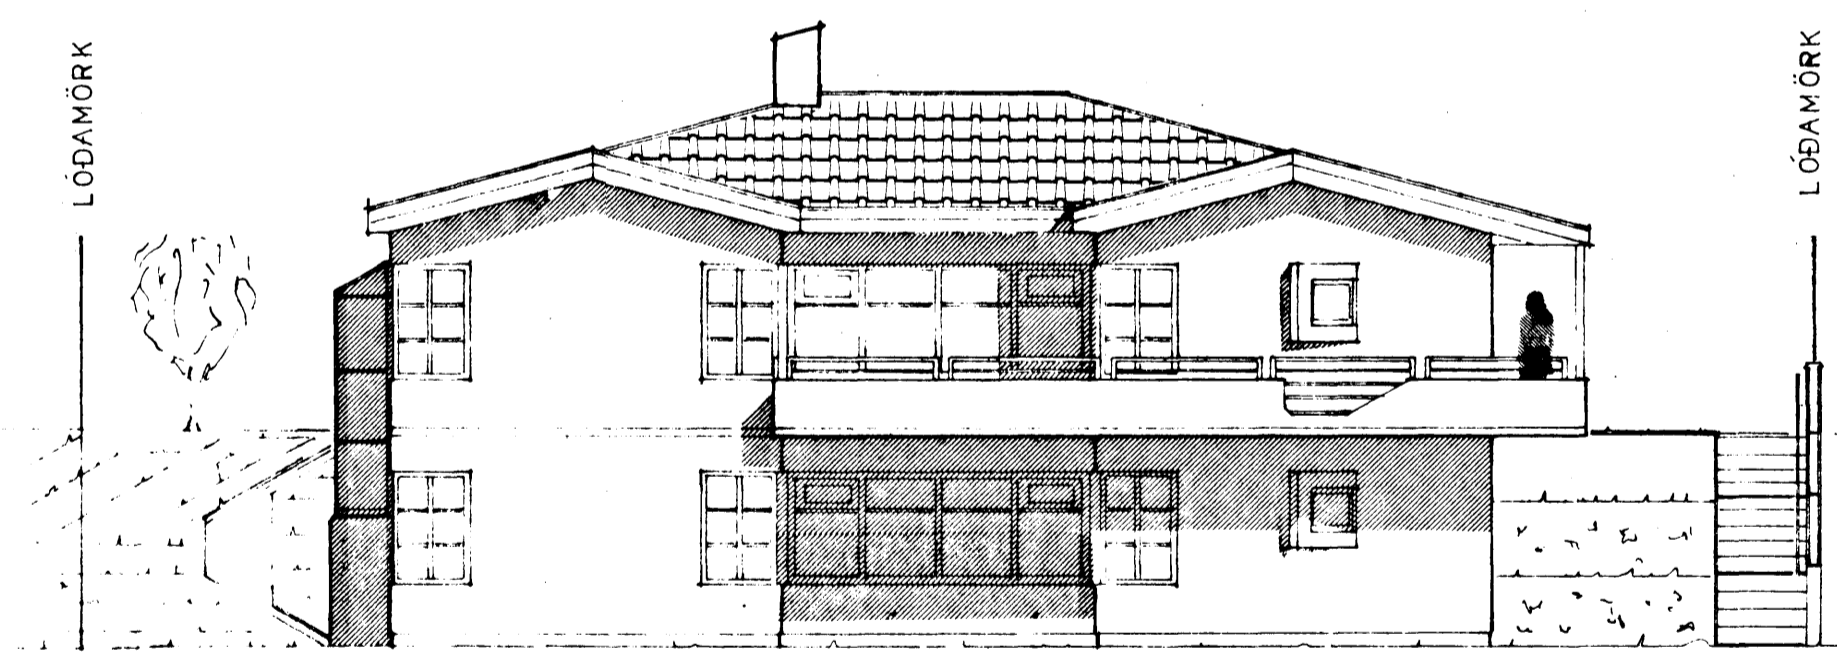

ÚTLIT S. VESTUR

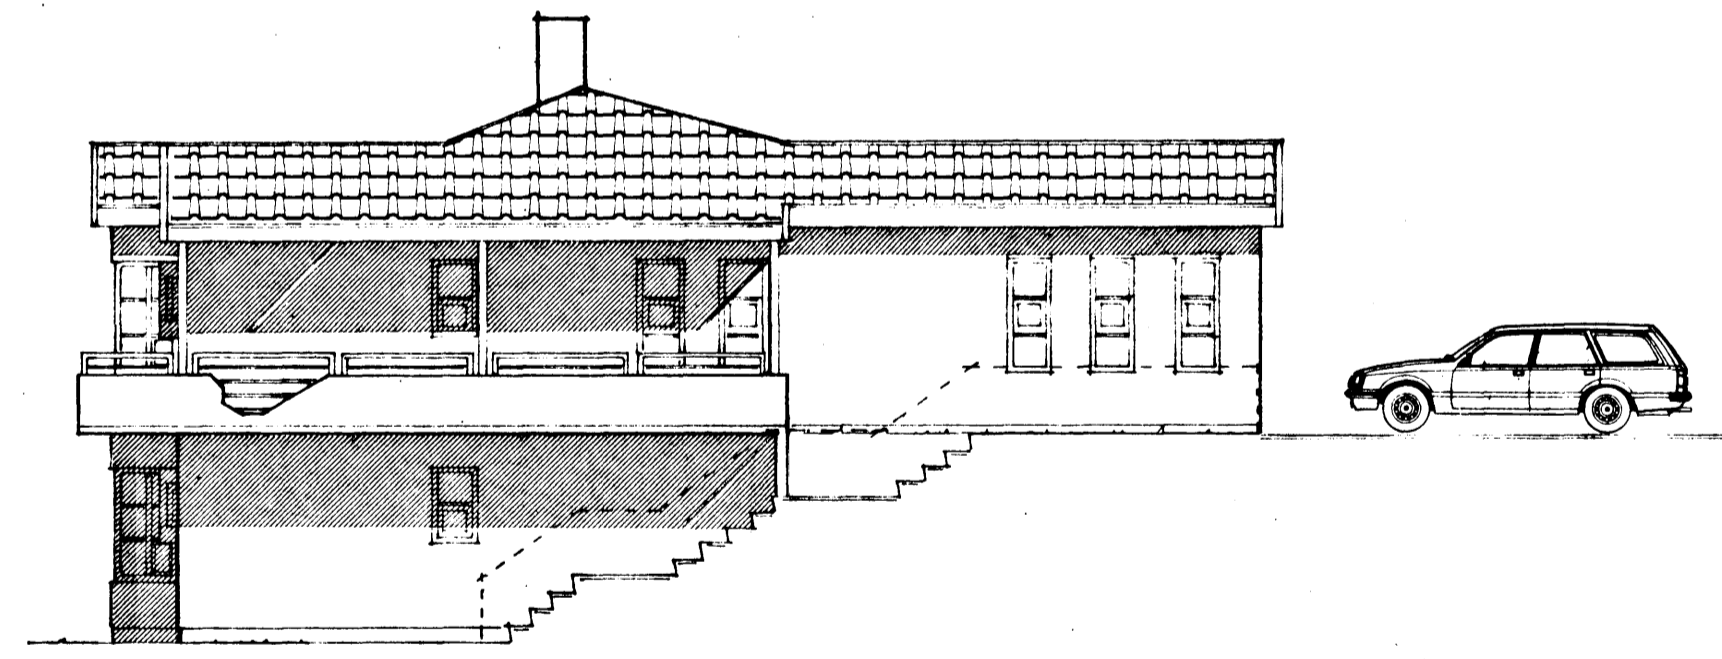

ÚTLIT S. AUSTUR

ARKITEKTASTOFAN VIÐ AUSTURVÖLL

PÓSTHÚSSTRÆTI 17,
101 REYKJAVÍK
BJARNI MARTEINSSON
ARKITEKT F.A.I. SÍMI 225 65
JÓN BJÖRNSSON
ARKITEKT F.A.I. SÍMI 141 40
KJARTAN JÓNSSON
INNANH. ARK. F.H.I. SÍMI 286 60

VERKEFNI
ÁLFASKEIÐ 127 HAFN.
VERK
ÚTLIT
TEIKN. NR.
A 2

Bjarni Marteinsson

DAGS. 29.01.'88
KVARÐI 1:100
TEIKN. K. Þ.
BR. 11.03.'88