


Grunnmynd neysluvatns og hitalagna í kjallara
mkv. 1:50

Tilvísanir:

Sjá almennar skýringar á teikn. nr. L04.
 -- grunnmynd neysluvatns og hitalagna á
 1. hæð á teikn. nr. L04.
 Sjá rúmmynd hitalagna á teikn. nr. L05.
 - " - " neysluvatna á - - L06.

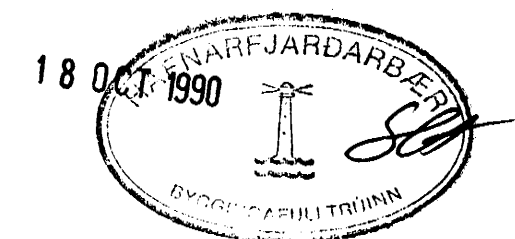

15.10.90. Ofnar 007, 008 og 009
 færdir inn á teikningu.

ÞORSTEINN FRÍÐÞJÓFSSON F.T.E.I.
 HRAUNBÆ 4 · REYKJAVÍK · Sími 82735

ÁLFA SKEIÐ 127, HAFNARFIRÐI

GRUNNMYND NEYSLUVATNS OG HITALAGNA Í KJALLARA
 MKV 1:50 · TEIKN. NR. L03 · DAGS: DES. 1989.

Þorsteinn Friðþjófsson