


Grunnmynd neysluvatns og hitalagna á 1.hæð
mkv. 1:50

15.10.90. Lagnaleidum í bílgeymsu breytt.

Skýringar:

Grunnmynd neysluvatns og hitalagna í kjallara er á teikningu nr. L03.
Rúmmynd neysluvatnslagna er á teikningu nr. L06
- - - hitalagna - - - - - L05
Allar lagnir skal einangra með viðurkenndum glerullarhólkum og plastdúk þar yfir.
Neysluvatnslagnir (kalda) skal vefja með sísal pappa næst röri.
Á alla ofna komi stillití og ofntoki skv. skrá.
Allt efni og öll vinna skal vera skv. gildandi stödlum og reglugerðum.

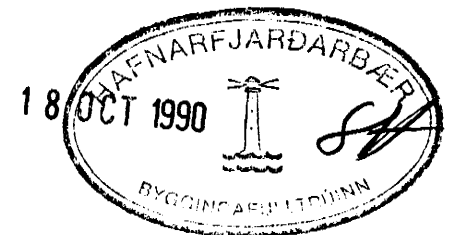

ÞORSTEINN FRÍÐÞJÓFSSON F.T.E.I.
HRAUNÆ 4 · REYKJAVÍK · SÍMI 82735
ÁLFASKEIÐ 127, HAFNARFIRÐI
GRUNNMYND NEYSLUVATNS OG HITLAGNIR Á 1.HÆÐ
MKV. 1:50 · TEIKN. NR. L04 · DAGS: DES 1989.
Þorsteinn Friðþjófsson