




BurðarPól: Styrkingar á 1. hæð. 1:50.

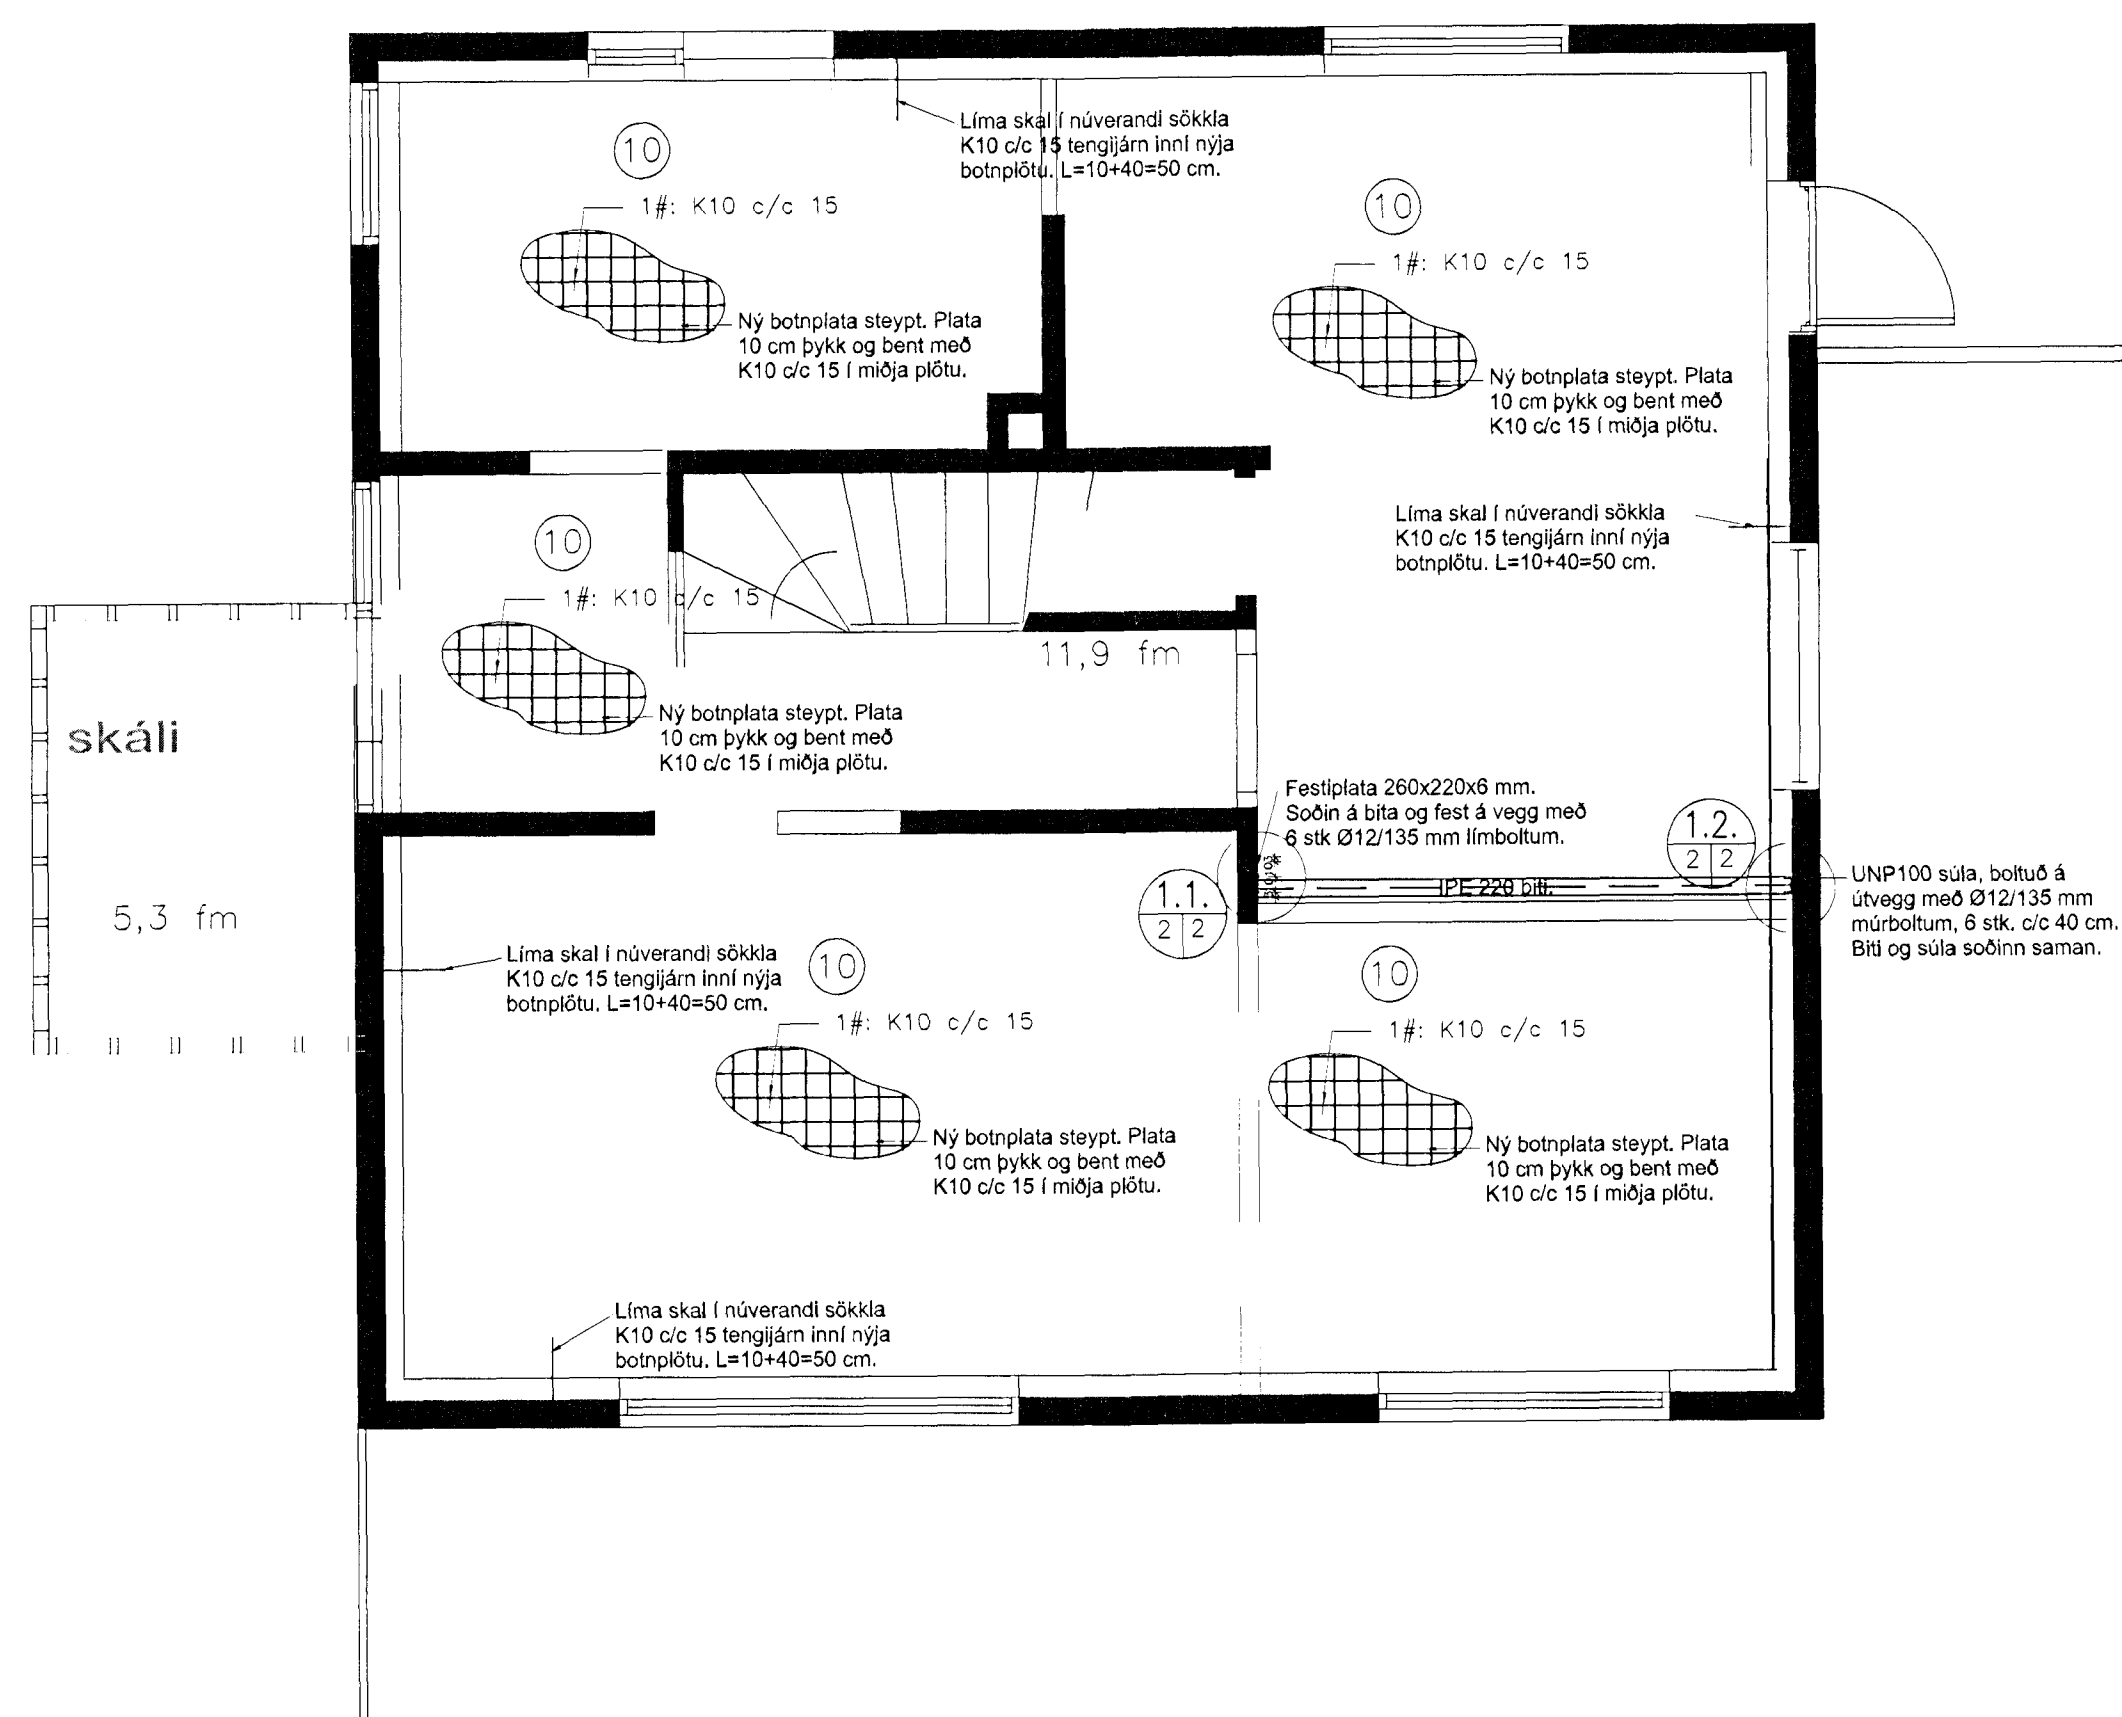


1.1. Sérmynd 1.1. 1:10.

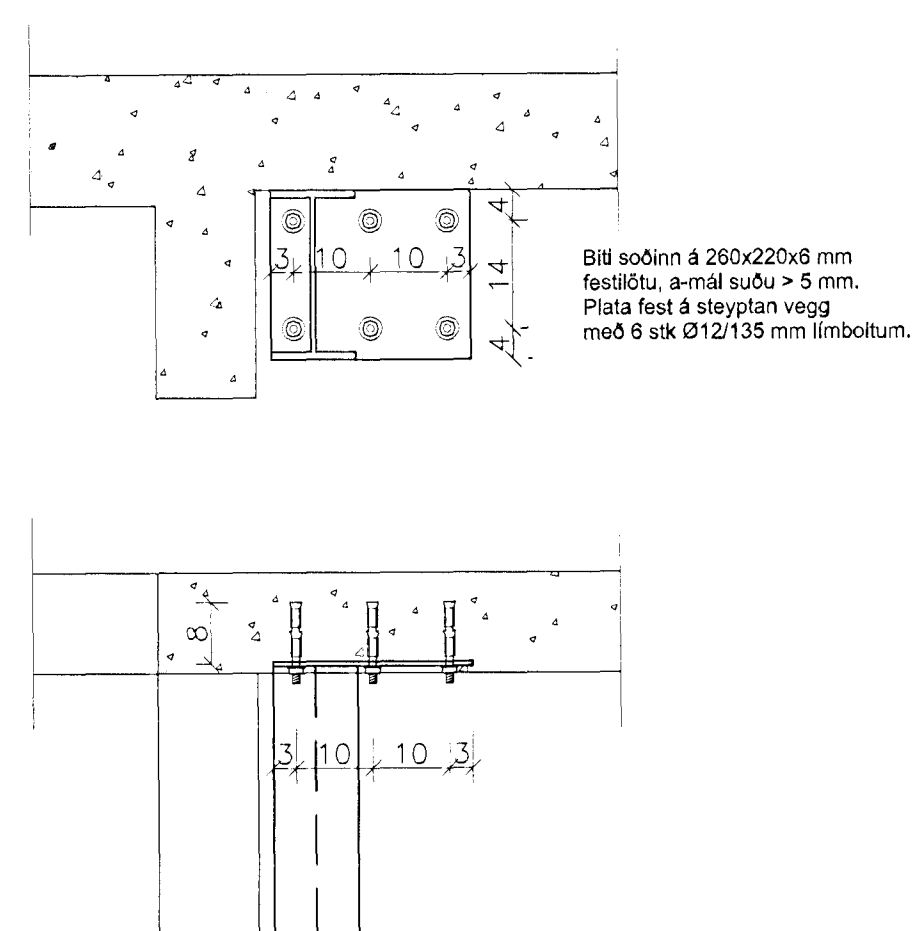


1.2. Sérmynd 1.2. 1:10.

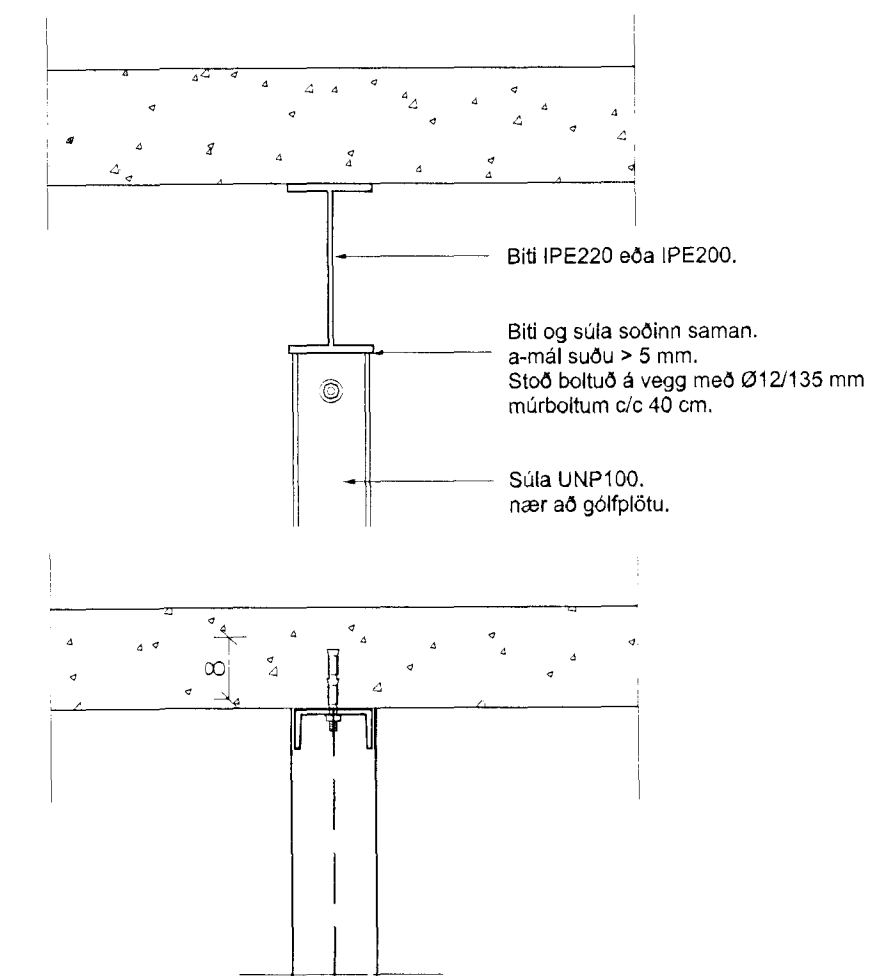

1.3. Sérmynd 1.3. 1:10.

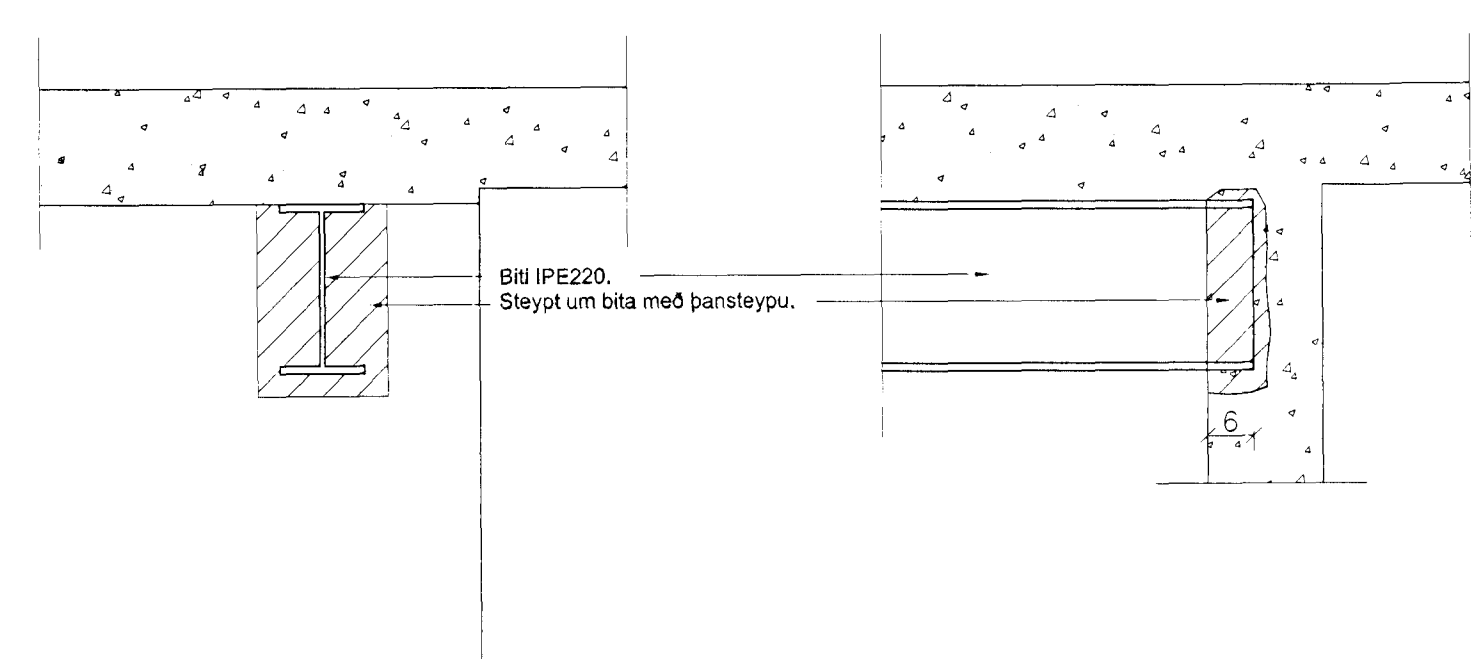

BurðarPól: Styrkingar á 2. hæð. 1:50.

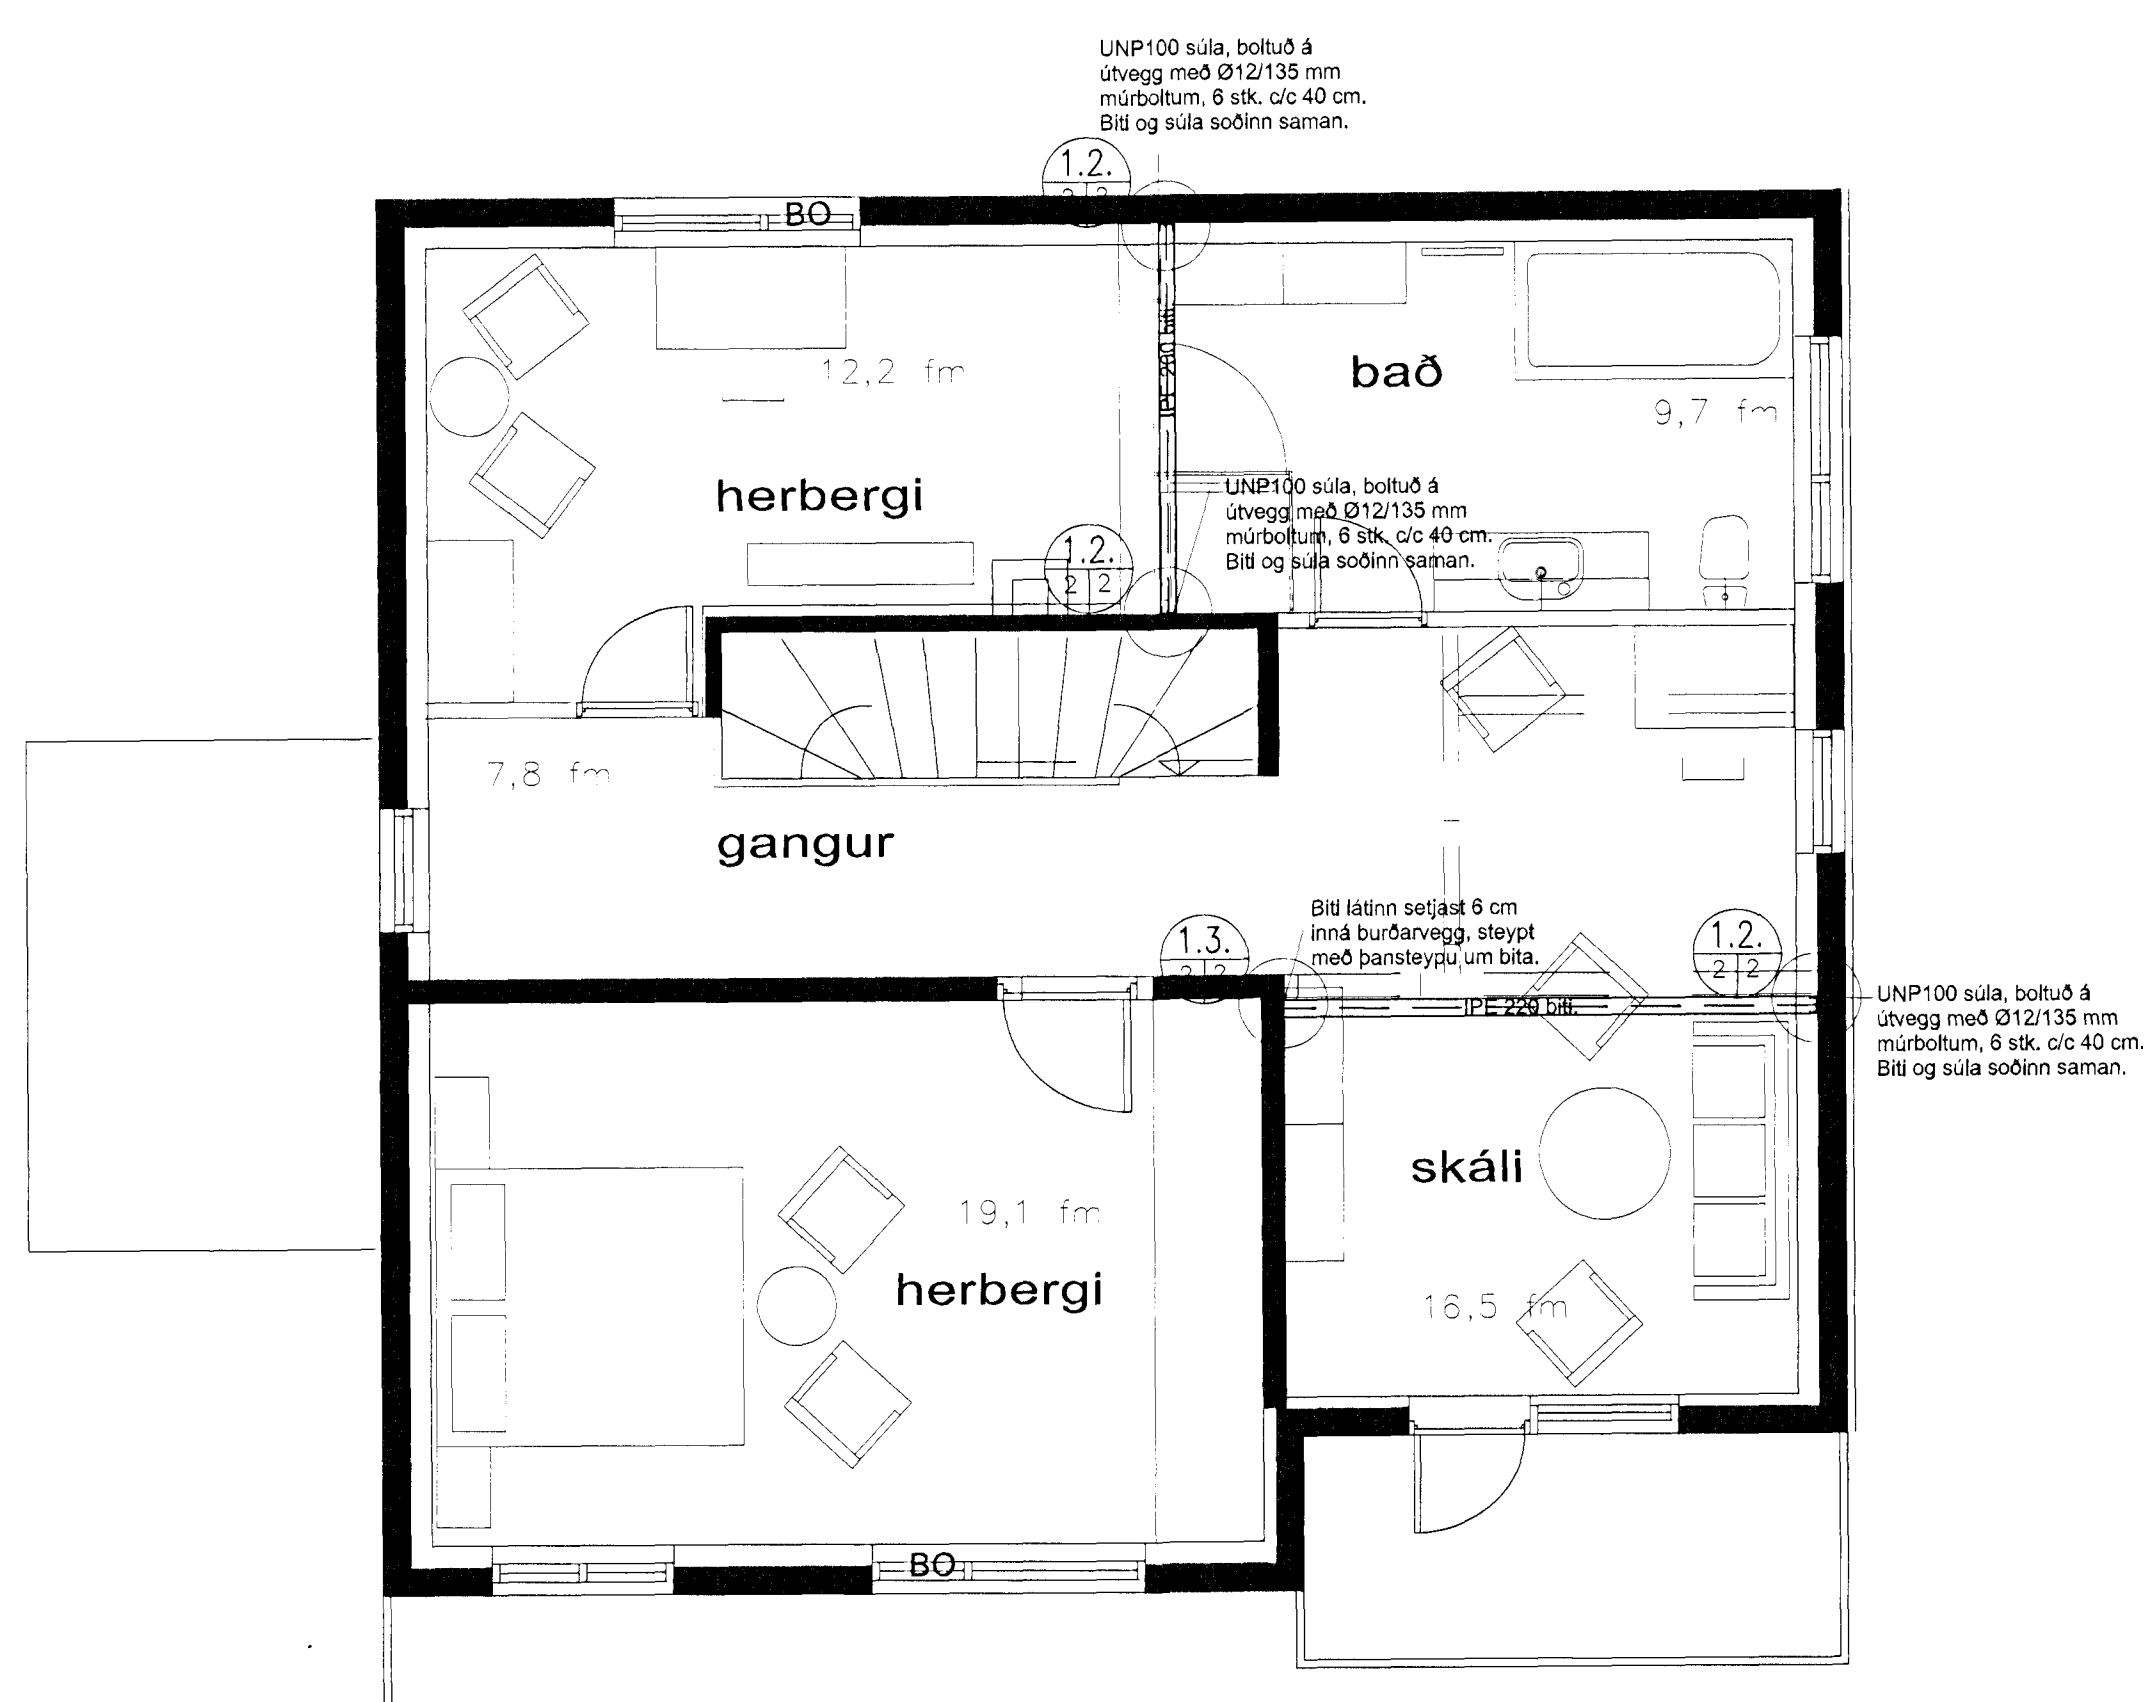

Styrkingar:
Elverja skal stélvirki.

Breytingar:
A: 7-7-2011. GV (Ný botnplata).

TÓV TEIKNISTOFAN ÓDINSTORGI,
VERKFRÉÐIÐ EHF.
Óðingsgötu 7
101 Reykjavík
Netfang: tov@to.is
Sími: 510 2211 Fax: 510 2201

Verkefni: Alfaskeld 16, Hafnarfirði. Viðbygging.
Heiti: BurðarPól: Sókklar. Grunnmynd og snið.

Hönnun: VÍFILL ÓDDSSON VERKFRÉÐINGUR
kt. 101237-3629 FVFI - FRV
GÚÐMUNDUR WILSSON VERKFRÉÐINGUR
k291103-5069 FVFI

Aritun aðskránnuðar
[Signature]