



NORÐVESTUR

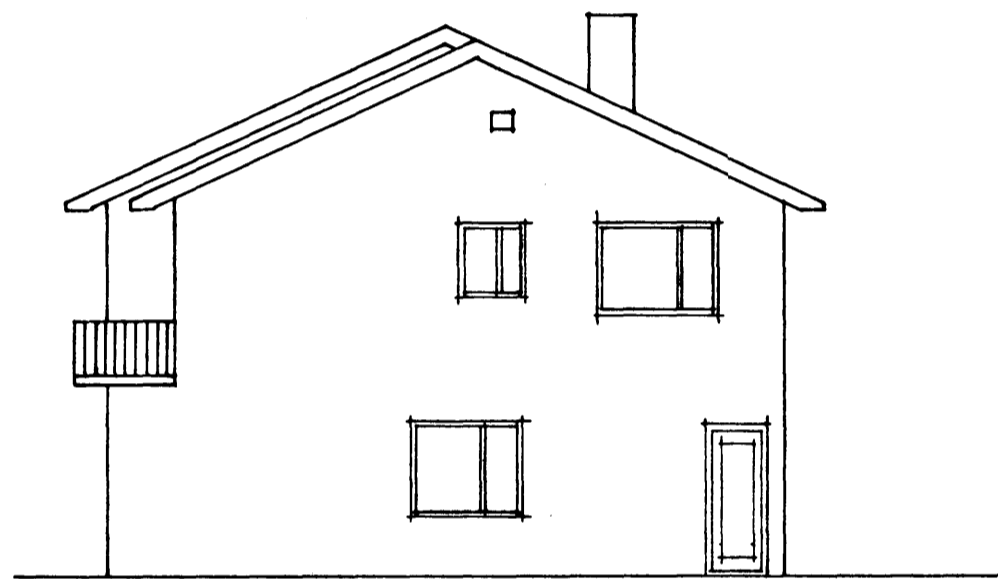


SUÐVESTUR




SUÐAUSTUR

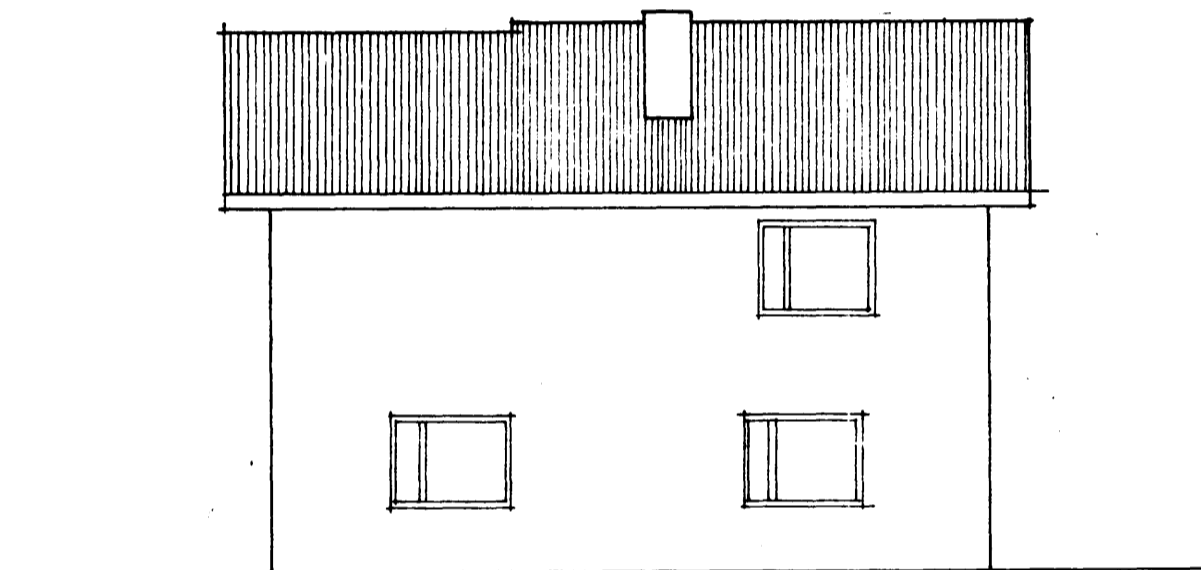


NORÐAUSTUR

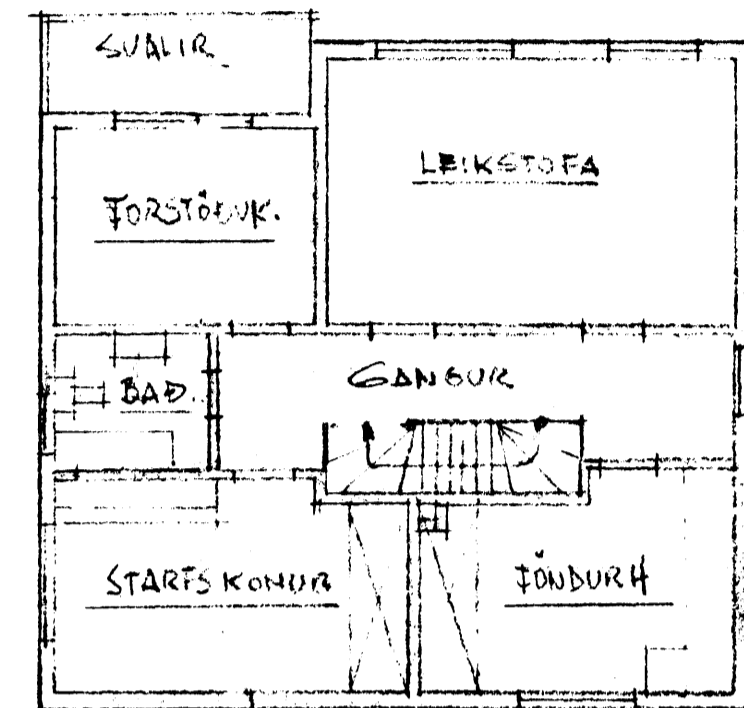


GRUNNMYND 2. HÆÐAR
EFTIR BÆYTINGU

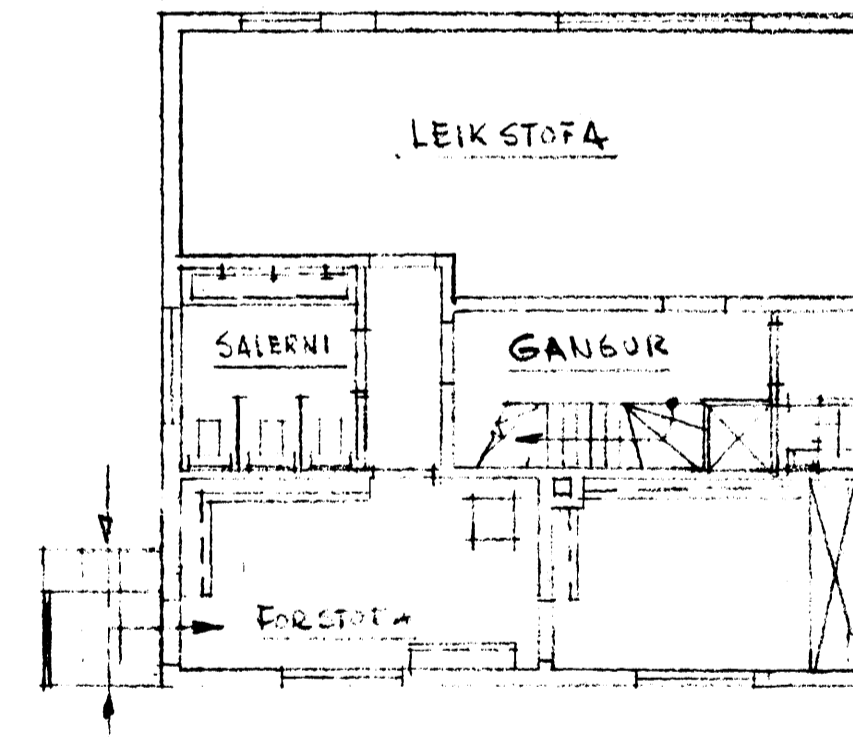

GRUNNMYND 1. HÆÐAR
EFTIR BÆYTINGU

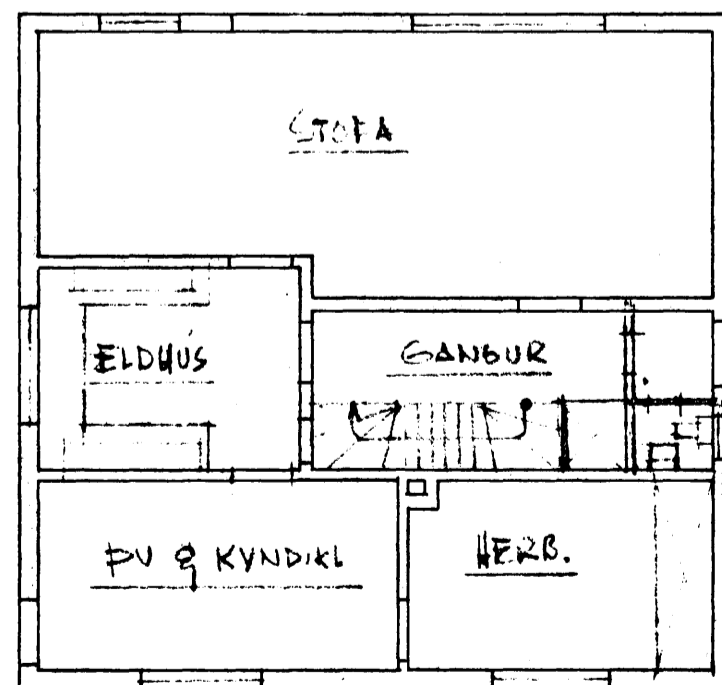

GRUNNMYND 1. HÆÐ 1:100
FYRIR BÆYTINGU

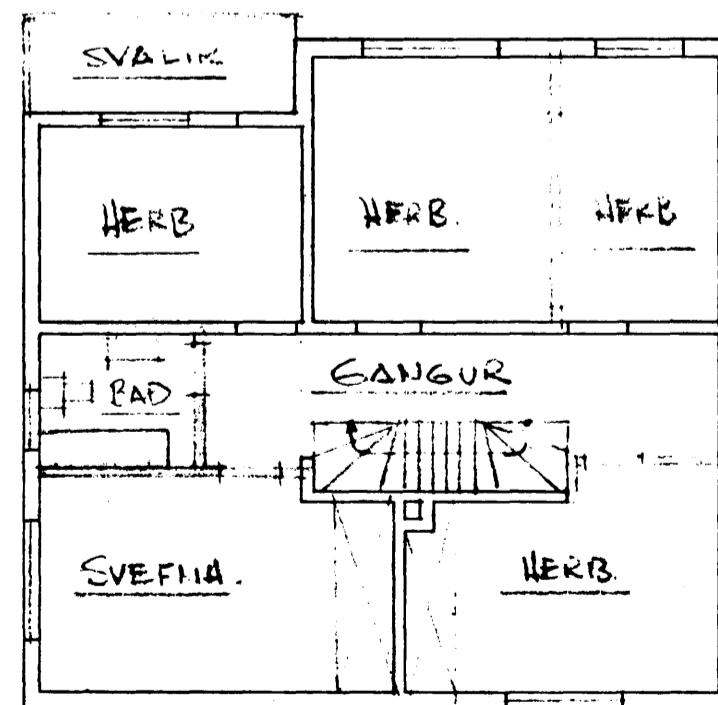

GRUNNMYND 2. HÆÐ 1:100
FYRIR BÆYTINGU

TEIKNING NR. 7210-01	BREYTT 10/4/72	DAGS	NAFN	YFIRF
Mælt:				
Hannað:				
Teiknað:	25/2'72			
HÚSATEIKN				Mælikv 1:100
BÆJARVERKFRÆÐINGURINN I HAFNARFIRÐI				Samb R2