

BYGGINGARLÝSING

Húsið er byggt á árunum 1949 - 1950 af Sigurði Ólafssyni Endurbbyggt eftir bruna 1972. Telknað á skrifstofu Bæjarverkfræðings.

Húsið er staðsteypt og hefðbundinn hátt og hvílir á sökkil og plötu úr jámbentri steinsteypu. Á húsínu er timburþak klætt bárujámli. Innveggir eru ýmist steinsteyptir eða úr hleðslusteini. Stigi er staðsteyptur.

1-ÞAK. Þakplata er steypd, en ofan á henni hvílir timburþak klætt með borðaklæðningu og bárujámli. Þakhalli er 25°.

2-ÚTVEGGIR. Útveggir eru 180mm steyptrir, einangraðir að innan með kork- eða frauðplaststeinangrun m. múrhúð.

3-GLUGGAR. Gluggar eru hefðbundnir timburgluggar steyptrir í útvegg. Tvöfalt gler er í gluggum og 14mm loftbil.

4-SÖKKULL OG GÓLFPLATA. Sökkull og gólfplata eru úr jámbentri steinsteypu.

5-INNVEGGIR. Innveggir eru ýmist úr 100mm hleðslusteini eða steinsteyptir.

BRUNAVARNIR

1. Setja skal upp í húsínu slökkvi og viðvörnarkerfi tengt viðurkenndri stjómstöð.
2. Koma skal fyrir handslökkvitækjum í samráði við Eldvarnartílit.
3. Setja þarf viðunandi læsingar og stormjám á glugga í rýmum 2.1 og 2.5, og á svalahurðir í rýmum 1.1 og 2.2.
4. Útidyr í rými 1.3 skulu opnast út. Forstofudyr opnast út í rými 1.6.
5. Setja skal EICS-30 hurð fyrir eldhús.
6. Koma skal fyrir útljósum og neyðarlýsingu.

BRUNATÁKN:

Þjörgunarop

Veggir og hæðaskil með merktri brunamótstöðu.


Hurðir og gluggar með merktri brunamótstöðu.

Rýmingarleið.


Útljós.



AFSTÖÐUMYND
mkv. 1:500

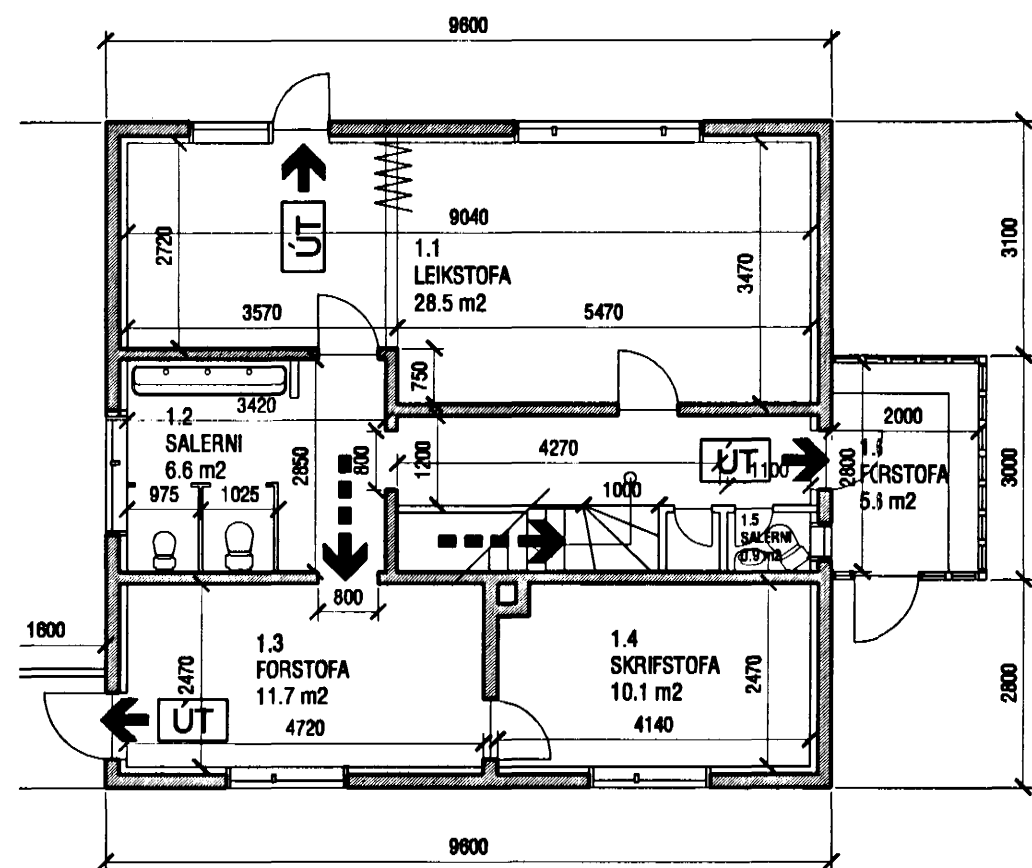

GRUNNMYND 1. HÆÐAR
mkv. 1:100

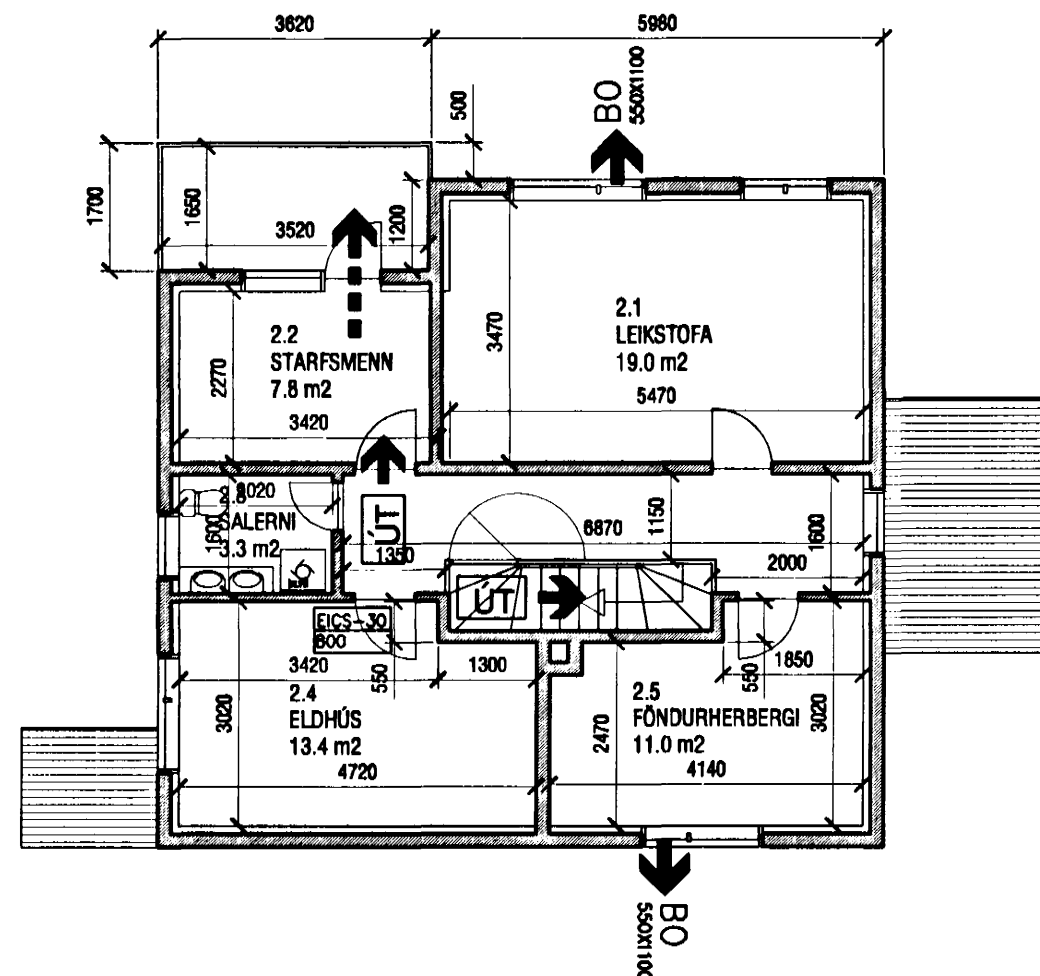

GRUNNMYND 2. HÆÐAR
mkv. 1:100

Slökkvilið höfuðborgarsvæðisins bs.
Kl. 690500-2130
23/10/01 BK

Sampykkt þann
13 JUNI 2001
Byggingafulltrúinn í Hafnarfirði
F.h. Sigurbjartur Halldórsson

Úr Gildi

breytingar

VERKSTÆPIA
KÁRI EIRÍKSSON arkitekt FAÍ - kt: 070365-4059
Verkstæði Arkitekta ehf. - kt: 570800-2210 - Gunnarsundi 5 - 220 Hafnarfjörður
Sími: 565 9779 - Fax: 565 9778 - GSM: 699 0999 - E: kari@aok.is - www.aok.is

Umhverfis og Tæknisvið
Hafnarfjarðarbæjar

LEIKSKÓLINN ÁLFABERG - Álfaskeiði 16

teikning
Grunnmynd, afstöðumynd
BRUNAHÖNNUN
REYNDARTEIKNINGAR

teikning nr.
0103
201

hannað KE
telknað KE
dags. 21.MAÍ.2001

mkv. 1:100
tölvuskrá 0103-201.dwg

blaðstærð
A2
ath! Öll mál eru í millimetrum.
Öll vefatriði skal bera undir hönnuð.
Mælið ekki af teikningum, öll mál athugist á staðnum.
Ósamræmi í teikningum skal tilkynna hönnuð strax.