




ÁSÝND - SUÐ-VESTUR
mkv. 1:100

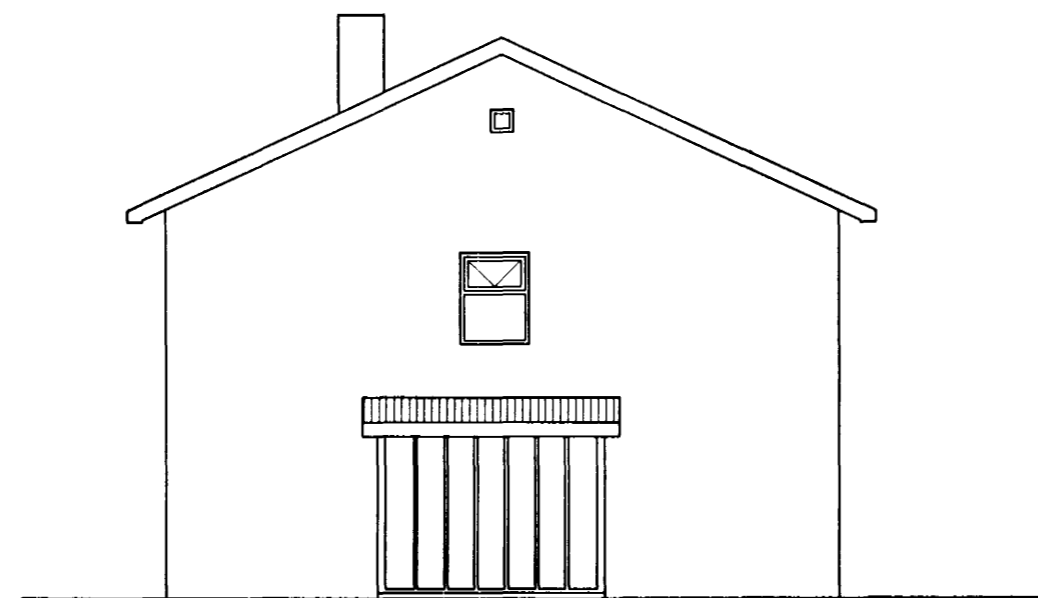


ÁSÝND - NORÐ-VESTUR
mkv. 1:100

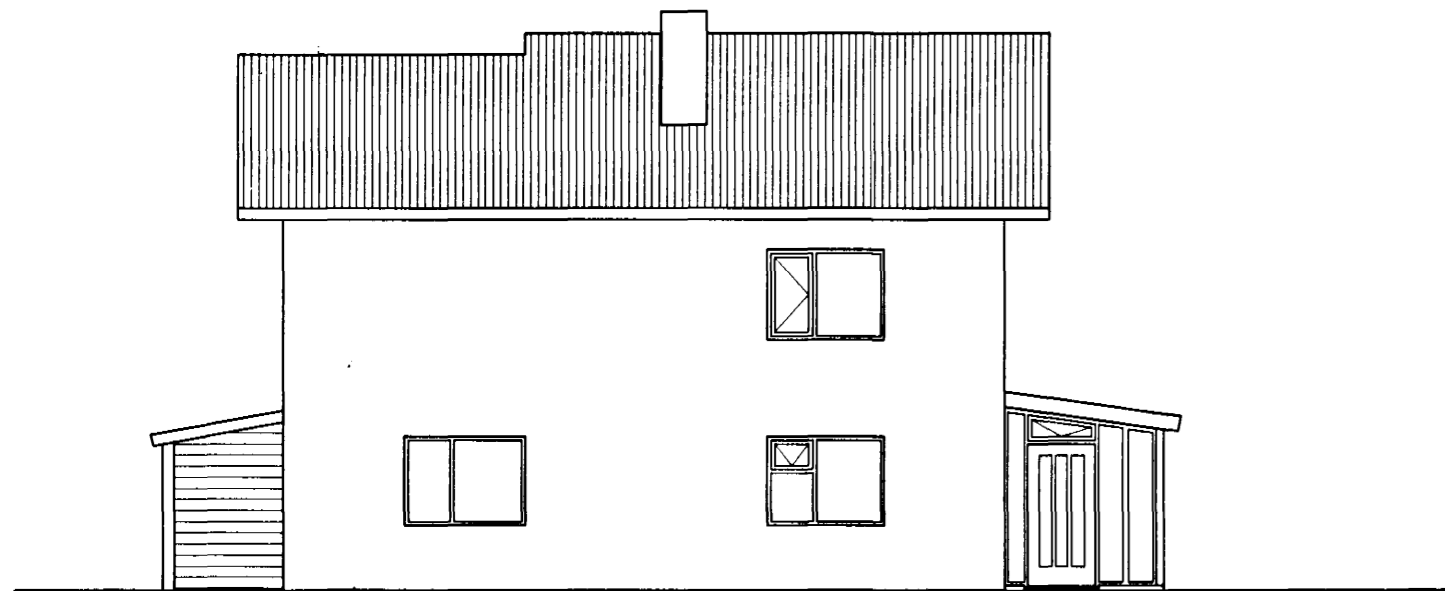

ÁSÝND - NORÐ-AUSTUR
mkv. 1:100

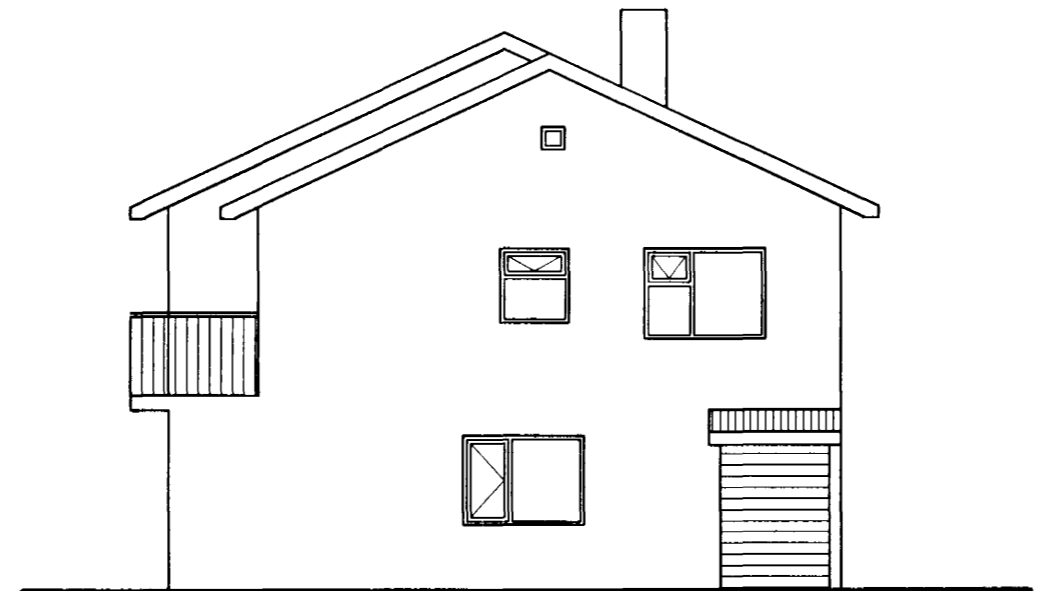

ÁSÝND - SUÐ-AUSTUR
mkv. 1:100

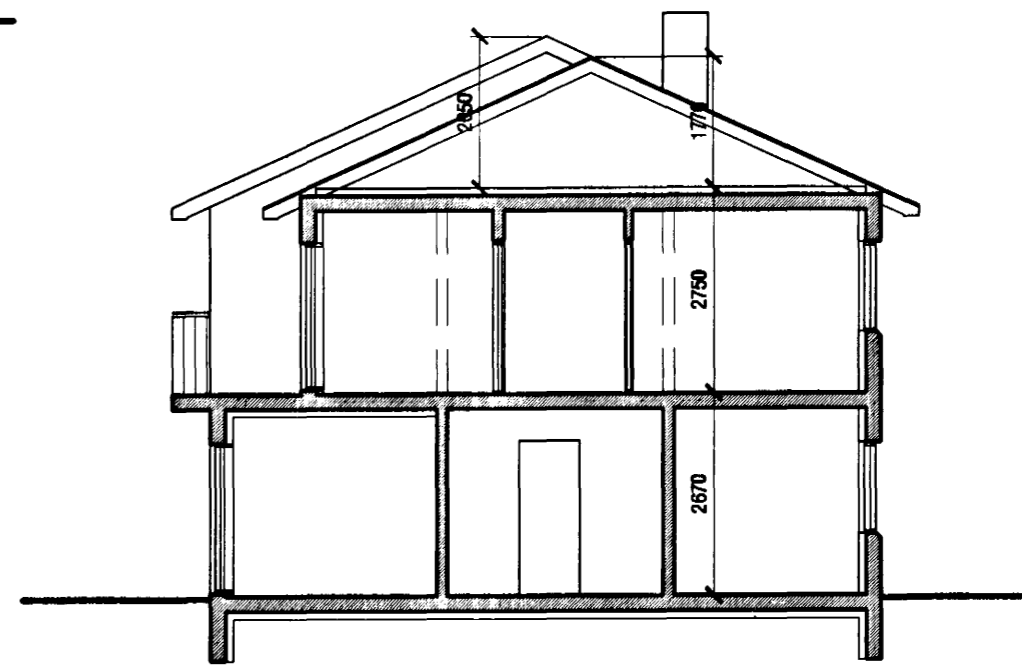

SNEIÐING A-A
mkv. 1:100

Samþykkt þann
13 JUNI 2001
Byggingafulltrúinn í Hafnarfirði
F.h. Sigurbjartur Halldórsson

Úr Gildi

breytingar

VERKSTÆPIA
KÁRI EIRÍKSSON arkitekt FAÍ - kt: 070385-4059
Verkstæði Arkitektia ehf. - kt: 570800-2210 - Gunnarsundi 5 - 220 Hafnarfjörður
Sími: 565 9779 - Fax: 565 9778 - GSM: 699 0999 - E: kari@ack.is - www.ack.is

Skráningartæfla: Leikskólinn Álfaborg		Skráningartæfla: Kári Eiríksson															
Lendnúmer: 119848		Kennitala: 070385-4059															
Matshlutanúmer: 01		Útgáfa: 4.0 Daga: 21.5.2001															
Uppskipting og lýsing																	
D0	D1	D2	D3	D4	D5	D5M	D6	D7	D8	D9	D10a	D10b	D11	D12	D16	D17	
Lokun	Rými hæð-röð	Nöfnun texti	Hélu-flokkun	Eignar-hald	Botnréttur m²	Nettó m²	Slógi m²	Op m²	Dröf/rödur m²	Dröf/rödur sh < 1,8	Selarhæð mín	Selarhæð max	Dröf rúmmál m³	Nettóflöt m²	Flöt flahamm m²	Flöt skiptarömm átt	Skiptarúmmál m³
		Matshlutur			172,9	0,0	3,5	3,5	169,4	0,0			662,5	165,9	169,4		526,197
		Botn											18,3				
A	01	1. hæð			91,7	0,0	3,5	0,0	91,7	0,0			243,1	86,2	91,7		
C	0101	LEIKSKÓLI	N	0101	91,7		3,5		91,7		2,30	2,67	243,1	86,2	91,7	2,65	233,730
	0102	SKÝLI	U	0101	2,3				2,3								
A	02	2. hæð			81,2	0,0	0,0	3,5	77,7	0,0			301,1	77,7	77,7		
C	0201	LEIKSKÓLI	N	0101	81,2			3,5	77,7		2,75	4,80	301,1	77,7	77,7	3,71	288,267
	0202	SVALIR	S	0101	4,2				4,2							1,00	4,200
Athugasemdir																	
Samleignir summa																	
Eignarhald																	
				Skiptarömmál													
	Eignar-hald	Nöfnun texti	Flöt flahamm m²	Sérleign n°	Sérleign og samleign m²												
	0101	LEIKSKÓLI	169,4	526,197	526,197												
		Allt	169,4	526,197	526,197												

SKRÁNINGARTAFLA

Stökkvilið höfuðborgarsvæðisins bs.
Kt. 690500-2130
23/05/01 RSK

Umhverfis og Tæknisvið
Hafnarjarðarbæjar

LEIKSKÓLINN ÁLFABORG - Álfaskeiði 16

Ásýndir - sneiðing
BRUNAHÖNNUN
REYNDARTEIKNINGAR

teikning nr. 0103 202

hannab KE teiknað KE dags. 21.MAÍ.2001
mkv. 1:100 tölvuakr. 0103-202.dwg

A2 ath! Öll mál eru í millimetrum. Mæltó ekki af teikningum, öll mál athugist á staðnum. Ósamræmi í teikningum skal tilkynna hönnuði strax.