
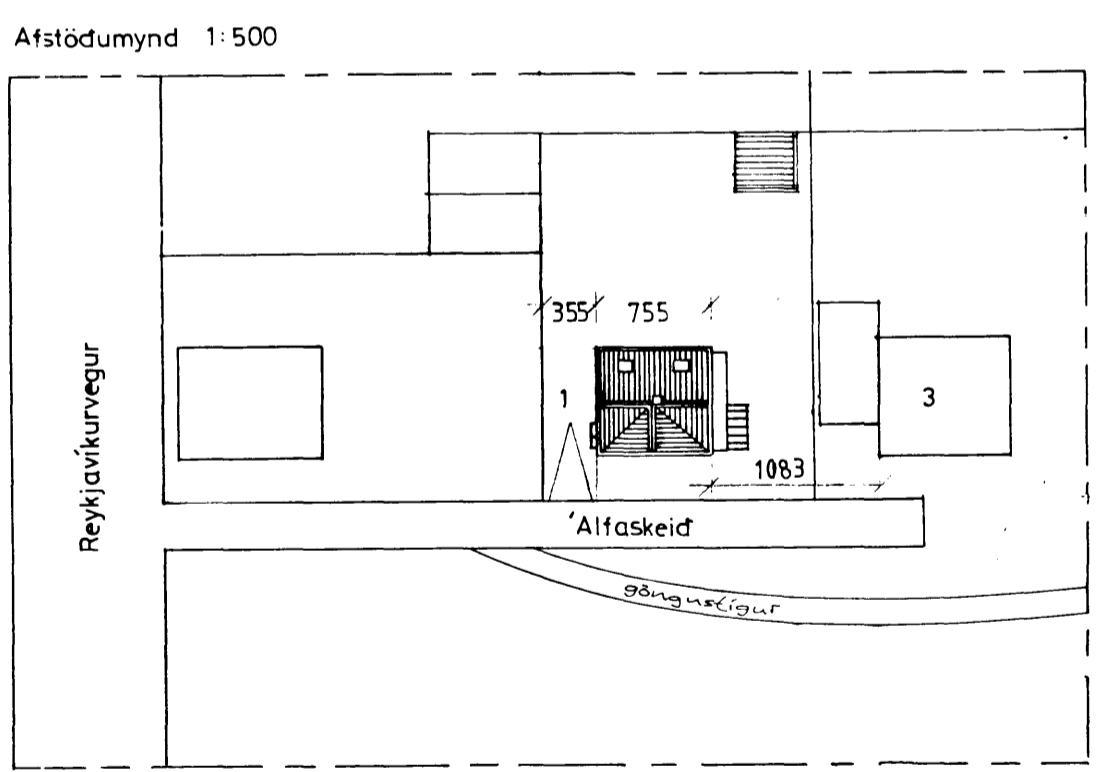
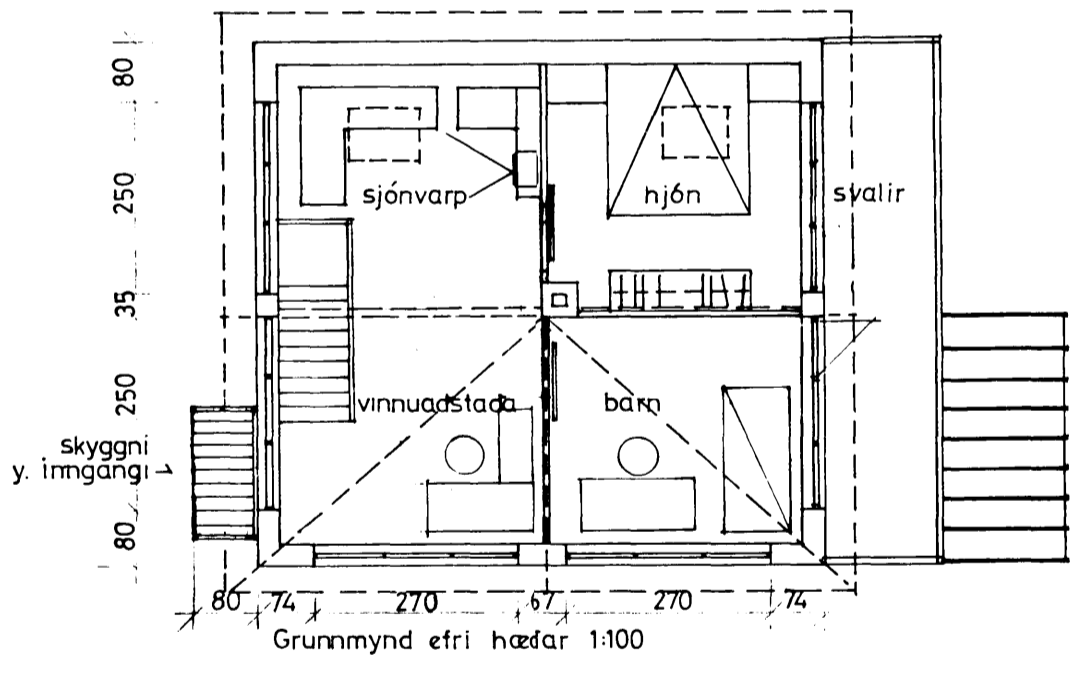
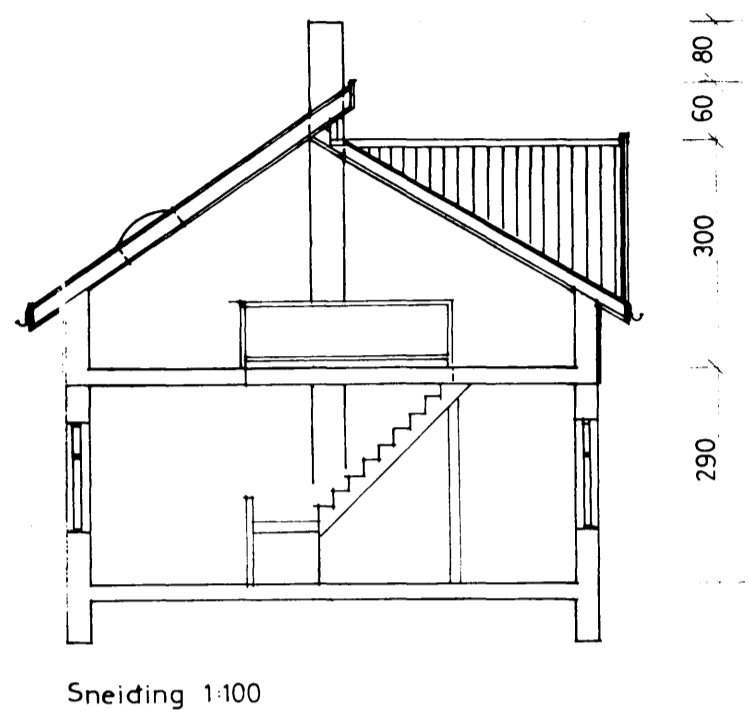


Sambýtt á fundi byggingar
ráðs nr. 24/7 m. 87
BYGGINGARFRÓÐA
Í HAFNARFIRÐI
[Signature]

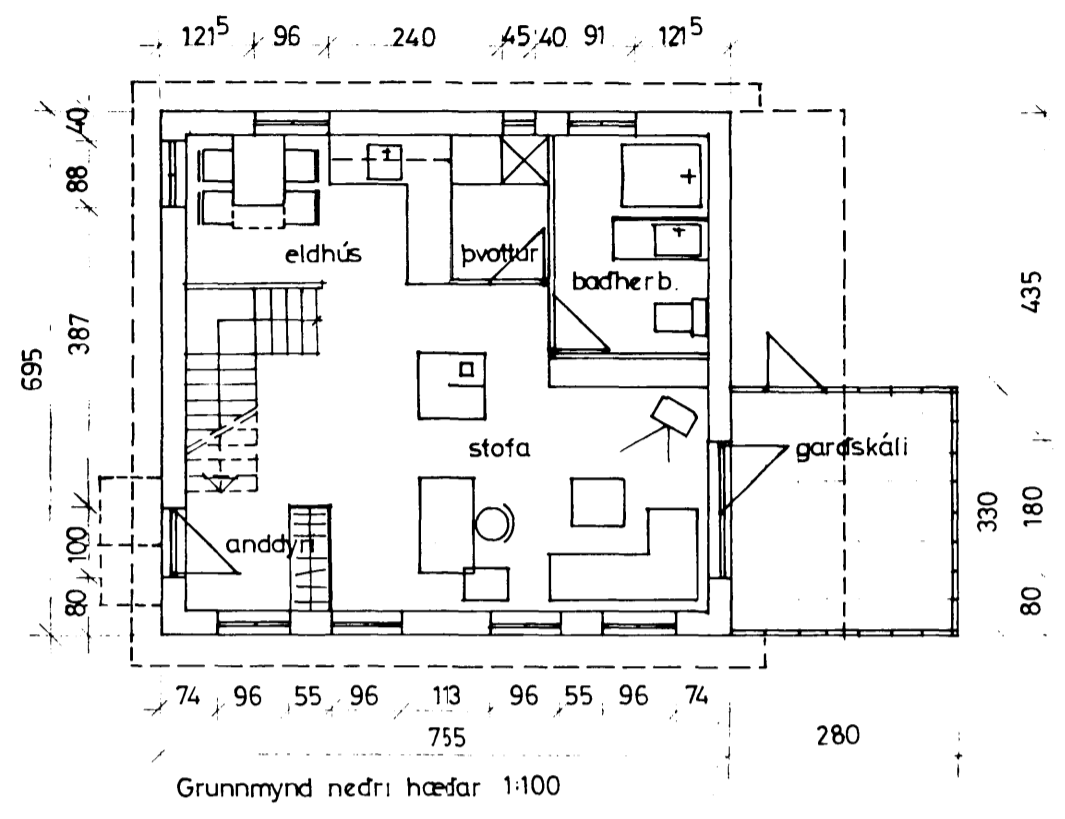

Stærð húss e. breytingu:
1. og 2. hæð - 105m² brutto / 88m² netto / 231m³
Garðskáli 92m² / 25m³
Breytingar eru: rishæð og garðskáli m/tilheyrandi
útlitsbreytingum

3/4'86	nánari málsetn. - garðskáli minnkatur	ÁLFASKEIÐ 1 HAFNARFIRÐI Breyting á útliti (stækkun)
júlí 91	útlitsbreytingar skýr steyptur	
BR.	DAGS.	BREYTING
TÆKNIÞJÓNUSTAN SF LÁGMÚLA 5 - 108 REYKJAVÍK - SÍMI 83844		HANNAÐ KVARÐI 1:100 1:500
<i>[Signature]</i>		TEIKNAD DAGS. mars 1986
		YFIRFARIÐ NR. 1 BL. AF. 2