




GRUNNMYND KJALLARA 1:50

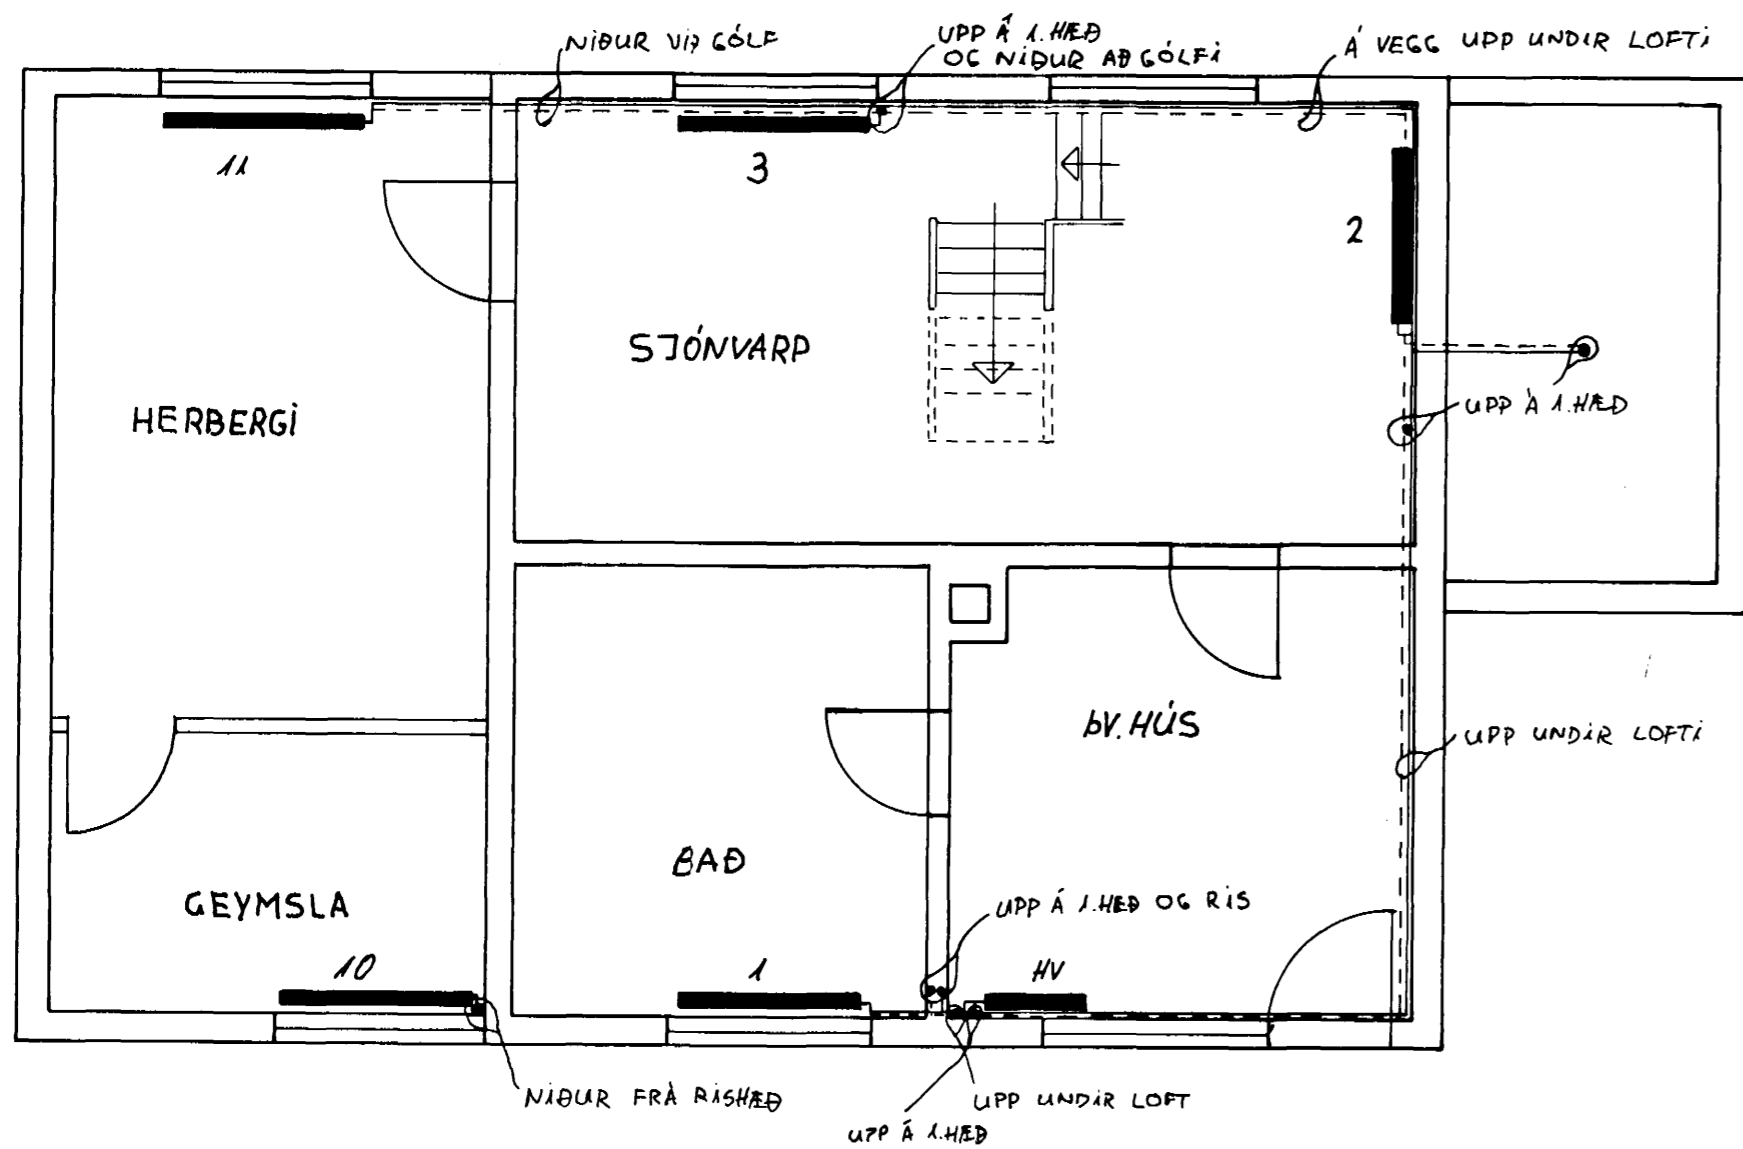

GRUNNMYND 1. HÆÐAR 1:50

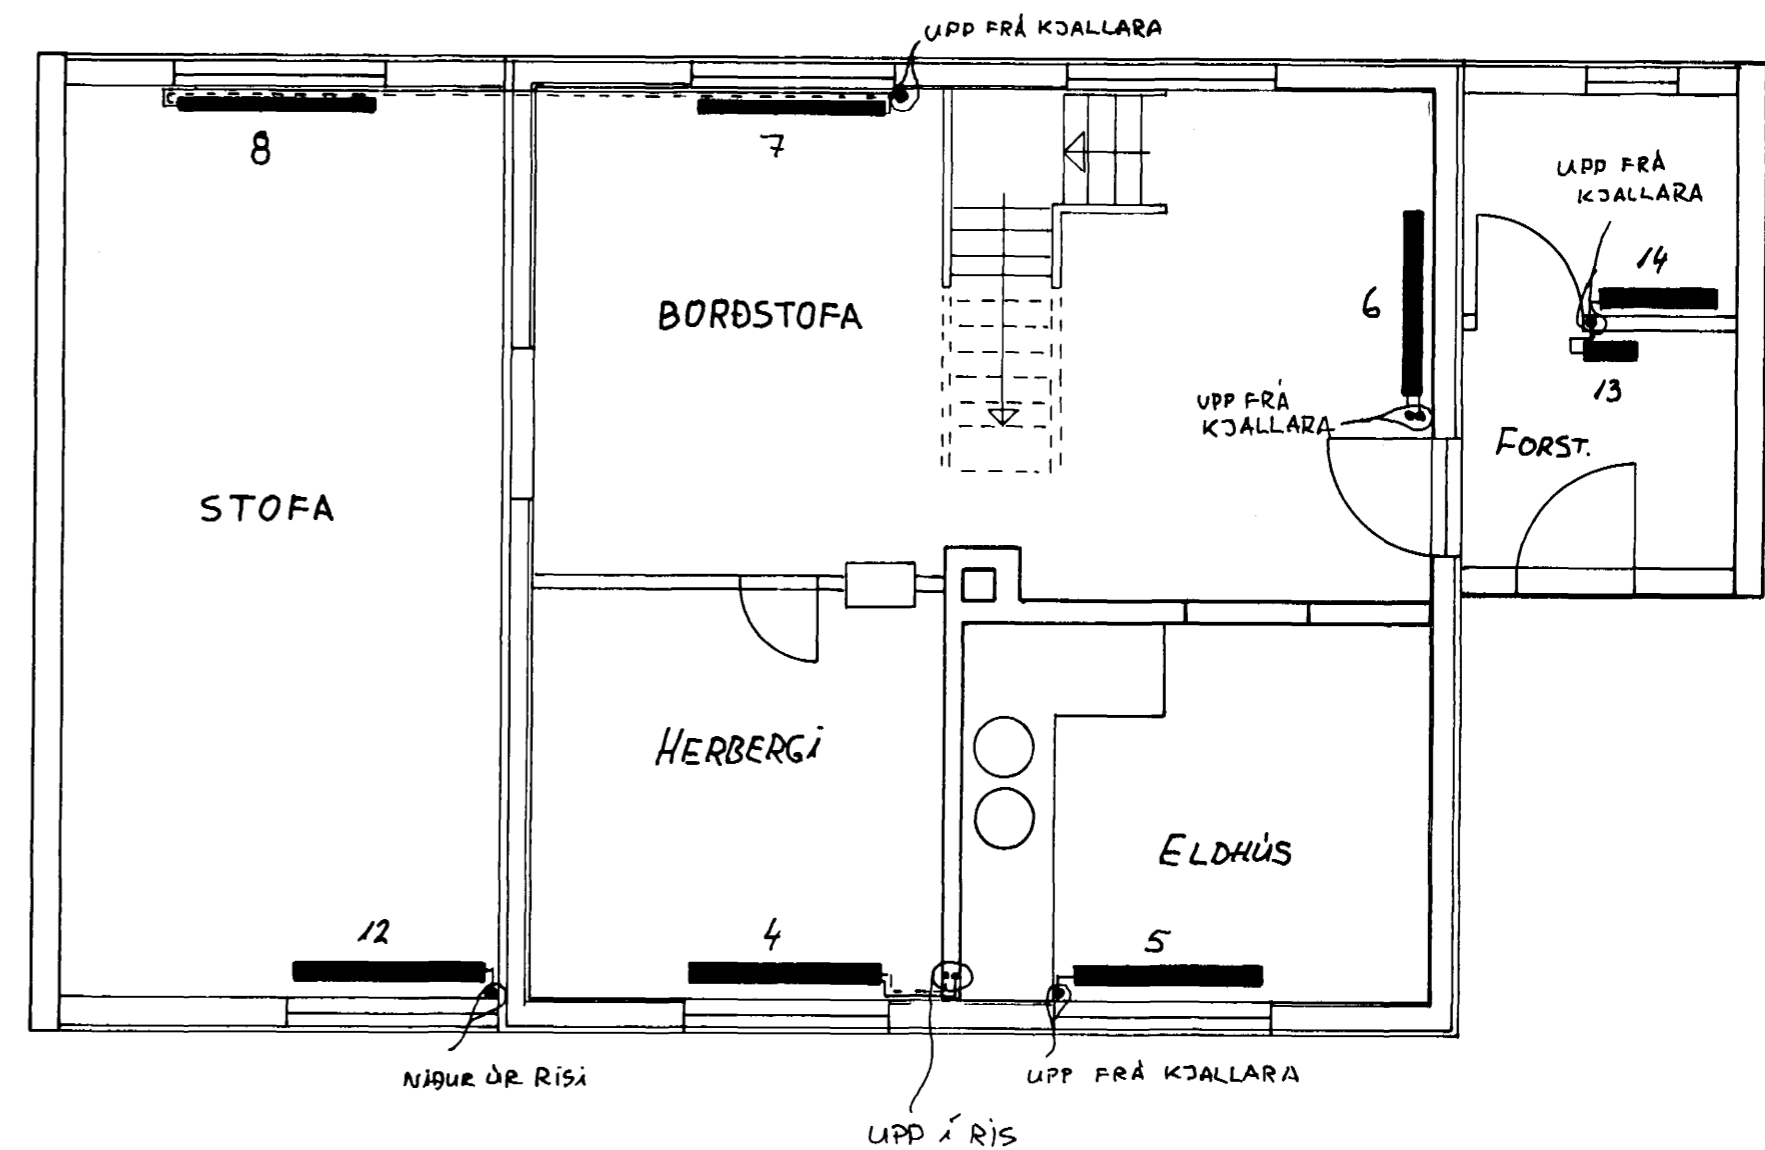


GRUNNMYND RISHÆÐAR 1:50

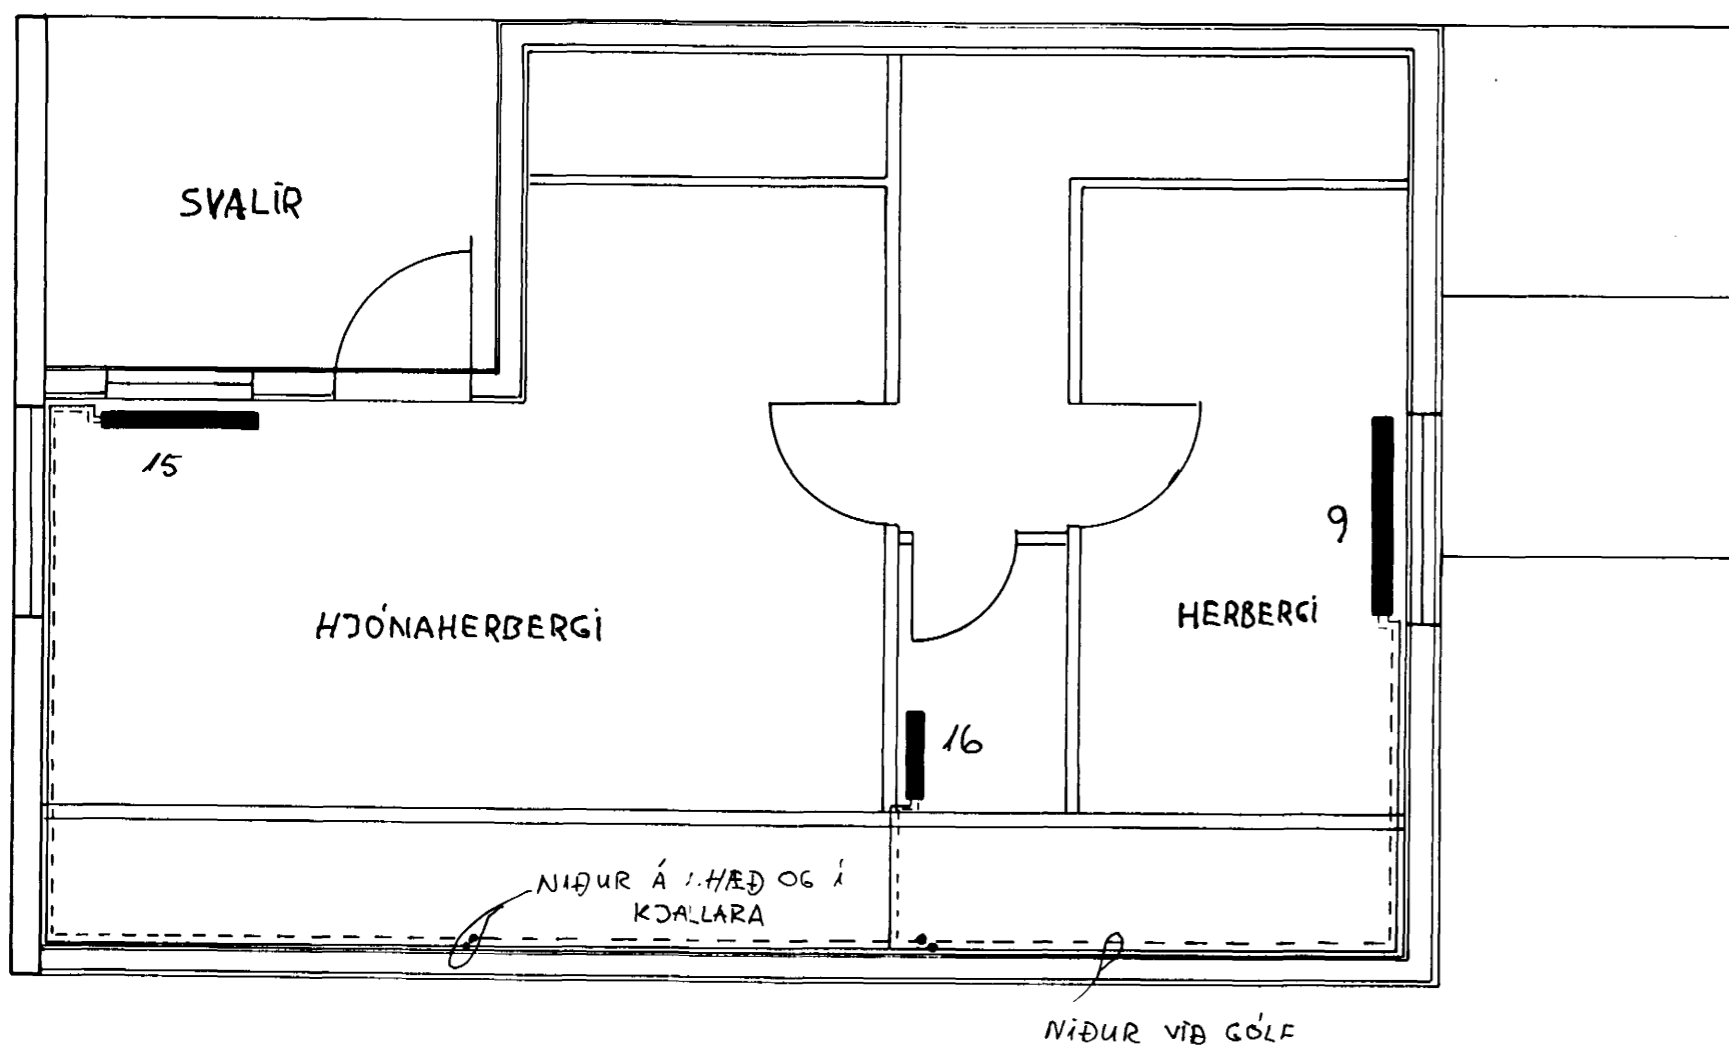

SKÝRINGAR

STILLIHNE OG LOFTSKRÚFA Á ÖLLUM OFNUM. DANFOSS FIVR LOKAR Á ÖLLUM OFNUM. PÍPUR VENJULEGAR SVARTAR SKAL MÁLA

VEGGEINANAUN 7.5 CM (3") PLAST EÐA GLERULL (STEYPTUR VEGGUR/LÉTTVEGGUR)
 ÞAKKINGARUN 17.5 CM (7") GLERULL
 TÄKNAR PÄS
 TÄKNAR BAKRÄS

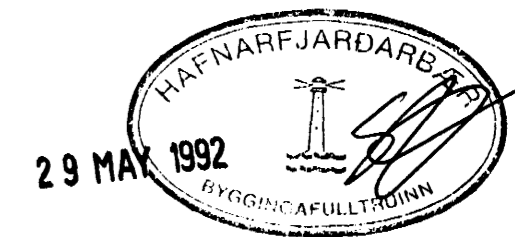

BREYTT TEIKNING OG KEMUR Í STAD 4.1. FRÁ JÚNÍ '92 M/BREYTTUM JÚNÍ '92

VERKFRÆDISTOFA HALLDÓRS HANNESSONAR S. 91-54355
 BÆJARHRAUNI 20 - HAFNARFJÖRÐUR

ÁLFASKEIÐ 26 HAFNARFIRÐI, VIÐBYGGING	Mkv: 1:50
HITALAGNAR - GRUNNMYNDIR	Reiknað: H.P.I.A.P.
	Teiknað: A.H.
	Yfirlitað: H.P.