


Hús Sveinbjörn Ólafsson og Pálmar Guðnason Við Álfaskeið 30

M=1:100

Sp. 22/5 54

Hjálmar Ingimundsson
Guðmundur Gíslason

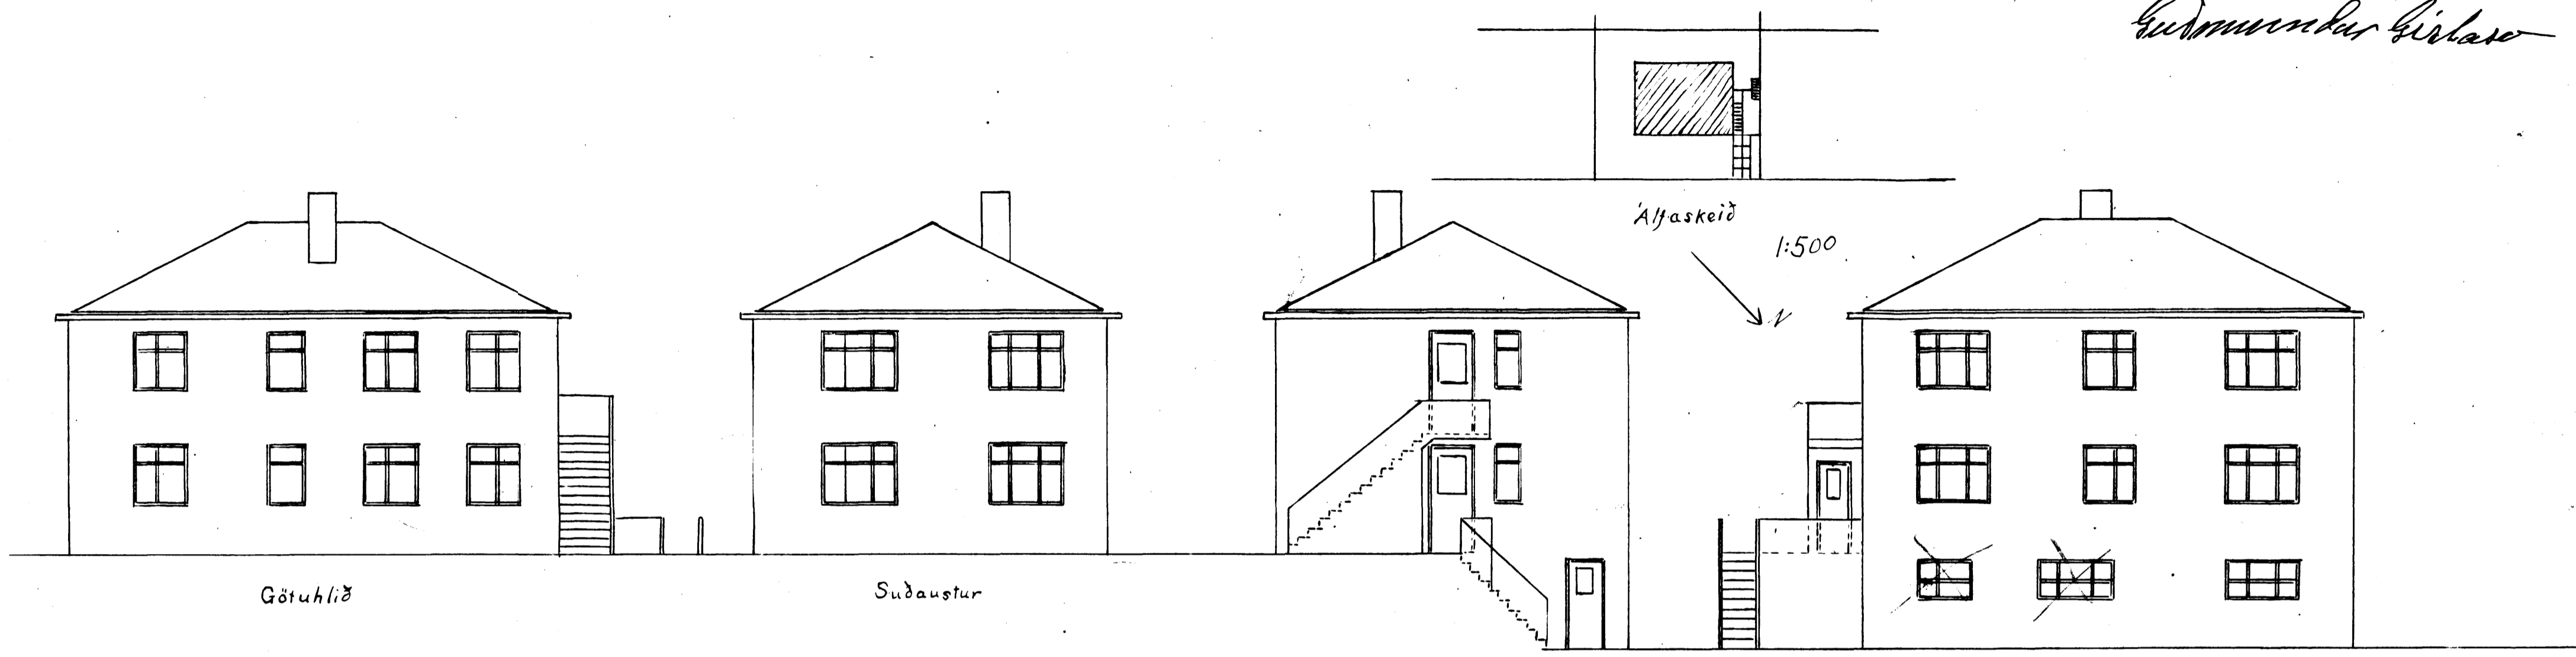


Götuhlíð


Sudaustur

Nordvestur


Suðvestur

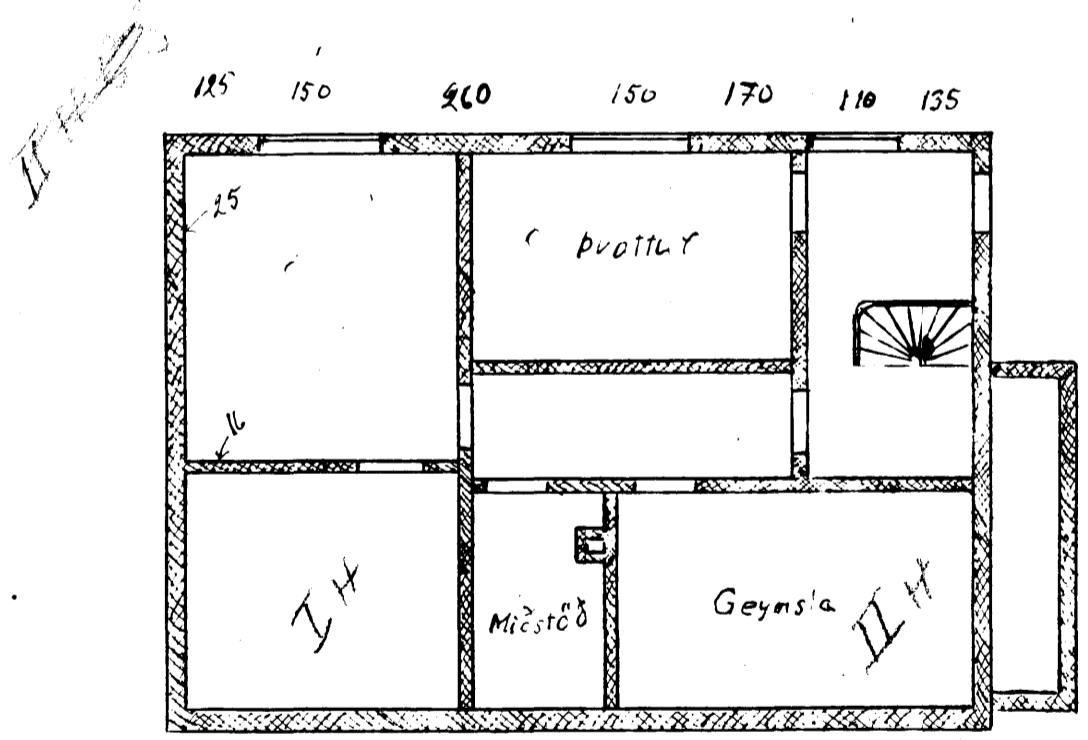


Kjallari

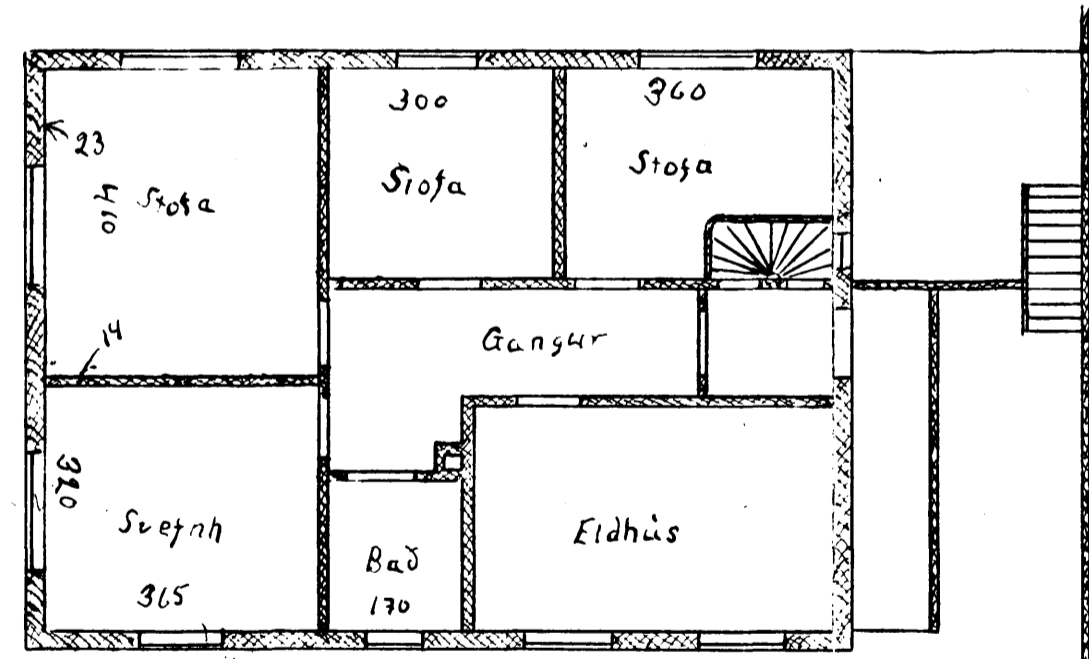

1. hæð

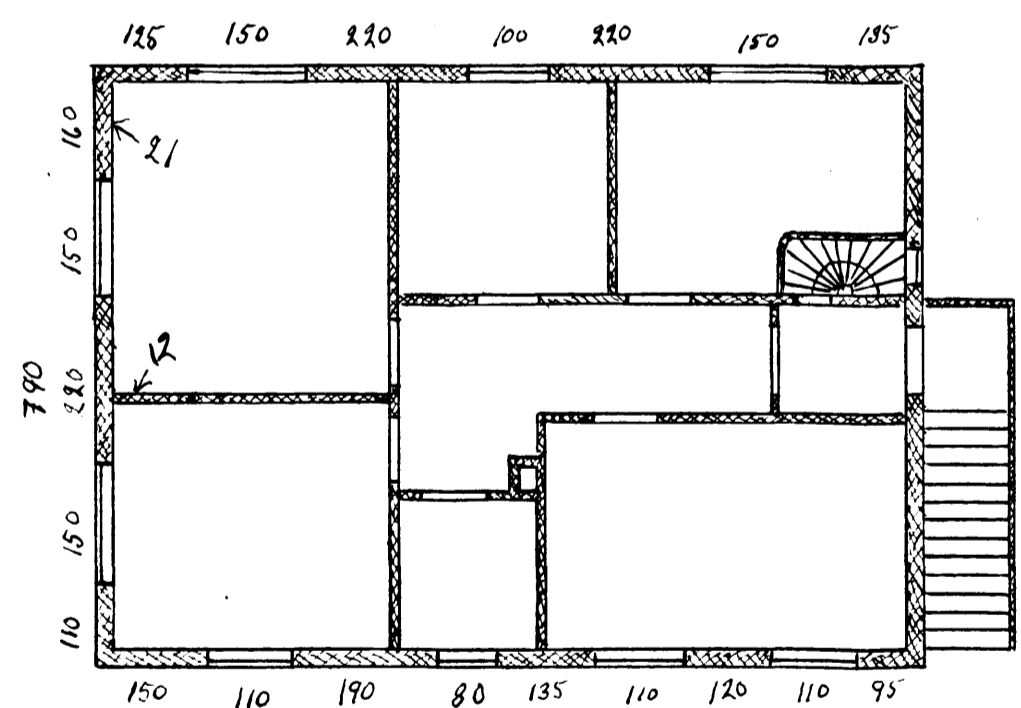

2. hæð

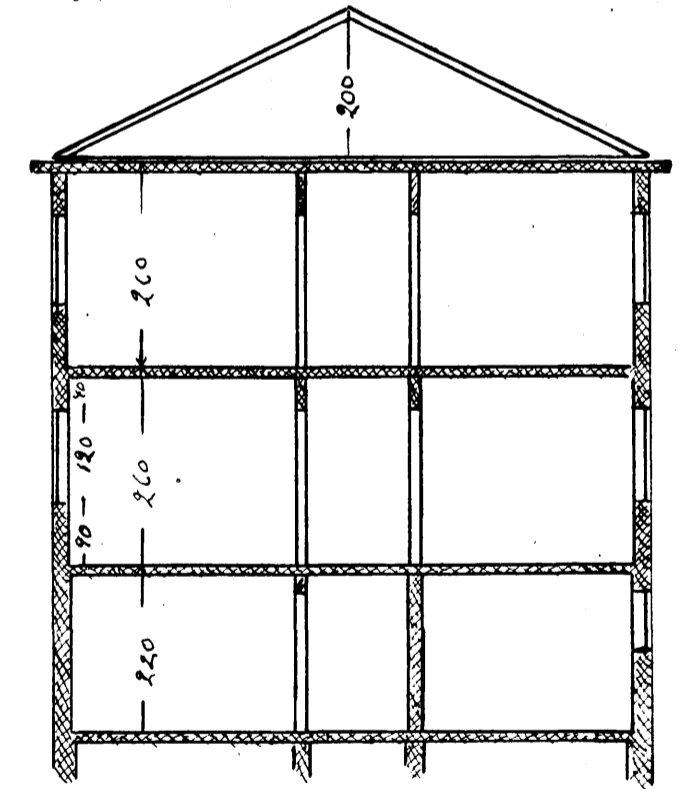

Skurður

Skrafað í Maí 1954
G. E. Bjarnason