
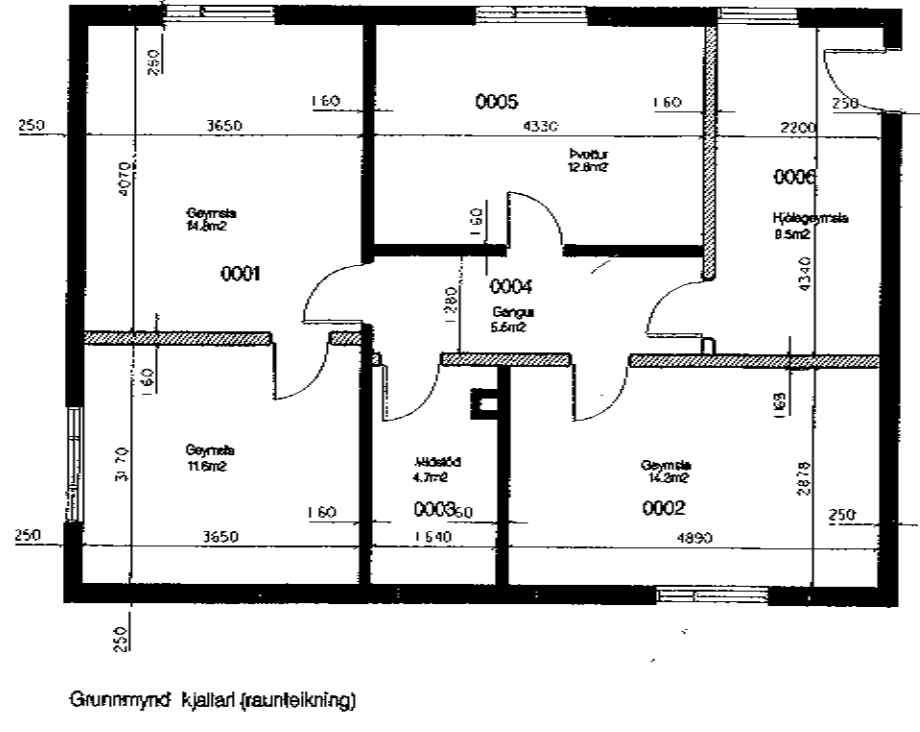
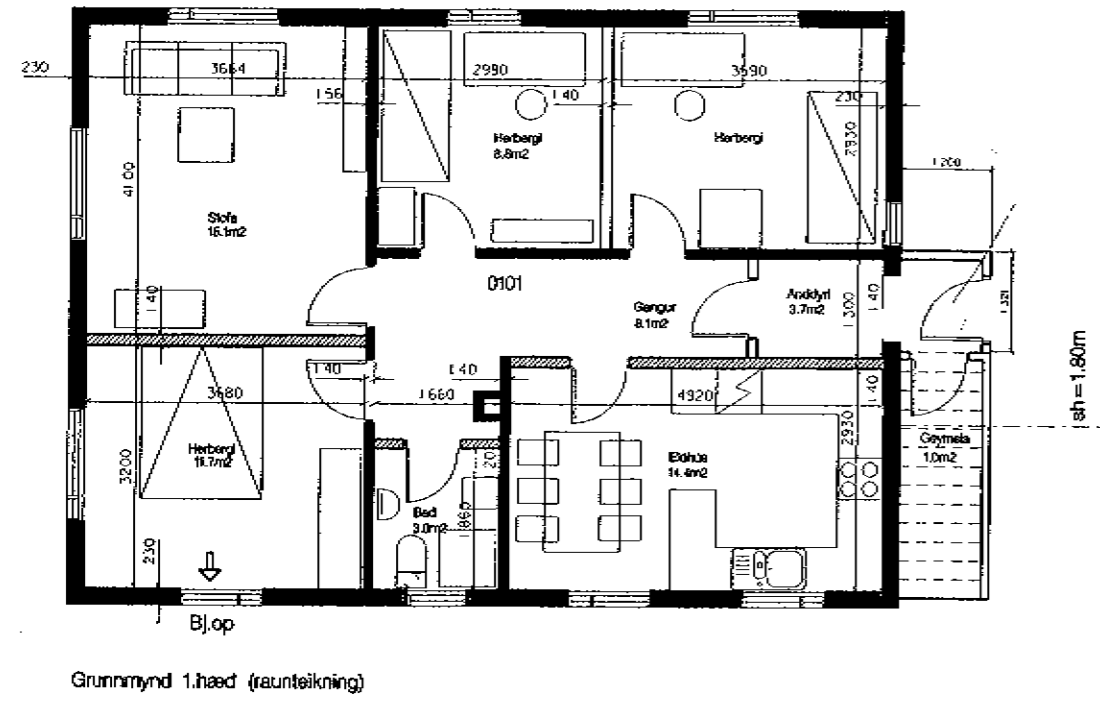
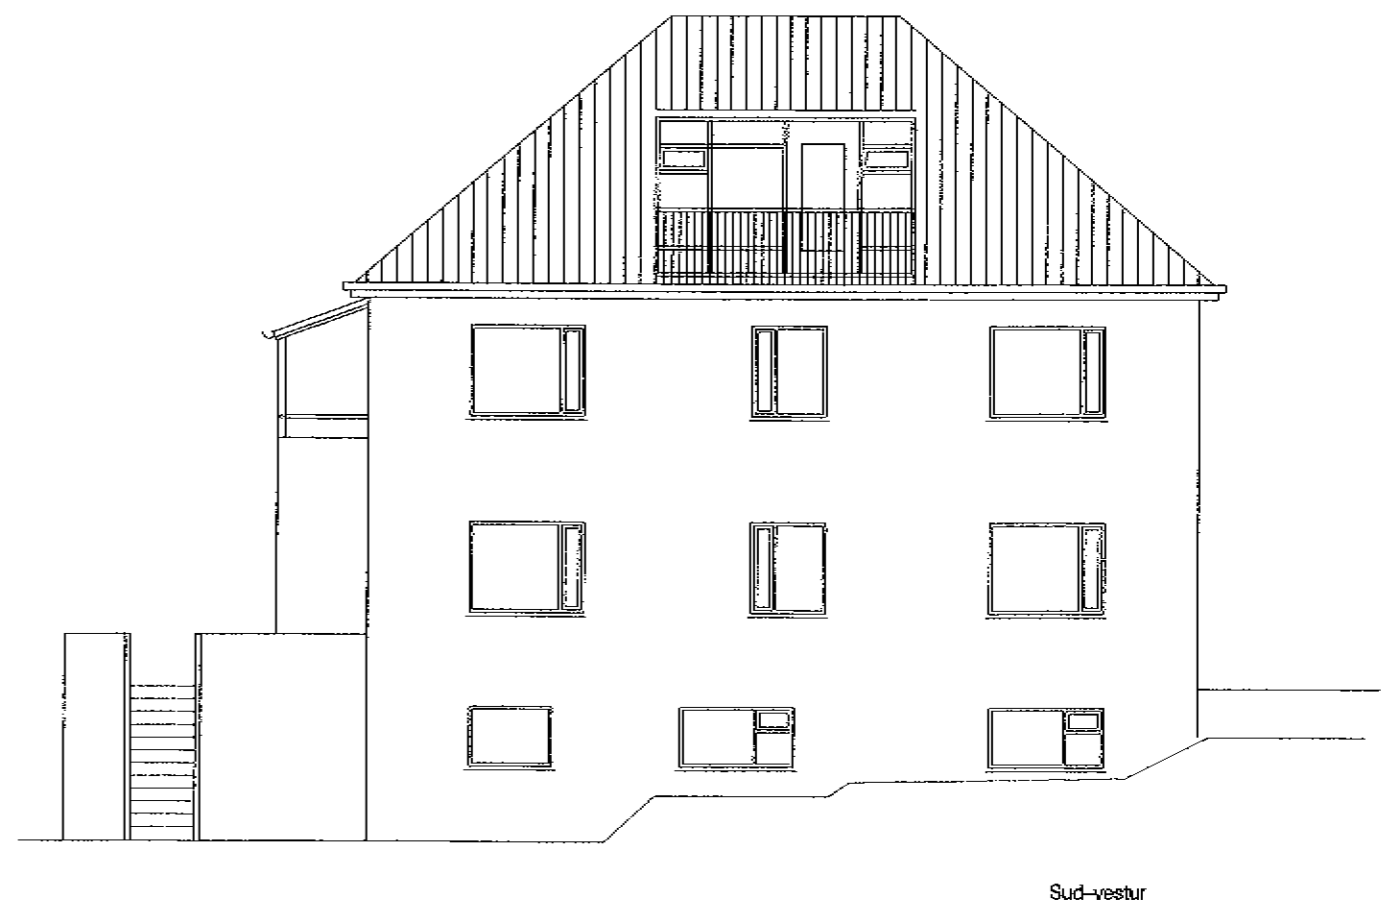
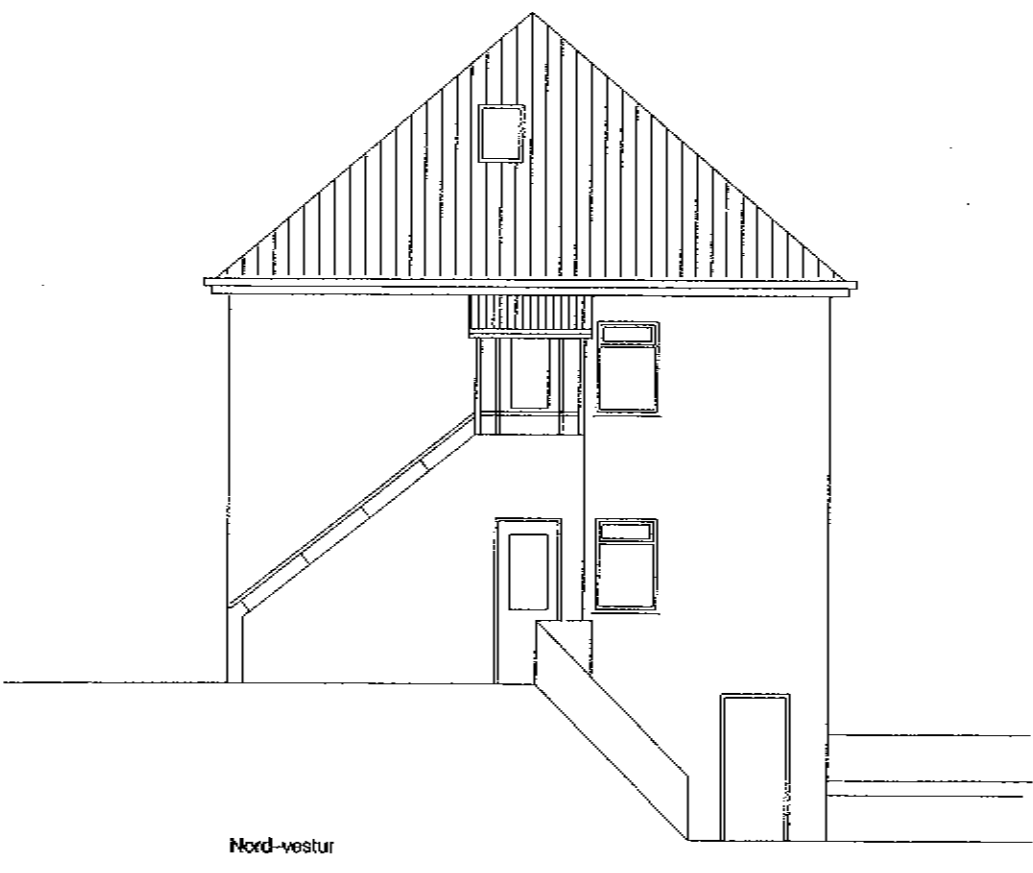
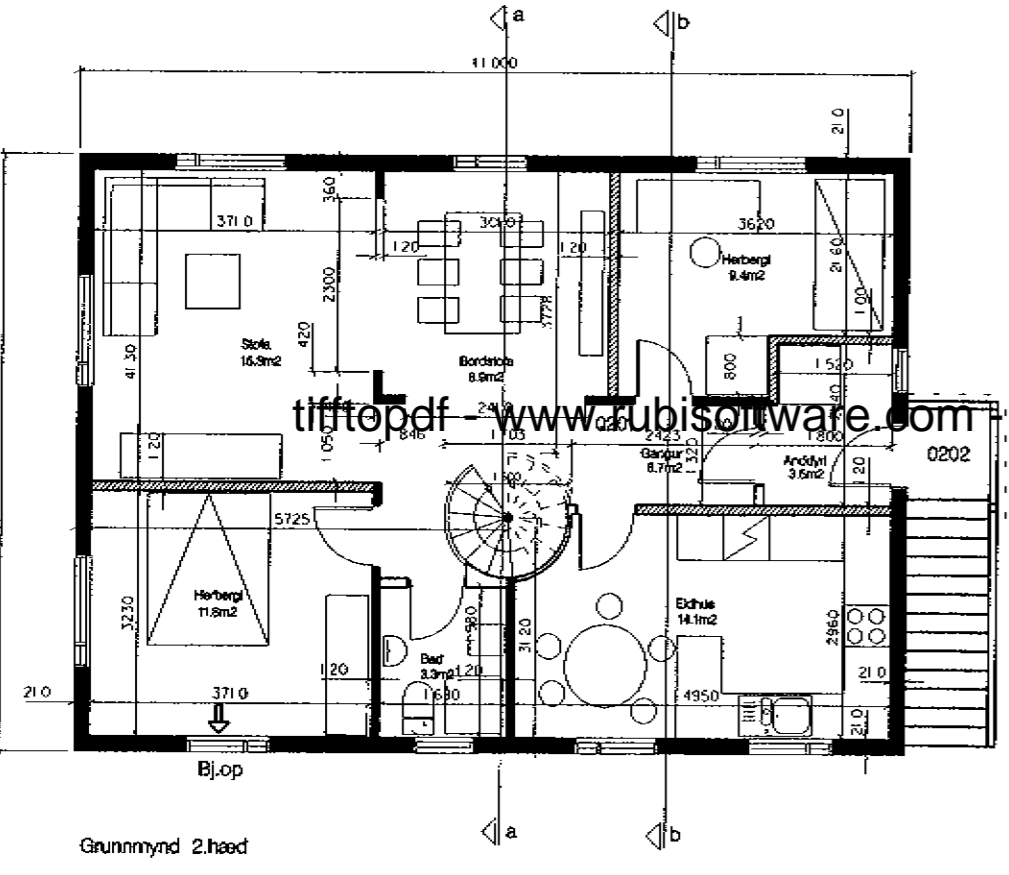
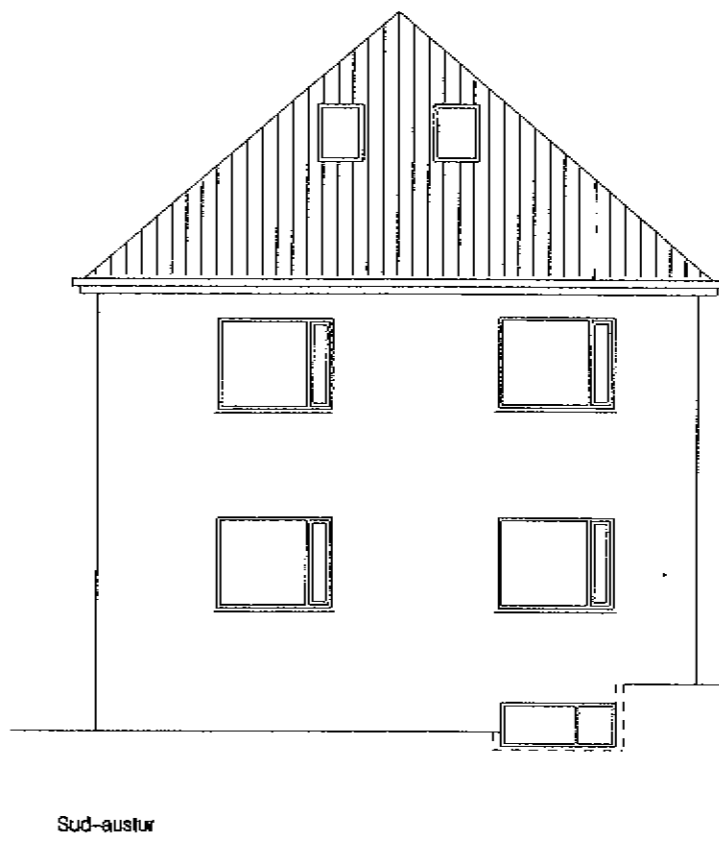
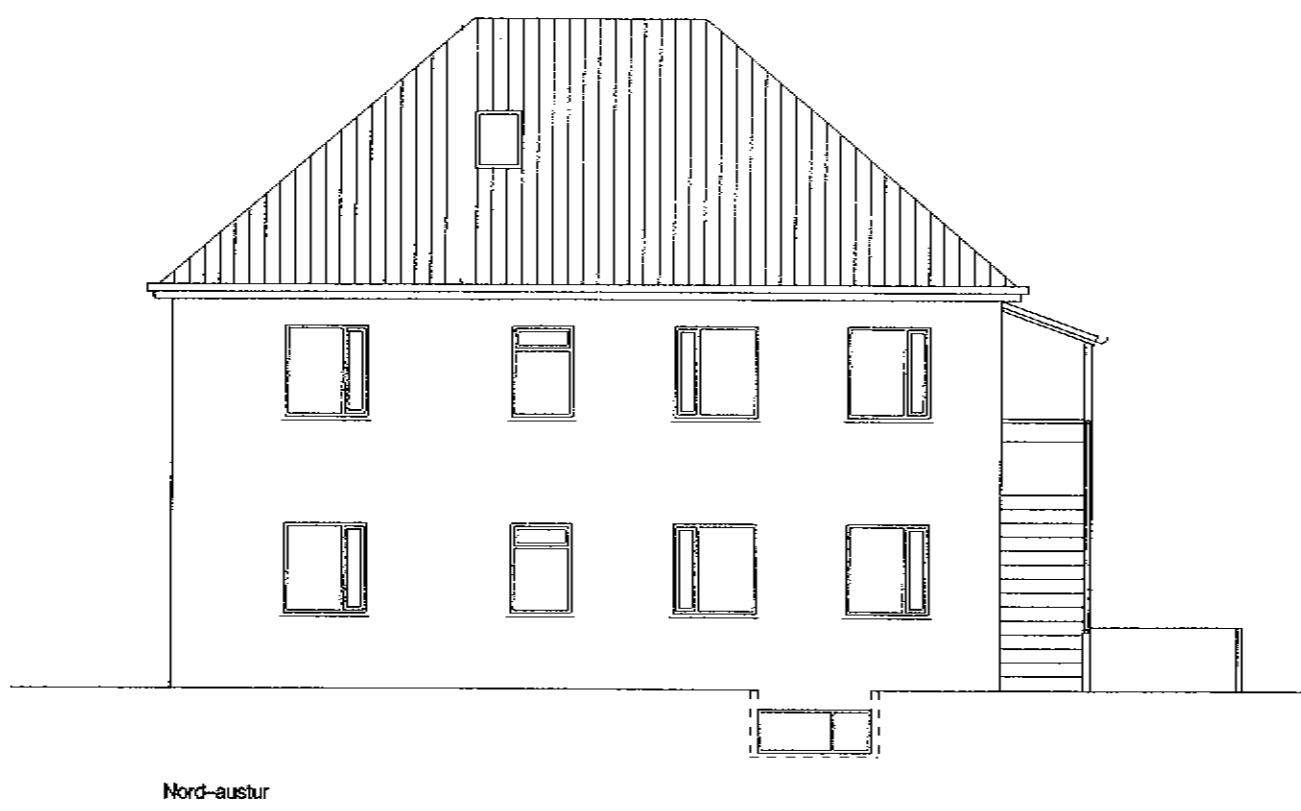


Byggingarfulltrúi samþykkir erindið.
15 APR. 2003
Bent skal á að samþykkt þessi verður ekki virk, fyrr en eftir skráningu eignaskipta- yfirlýsingarinnar hjá Fasteignamáli ríkisins og þinglýsingu hennar.

ASKILIÐ, SJA BÓKUN

Byggingarfulltrúi samþykkir erindið.
23 APR. 2004
Bent skal á að samþykkt þessi verður ekki virk, fyrr en eftir þinglýsingu eignaskipta- yfirlýsingarinnar og skráningu hennar hjá Fasteignamáli ríkisins. Byggingarfulltrúinn í Hafnarfirði F.h. Kristján Pólarinsson

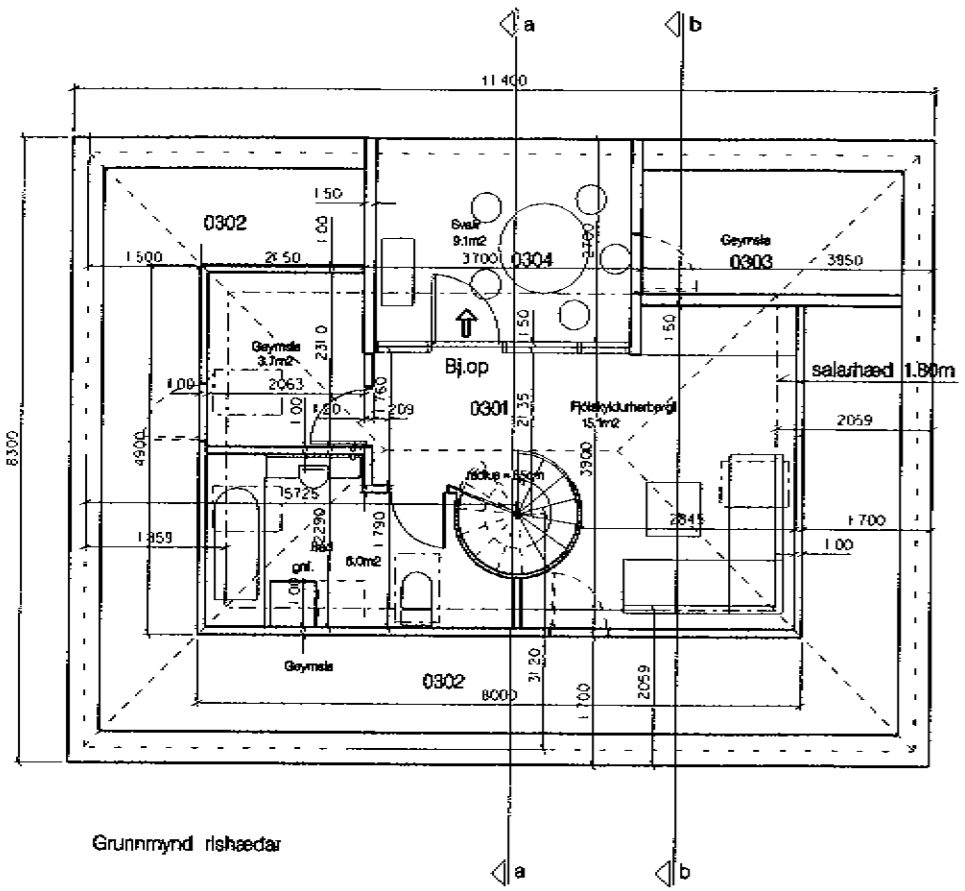

Skýringar


Breytingar á íbúð 2.hæðar

Þek er hækkað og settar innfölcðar svalir í þakrymi ásamt geymslu þek er klætt bárujami, burðarvirki er timbur og einangrun 20cm steinull. Björgunarpop er um svalir. Adrir gluggar en svalagluggi eru velux þakgluggar. Allir gluggar eru með tvöföldu gleri. Auk þess sett skýggnyliir tröppur að hlita við lfgang og handíð hækkað úr 80cm 1100cm. Burðarvirki skýggis er timbur og klætt með bárujami.

Einnig eru gerðar breytingar á fyrirkomulagi íbúðar á 2.hæð og op stækkað milli rýma.

Björgunarpop lúsi er um svalahurd. Björgunarpop skulu vera í hjónaherbergjum 1. og 2. hæðar og skal þad framkvæmt um leið og einhverjar breytingar verða á gluggum hússins.

Tekningar af kjallara og 1.hæð eru raunteikningar. Steyrð sjá skráningaröflu.

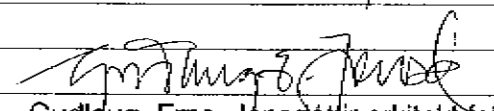Alfaskeið 30, Hafnarfirði.	
Byggingameiðartekning	degi: 10.02.2003
Grunnmyndir og úllr	mkr.: 1:100
 Gudlaug Erna Jónsdóttir arkitekt fai	
Sigtún 39, 105 Rvk. - gsm. : 899 7033 /gema@isl.is	
1	