




**SKÝRINGAR:**

- H GÓLFHÆÐ Á AÐALHÆÐ (AÐKOMUHLIÐ) ÍBÚÐAR
- G=20,00 HÆÐ Á MALBIKI, KANTSTEINI EÐA GANGSTÉTT VIÐ LÓÐAMÖRK
- L=20,00 HÆÐ Á ÓHREYFÐU LANDI VIÐ LÓÐAMÖRK
- SKOLPHEIMÆÐ Ø 150
- S TENGIKÓTI SKOLPHEIMÆÐAR 1m INN Á LÓÐ
- VATNSHEIMÆÐ Ø 32 PLAST

**BREYTINGAR:**

- A: ÁLFASKEIÐ 31 BR. LÓÐARSTÆRD SKV. BÆJARSTJÖRN 17.5.1977
- B: SMYRLAURAUN 10 BR. LÓÐARSTÆRD SKV. BÆJARSTJÖRN 7.10.1980
- C: BREYTT DEILISKIPULAG ÁLFASKEIÐ 33 OG KLETTAURAUN 1 SAMÞ. SKIPULAGSNEFND 9.9.1997 OG BÆJARSTJ. 11.9.1997
- D: BREYTT DEILISKIPULAG ÁLFASKEIÐ 35-53. SKV. SKIPULAGS-OG BYGGINGARRÁÐI 2.7.2002 OG BÆJARRÁÐI Í UMB. BÆJARSTJ. 4.7.2002
- E: DEILISKIPULAG MIÐBÆR-HRAUN-VESTUR SAMÞ. SKIPULAGS- OG BYGGINGARRÁÐI 12.2.2019 OG BÆJARSTJÖRN 20.2.2019, ÖBLAÐIST GILDI 12.3.2019

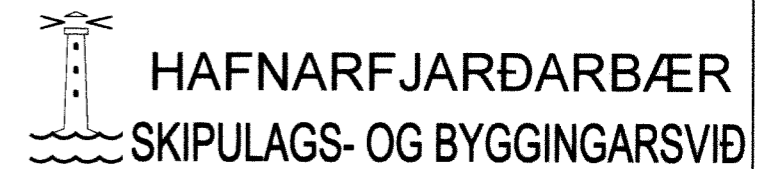

<b>HAFNARFJARÐARBÆR SKIPULAGS- OG BYGGINGARSVIÐ</b>	
ÁLFASKEIÐ 31-53 SMYRLAURAUN 10 KLETTAURAUN 1-2	
HÆÐABLAÐ	21,845,2
<b>MIÐBÆR HRAUN VESTUR</b>	
Teikn.nr.: 153,088	
Mælt:	Samþykkt:
Hannað: SH	M.kv.: 1:500
Teiknað: EJ	Dags.: 09.1997
Breytt:	
Blaðst.: A3	