

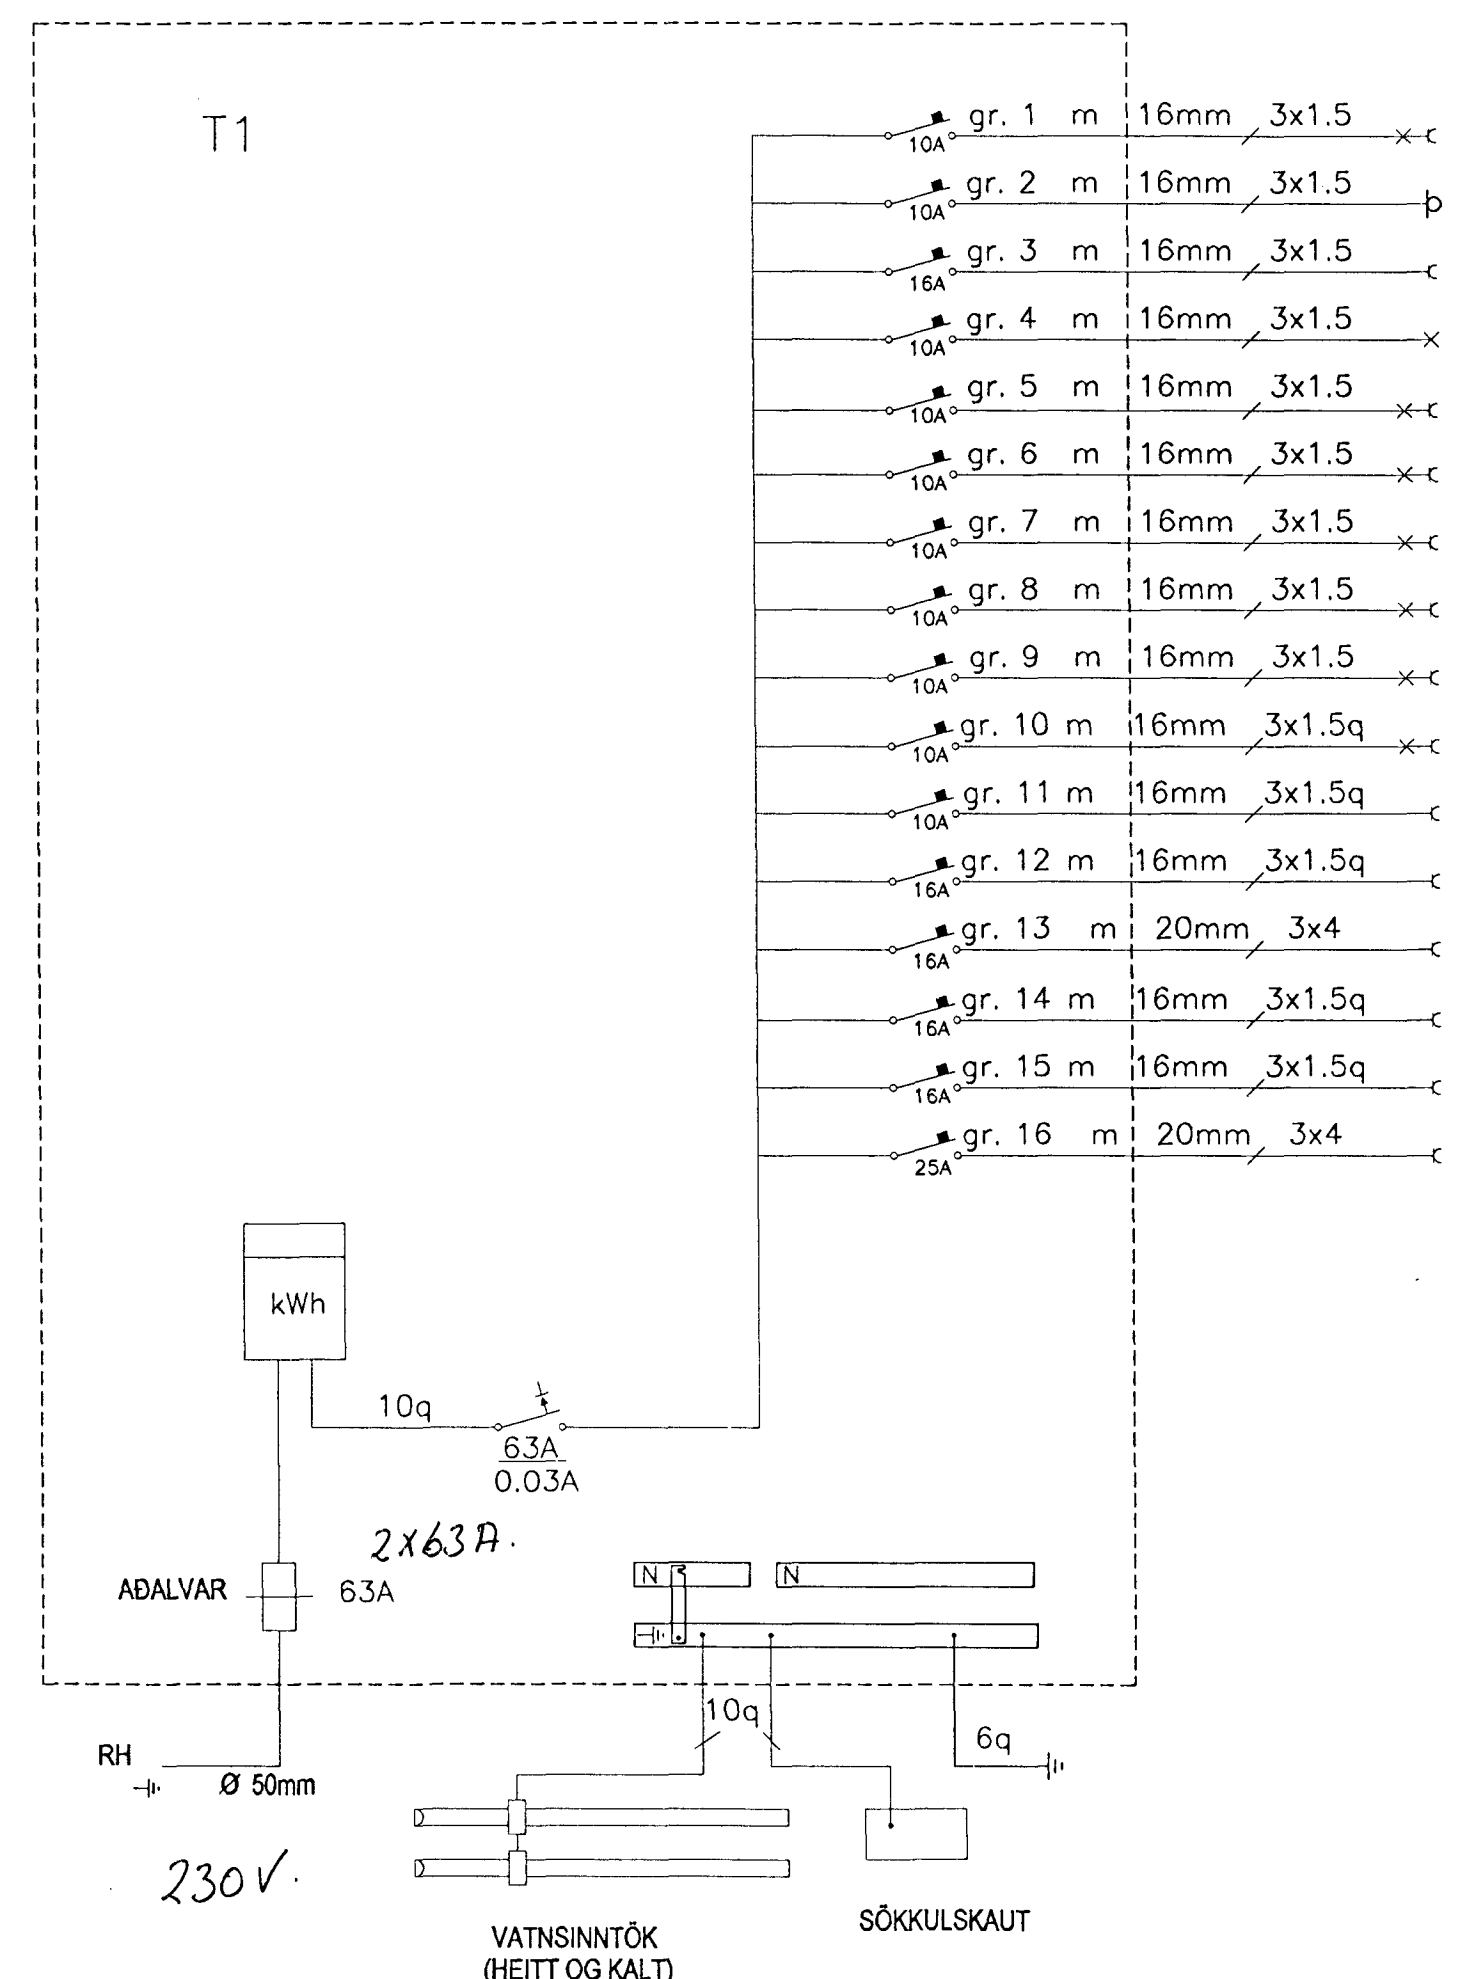
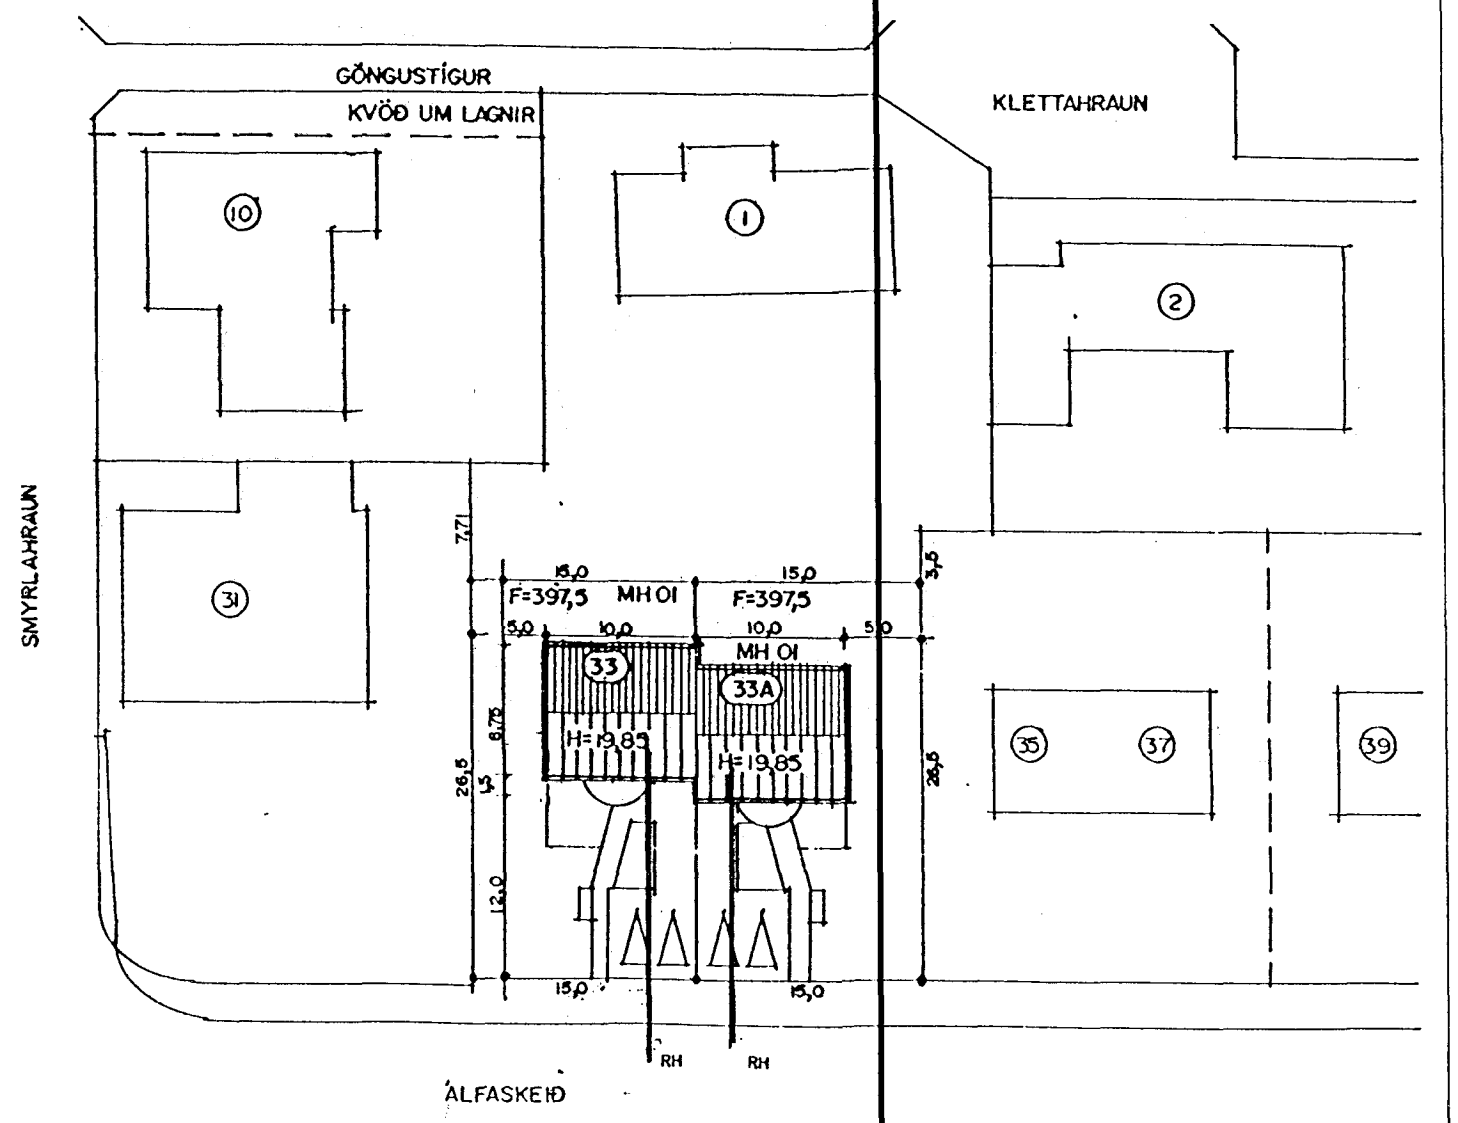


1 2 3 4 5 6 7 8 9

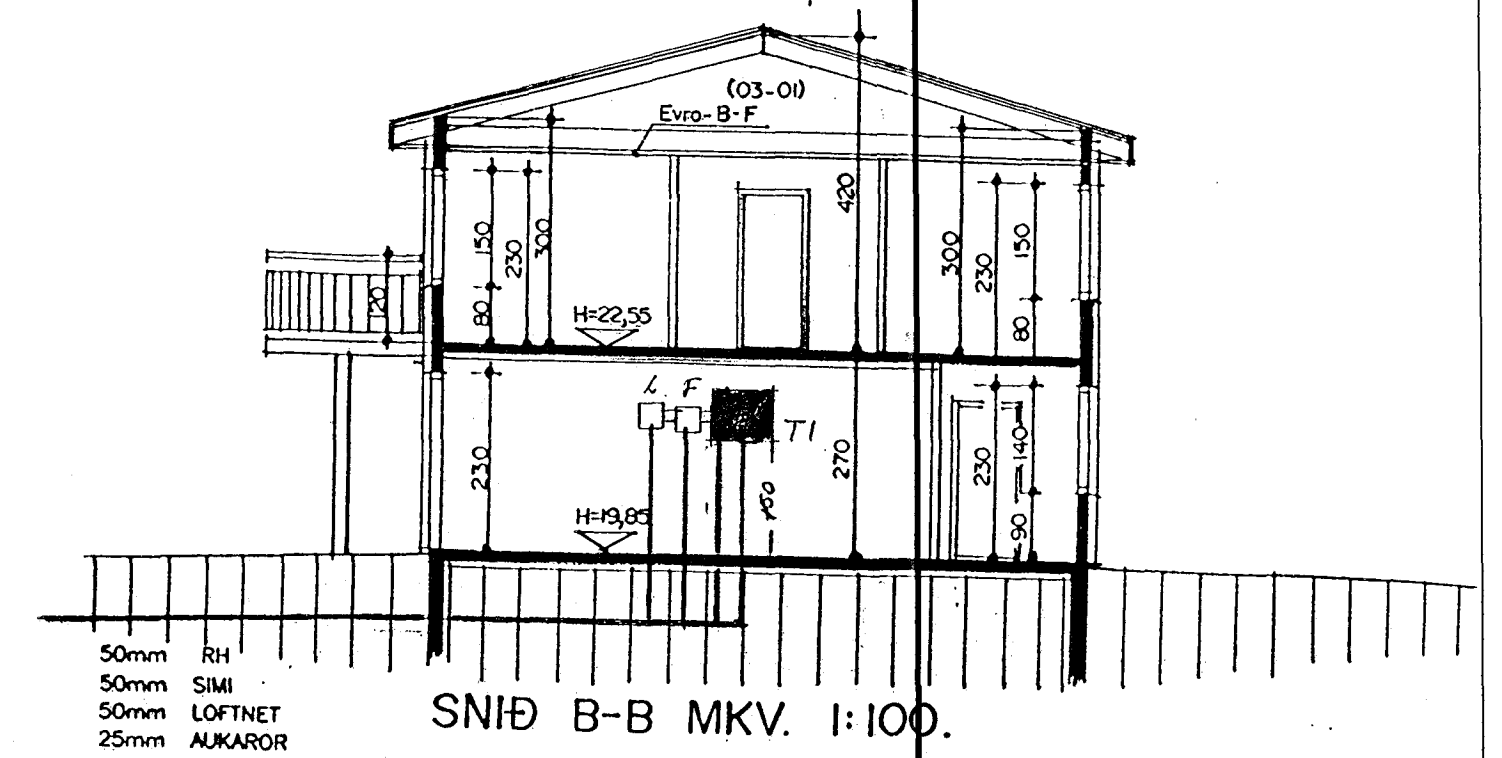

- Ljós/tenglar: Bifreiðageymsla/Geymsla
- Hurðaopnari í bifreiðageymslu
- Tengill: Bifreiðageymsla
- Andd. / útljós
- Ljós/tenglar: Stofa
- Ljós/tenglar: Eldhús/Þvottahús
- Ljós/tenglar: Efri hæð: Fjöldislykda / Stigagangur
- Ljós/tenglar: Efri hæð: herb. / bað
- Ljós/tenglar: Efri hæð: Hjón / Herb.
- Ljós/tenglar: Efri hæð: herb. / Lin
- Tenglar: Eldhús
- Tengill: uppþvottavél
- Tengill: Örbylgjuofn
- Tengill: Þvottavél
- Tengill: þurrkari
- Tengill: Eldavél

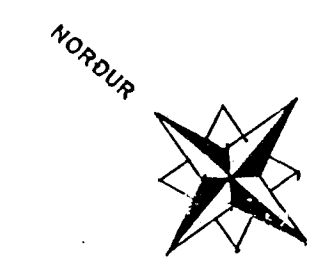

NR.	BREYTING	DAGS.
	Álfaskeið 33	Hafnarfirði
EINLÍNUMYND		HANNAD JE/GSG
SNID / AFSTÖÐUMYND		TEIKNAD JE/GSG
		DAGSETN. Jan. '99
		BLAD 2 AF 2
		KVARDI 1 : 50
		VERK NR. 99003
JGS	Jens Evertsson kt.: 160242 7799 s.: 5653670 8983680	
	Guðm. Steinn Guðmundsson kt.: 170348 2739 s.: 5554695	