


SNID 2, 1:20

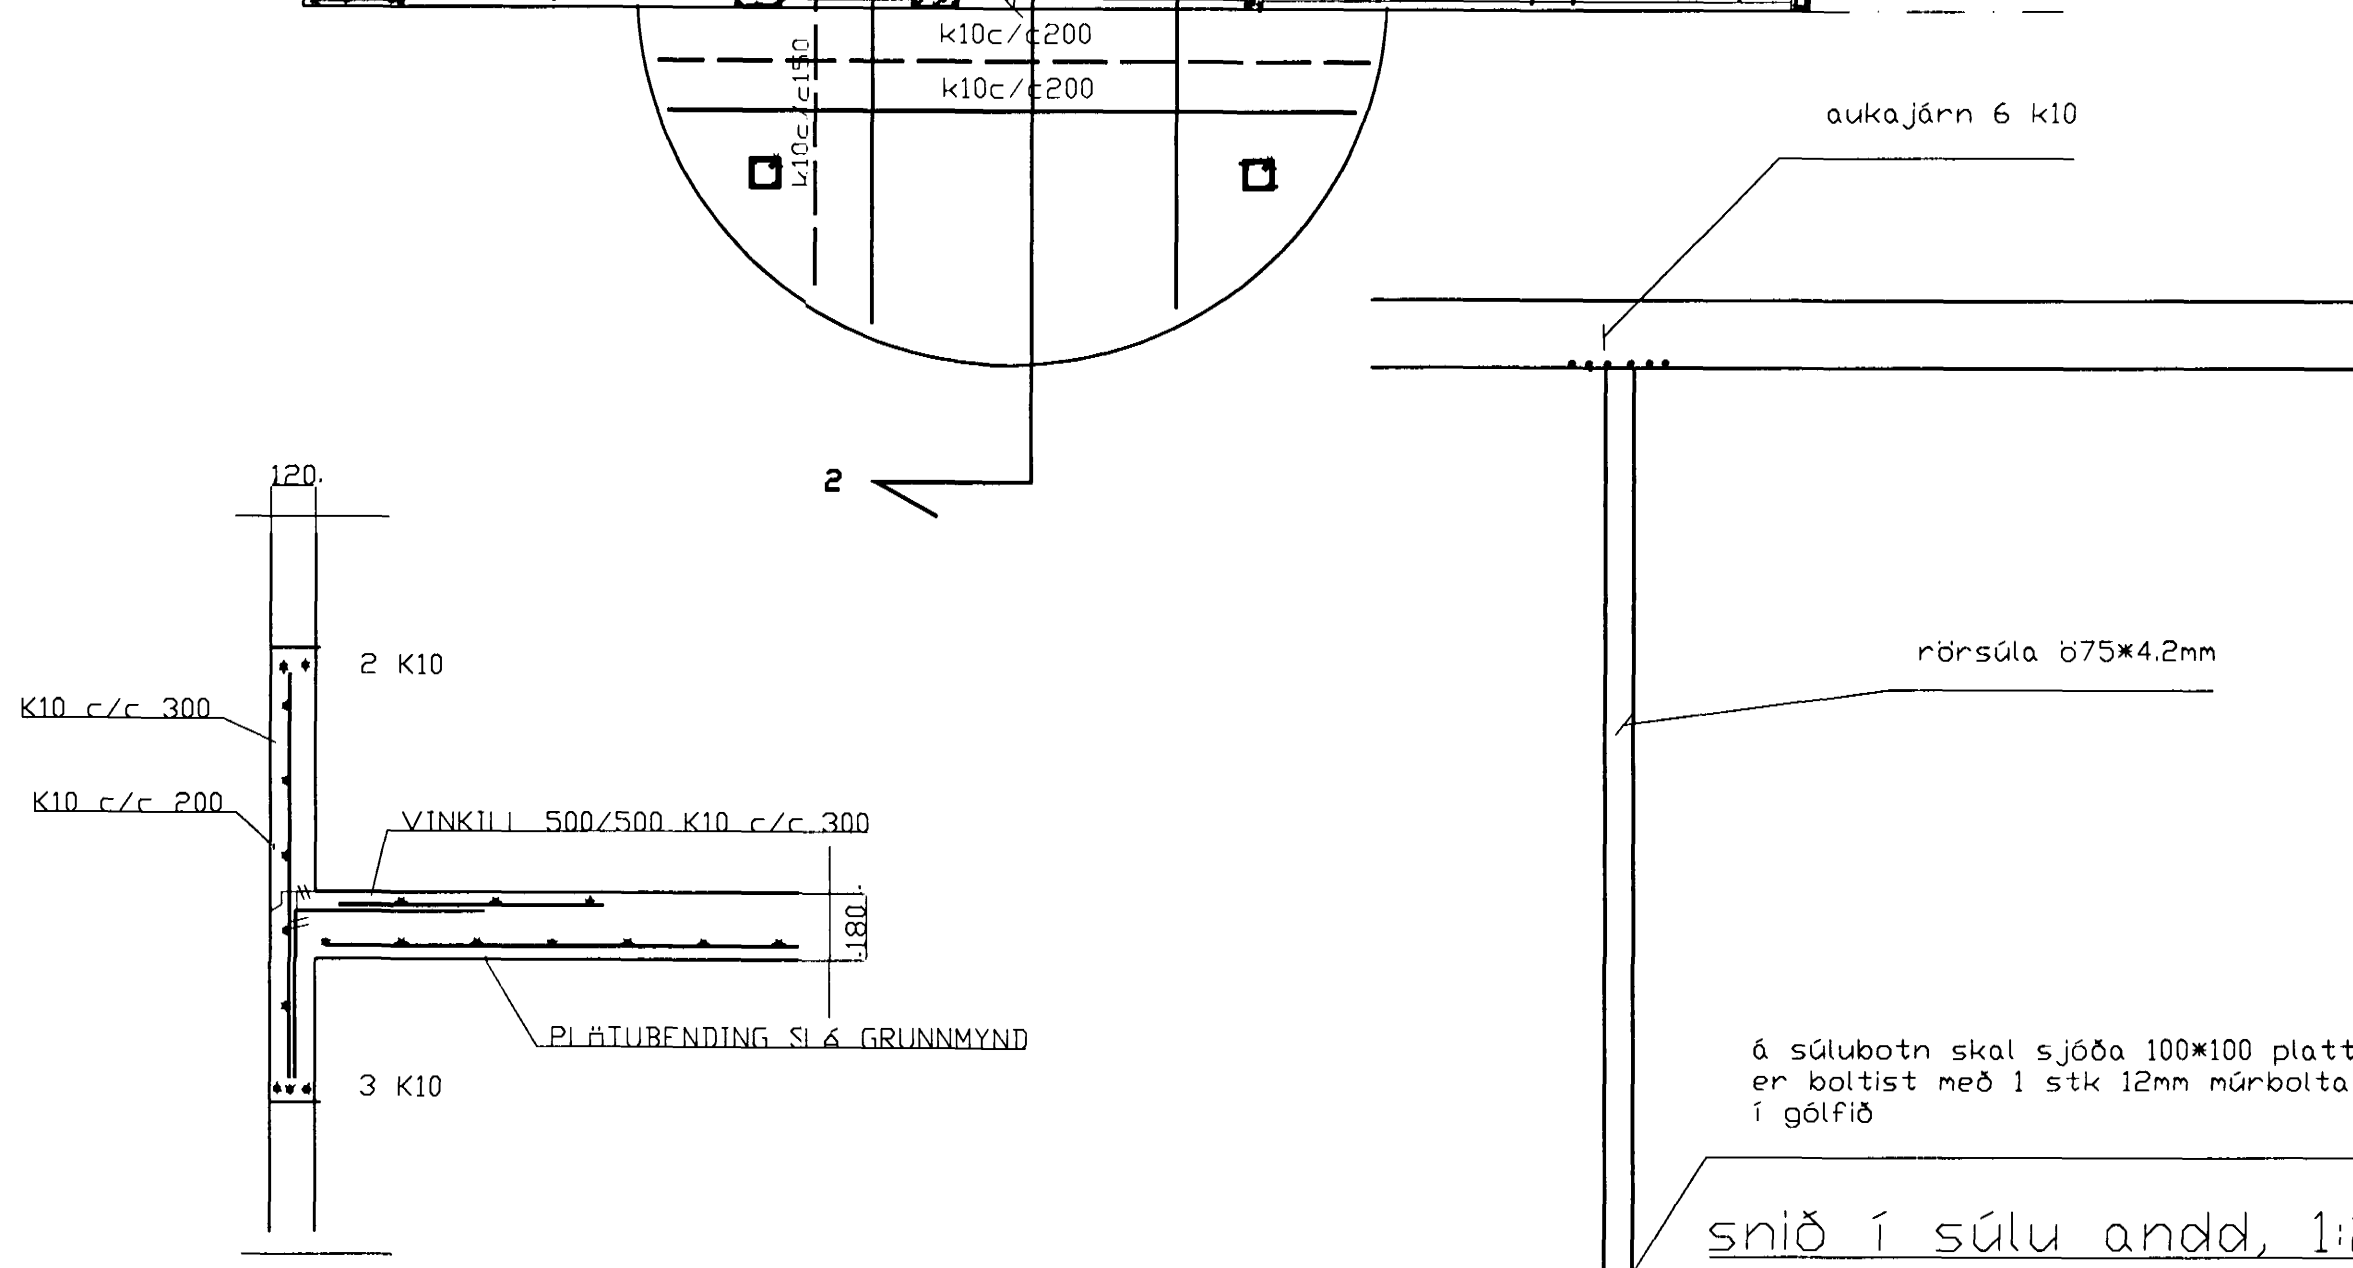

SNID 1, 1:20

BENDING VEGGJA
 ÚTVEGGJIR EINFÖLD GRIND í ÚTBRUN
 LÁRÉTT K10 c/c 200
 LÖÐRÉTT K10 c/c 300
 MILLIVEGGIR EINFÖLD GRIND í MIÐJAN
 VEGG
 K10 c/c 250#

á súlubotn skal sjóða 100*100 platta
 er boltist með 1 stk 12mm múrbolta
 í gólfið

SKÝRINGAR

ALMENNAR SKÝRINGAR SJÁ BL. 1-01
 STEYPA S-250, SEMENTINNIHALD = 300kg/M
 STEYPUHULA í ÚTVEGGJUM = 30mm
 STEYPUHULA í PLÖTU = 20mm
 BENDISTÁL Ks410

1	04/99	vegg í anddyri skipt út og settar 2 stálsúlur	sp
BR.	DAGS.	EDLI BREITINGA	SIGN.

Álfaskeið 33
 Hafnarfirði
 veggir hæð / plata y hæð

Byggingafræðingur
 Afgreitt þann
 09 APR. 1999
 Sigurbjartur Halldórsson

DAGS. febrúar 1999
 VERK NR. 98 - 04
 TEIKN. NR. 01 - 03
 HANNAÐ sig
 TEIKNAD sig 241148-3009
 YFIRFARIÐ

TÆKNIÞJÓNUSTA SIGURDAR ÞORLEIFSSONAR ehf
 STRANDGÖTU 11 220 HAFNARFIRÐI
 Sími 555-4255 FAX 565-2875
 E-mail taekniþjonusata@islandia.is