



Samþykkt þann

18 JUNI 2003


Byggingafulltrúinn í Hafnarfirði
F.h. Sigurbjartur Halldórsson




SUDURHLIÐ



VESTURHLIÐ

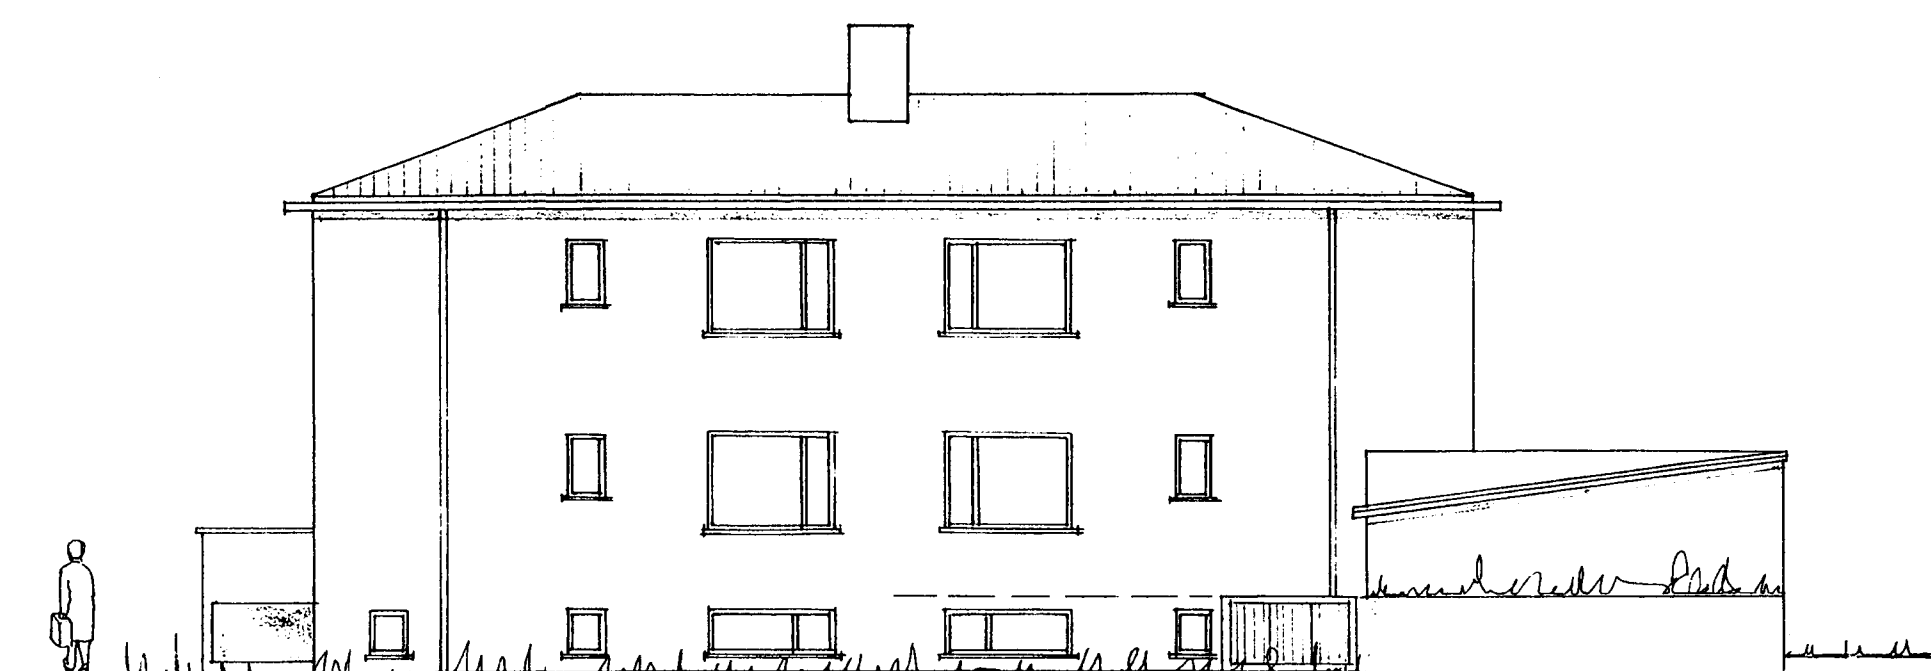

NORÐURHLIÐ

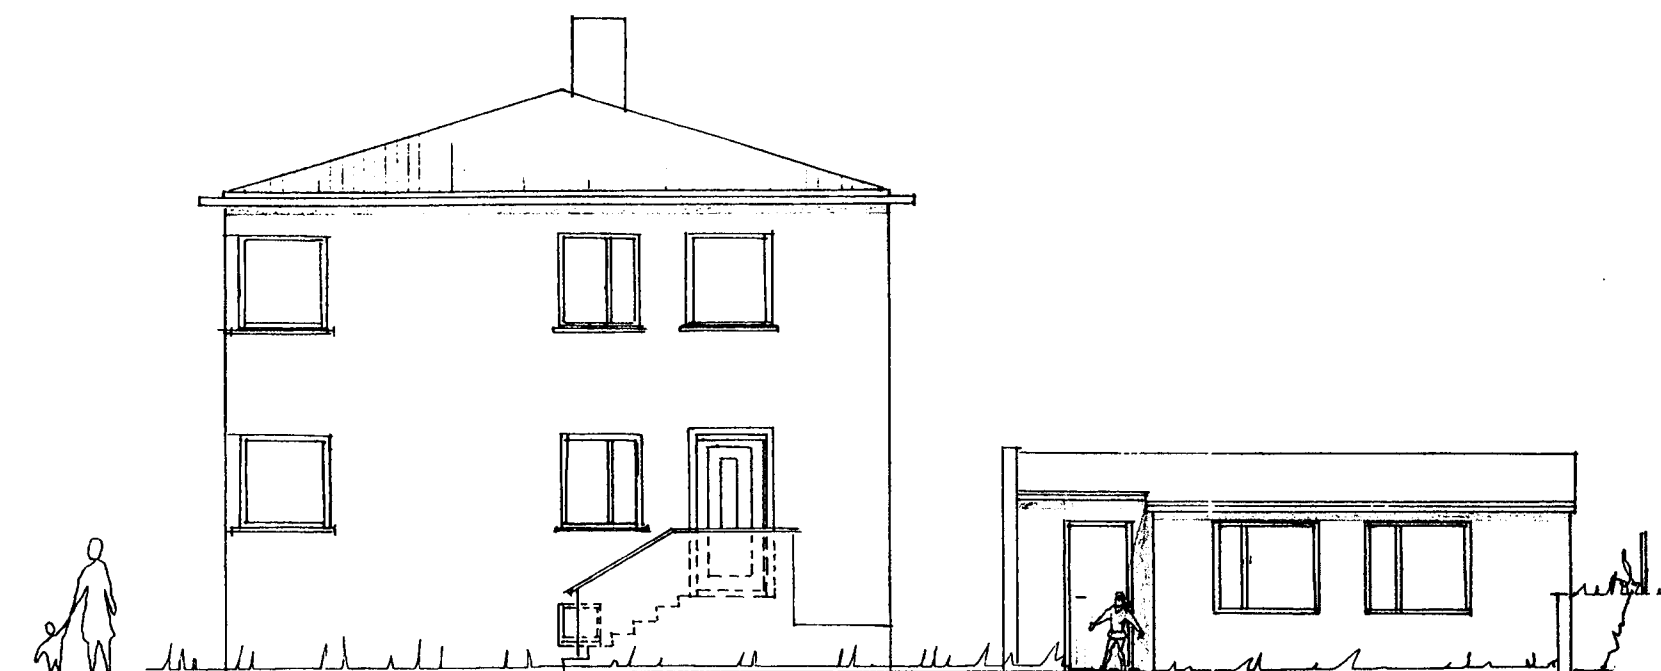

AUSTURHLIÐ



Mörklnil 1 • Sími 588 9555 • Fax 568 5421

Magnús Jónsson Byggingateknifræðingur
kt. 290141-2069

ALFASKEIÐ 35

REYNDARTEIKNING MEÐ
EIGNASKIFTAYFIRLÝSINGU

Skjalnúmer 1.02
Dagsetning 21-10-02

Útdráttur af Magnús Jónsson

Stofn M.S.J.

Stærð 1:100

Útlit