





Samþykkt þann

18 JUNI 2003


Byggingafultrúinn í Hafnarfirði
F.h. Sigurbjartur Halldórsson

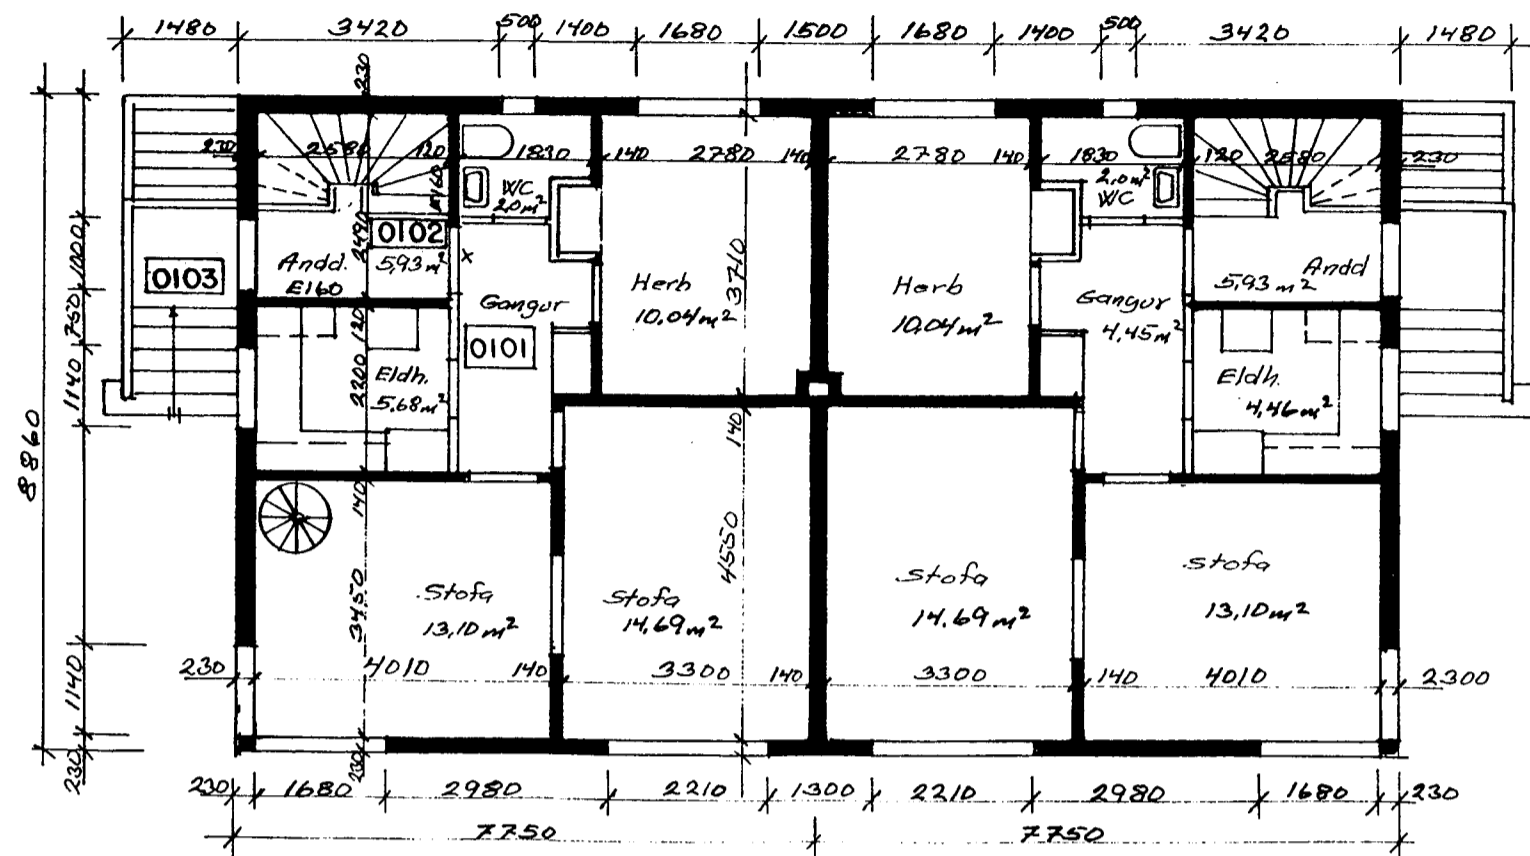

I. HÆÐ GRUNNMYND

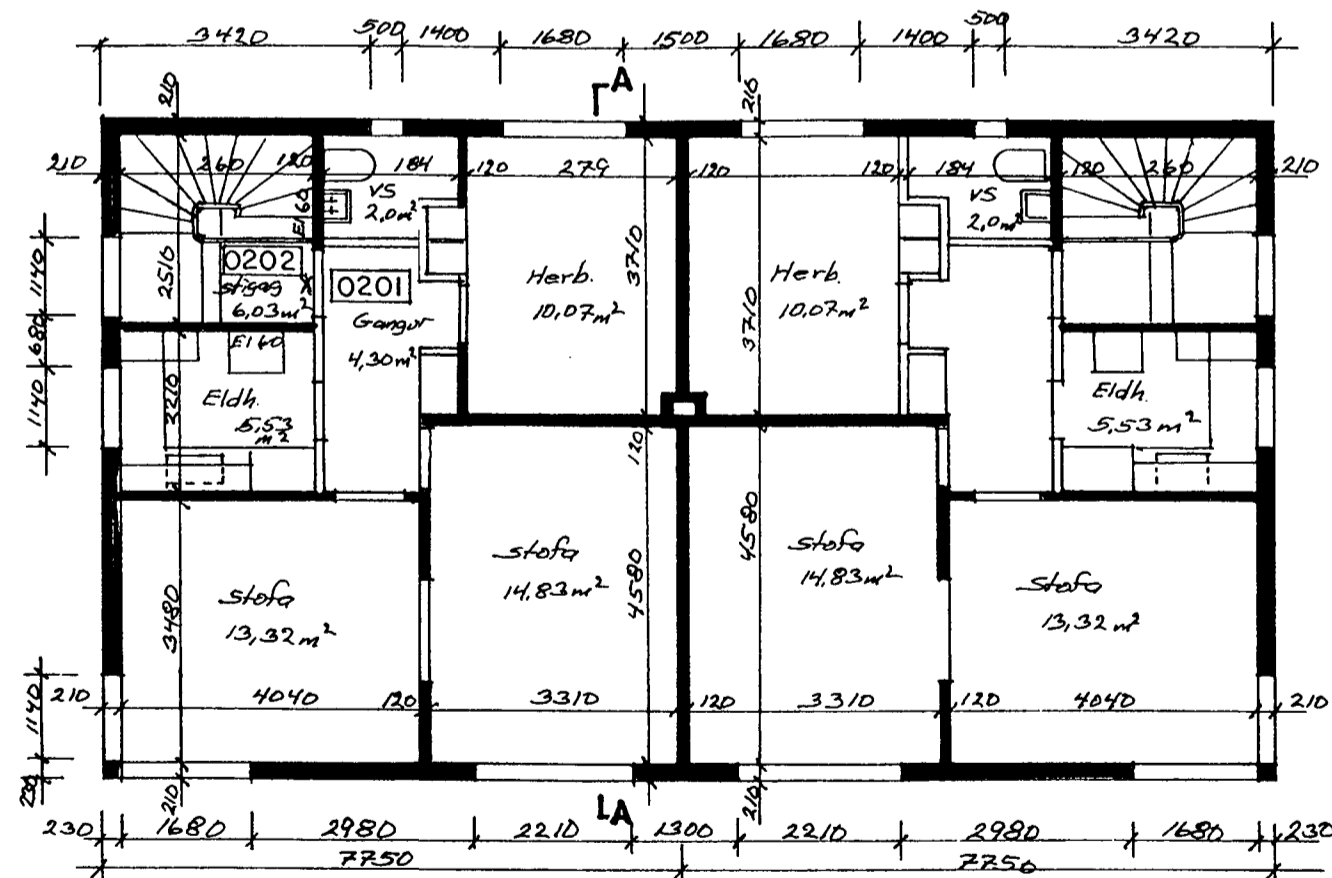

2. HÆÐ GRUNNMYND

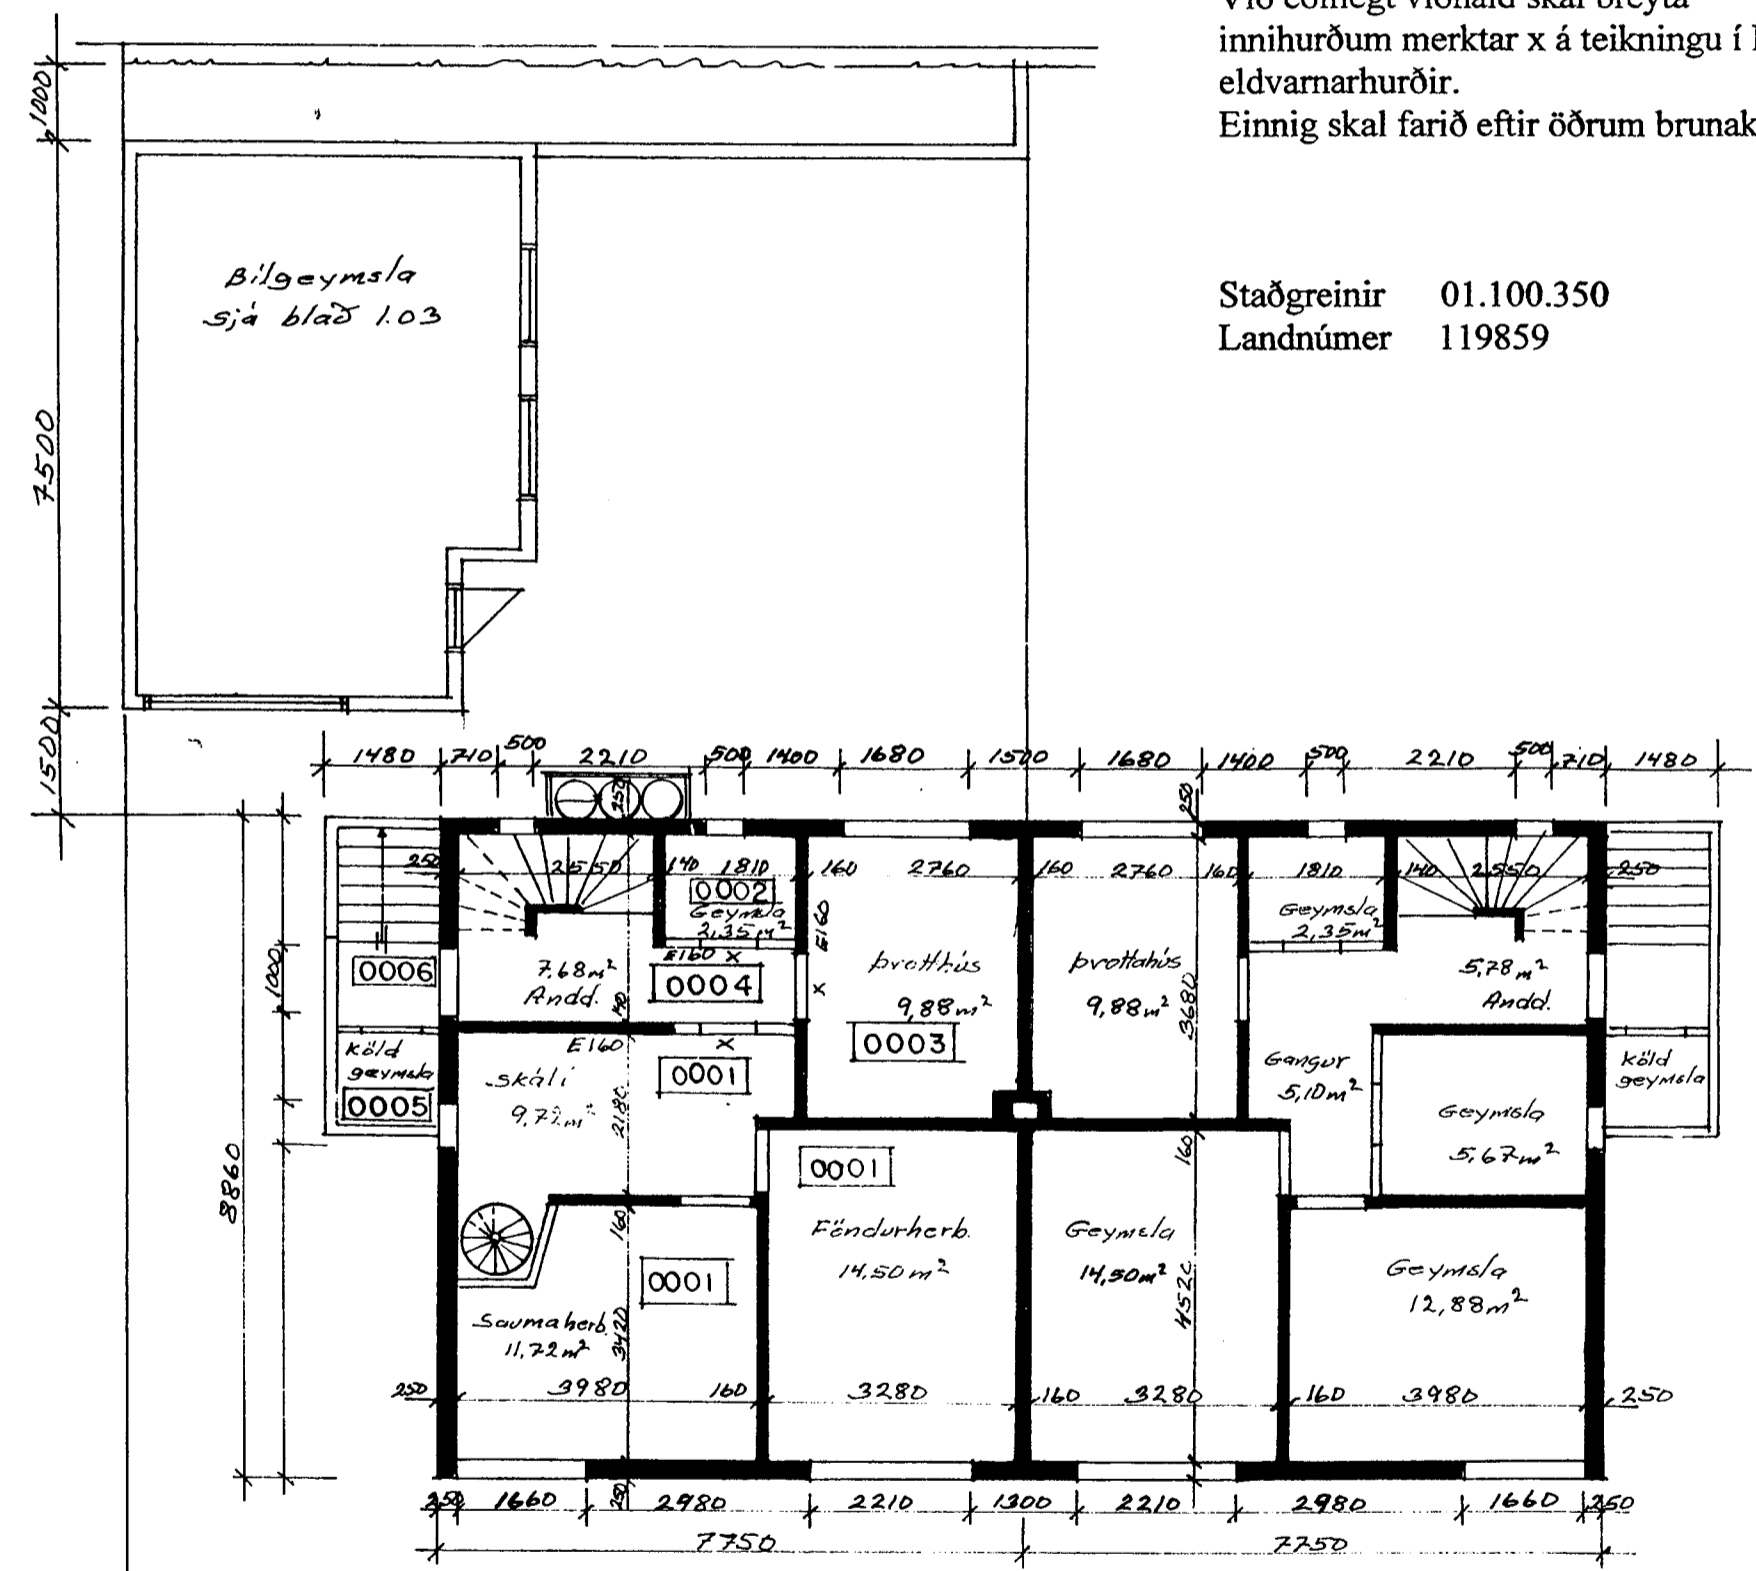

KJALLARI GRUNNMYND

SKÝRINGAR

Við eðlilegt viðhald skal breyta innihurðum merktar x á teikningu í EI-CS30 eldvarnarhurðir. Einnig skal farið eftir öðrum brunakröfum

Staðgreinir 01.100.350
Landnúmer 119859



Magnús Jónsson Byggingateknifráðingur
kt. 290141-2069

ALFASKEID 35	REYNDARTEIKNING MEÐ EIGNASKIFTAYFIRLÝSINGU	Skjalnúmer 1.01	Dagur 21-10-02
Uthafn Magnús Jónsson	Staður	Yfir M.S.J	Skala 1:100

Grunnmyndir