



Samþykkt á fundi byggingarnefndar þ. 2015 11 8
 BYGGINGAFULLTRÚN
 Í HAFNARFIRÐI
S. Jónsson

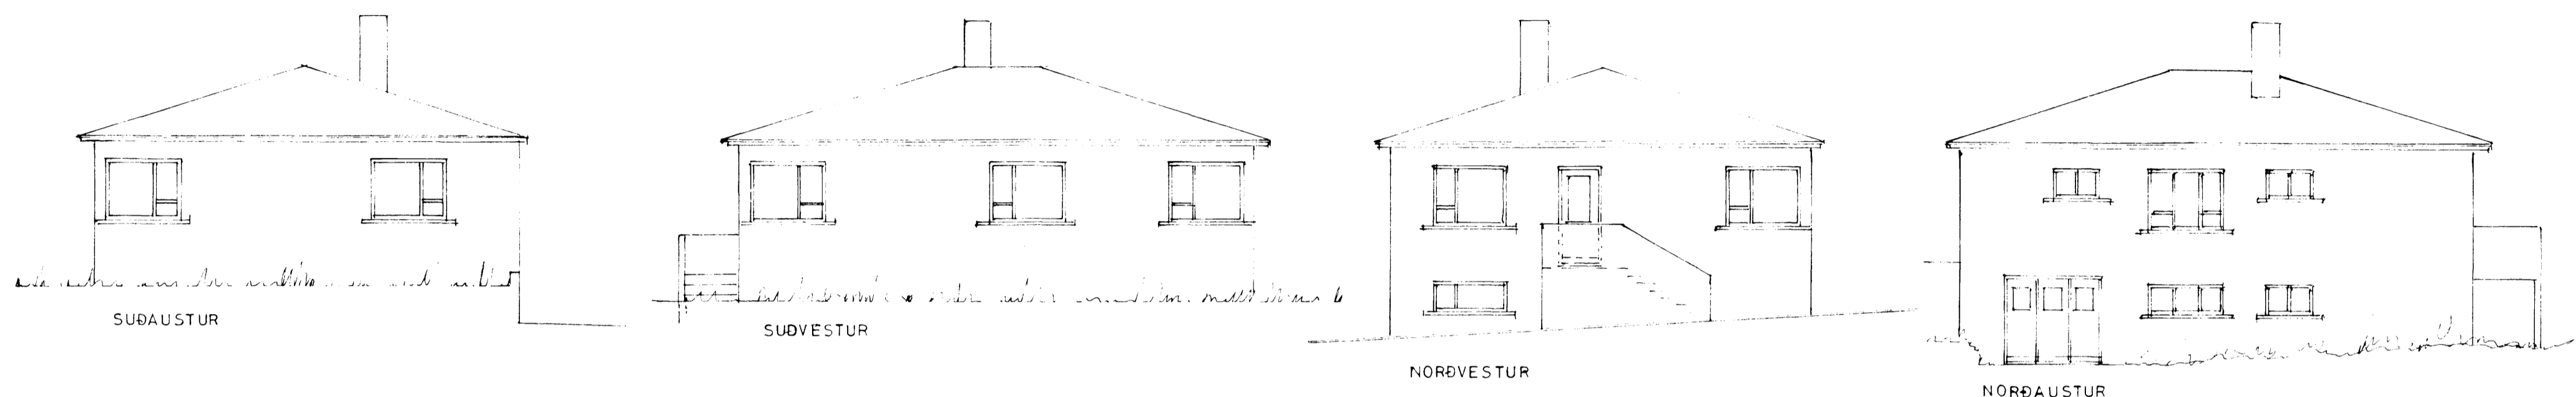

FYRIR BREYTINGU
 EFTIR BREYTINGU

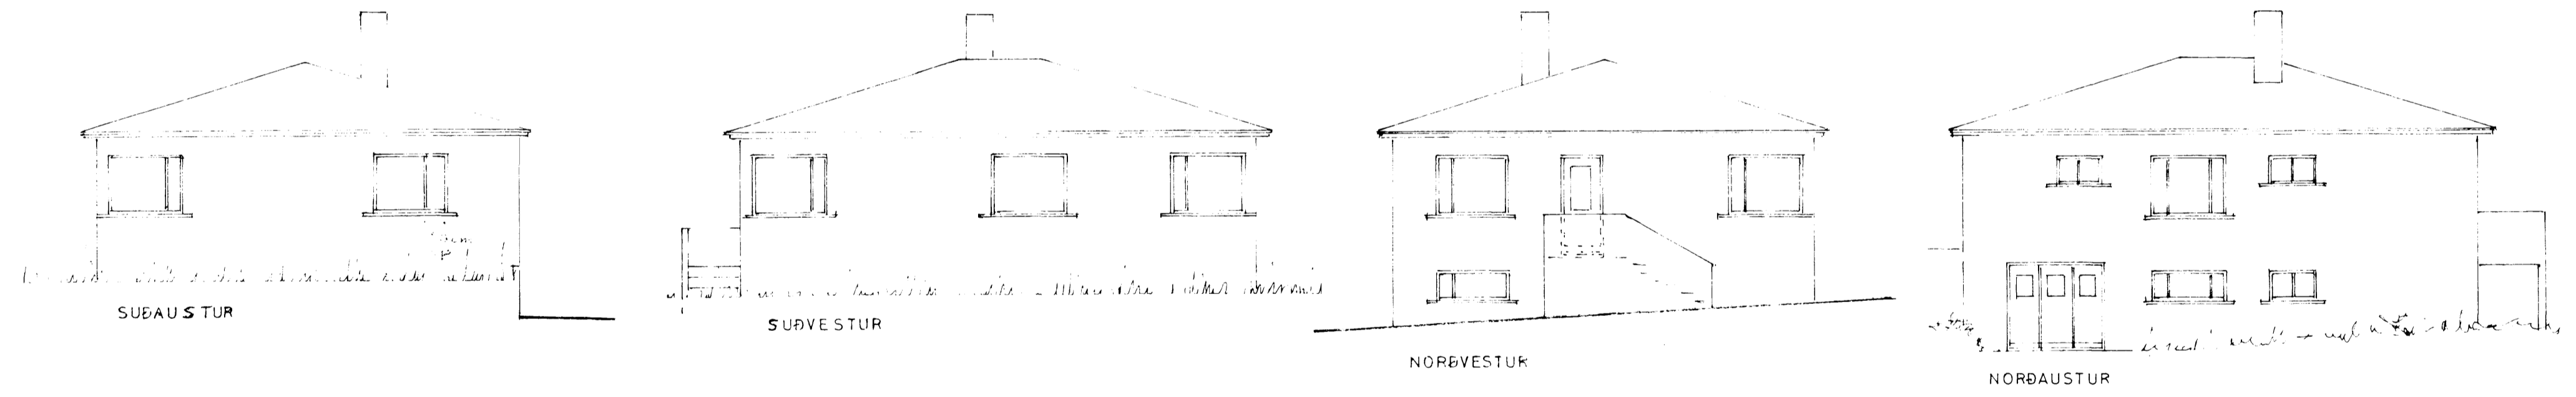

ALFASKEIÐ NR 36

GLUGGABREYTING

ÚTLIT 1:100

*Safnariði á v. 2015 11 8
 S. Jónsson*