


KERFI 1:50

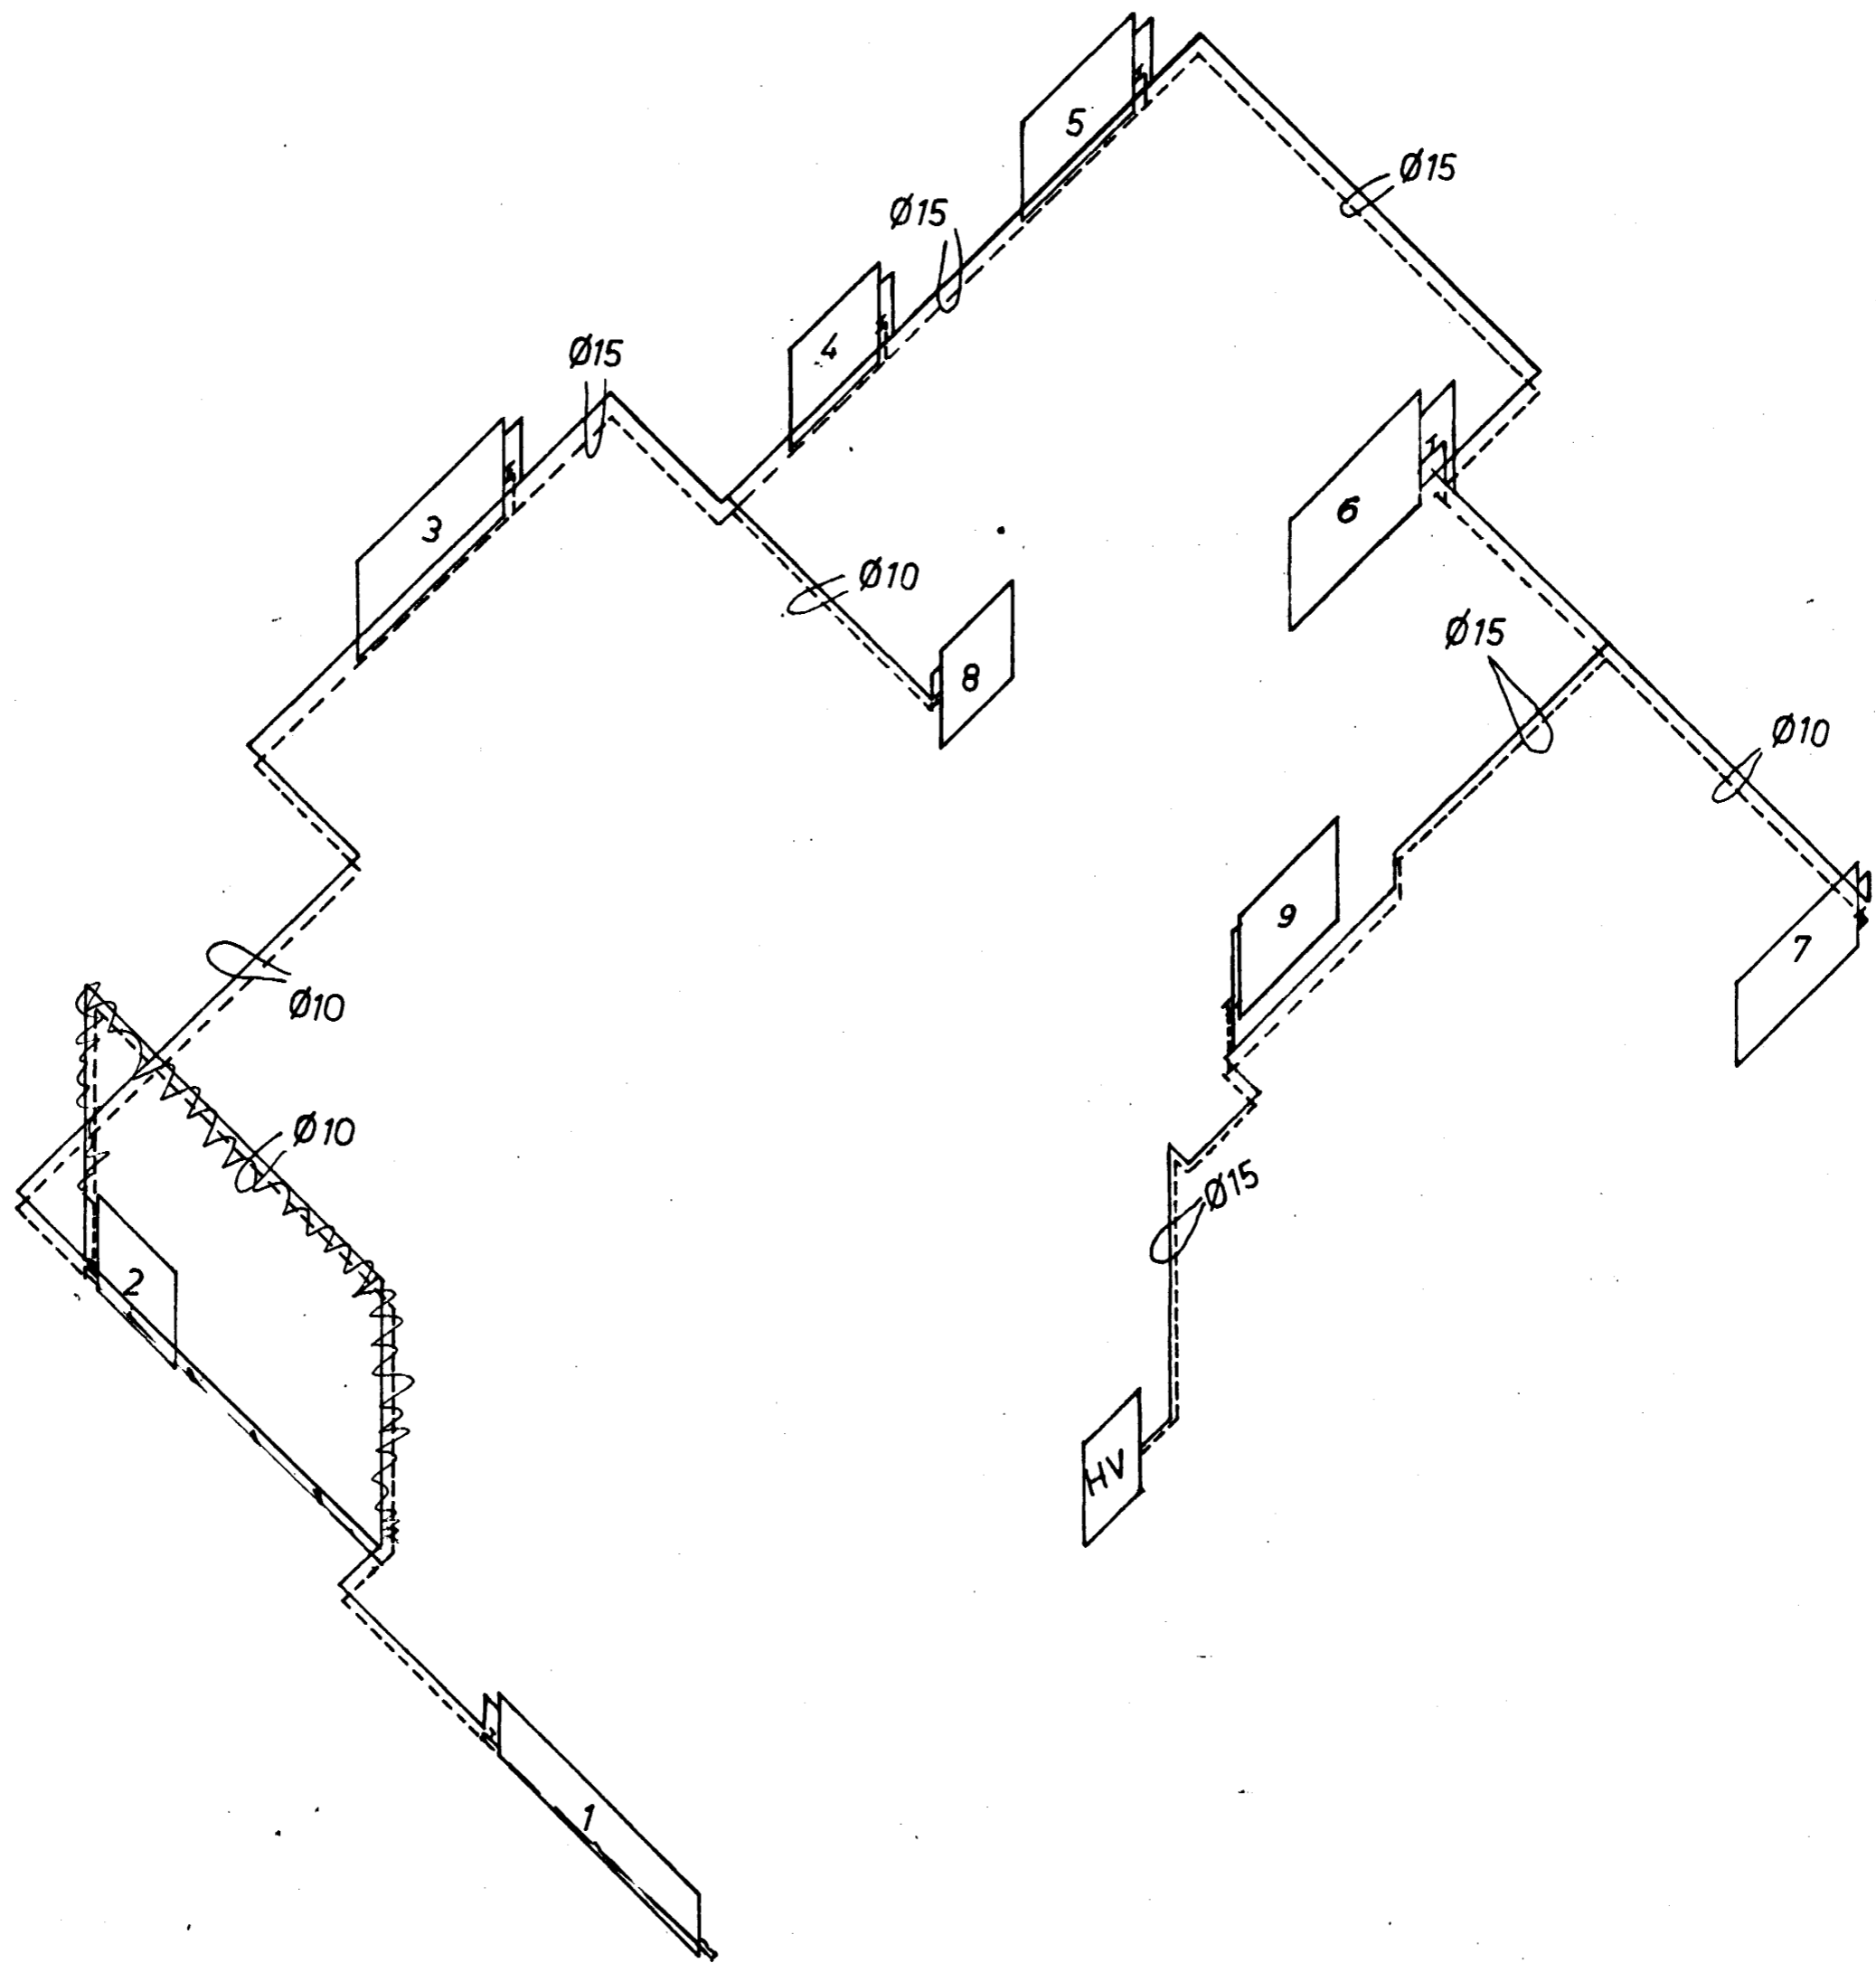

BREYTT Í SEPT. '84

ÁLFASKEIÐ 44 HAFNARFIRÐI.	VERK	BL. NR.
		4. 2.
MIDHÆÐ. HITALAGNIR, KERFI.	M.K.V.	REIKN
	1:50	TEIKN
VERKFRÆDISTOFA HALLDÓRS HANNESSONAR REYKJAVÍKURVEGI 60 HAFNARFIRÐI S:54355		