Hús Magnúsar Guðlaugssonar
við Álfaskeið – nr. 48 –
1:100

Afstöðumynd
1:500

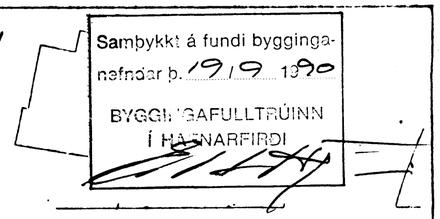

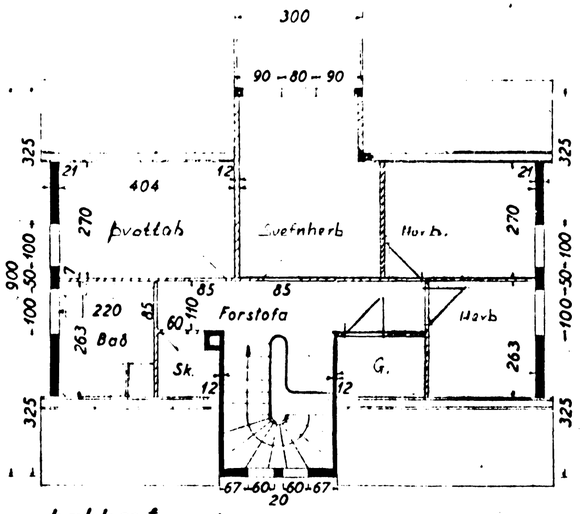

Þakhæð

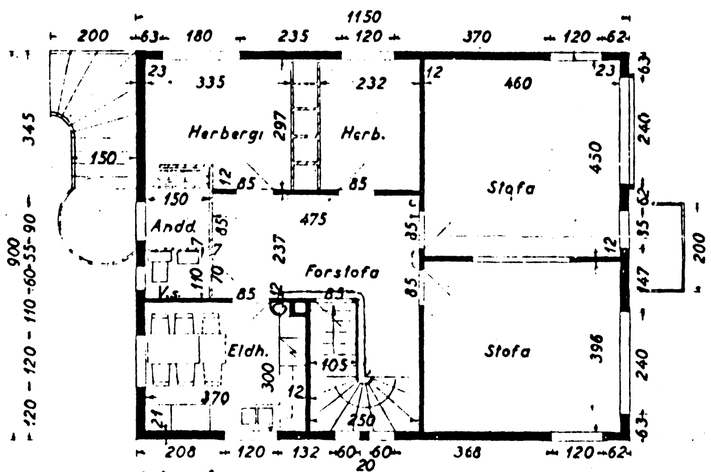

1. hæð

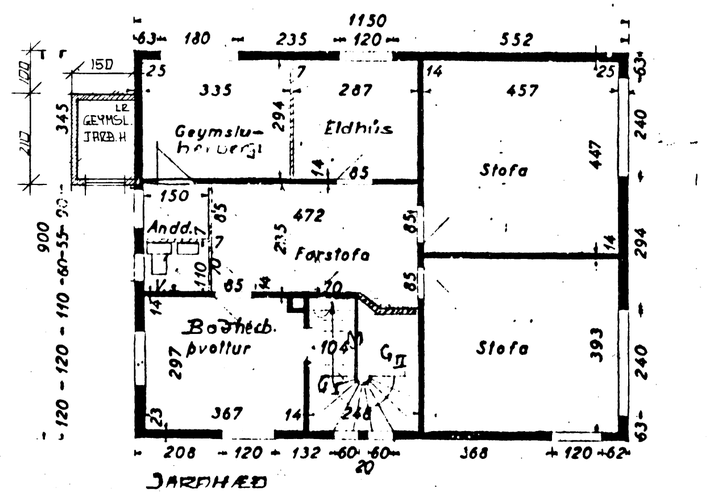

JARÐHÆÐ

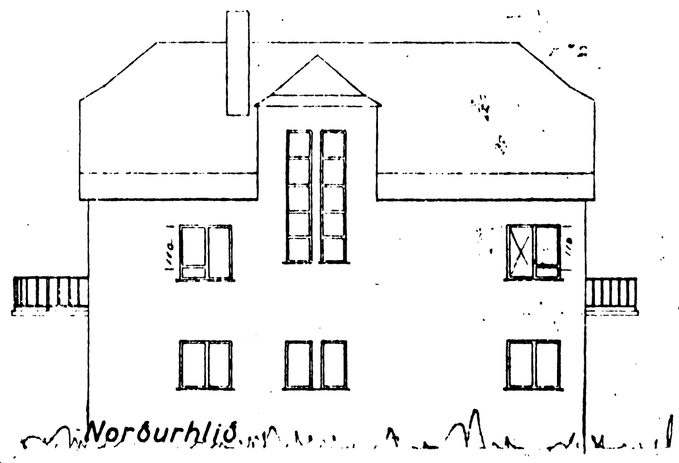

Norðurhlið

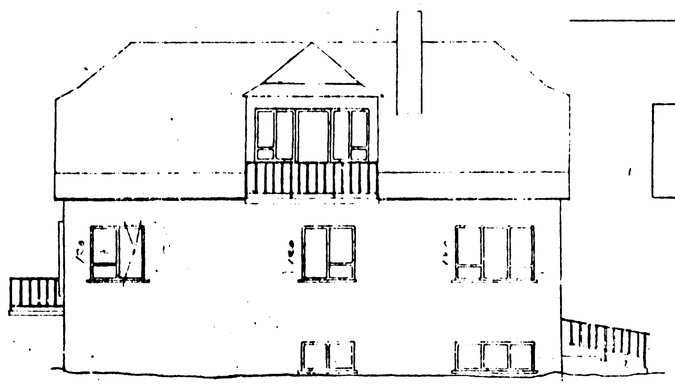

Suðurhlið

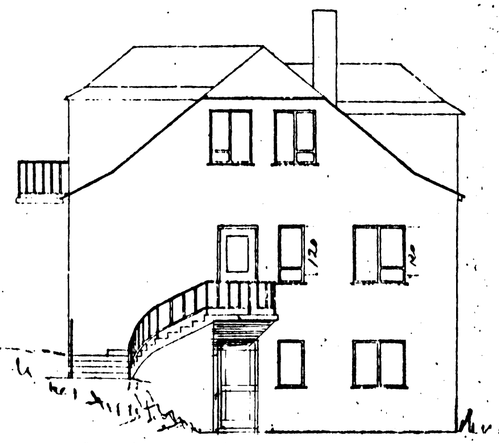

Austurgafl

Vesturgafl

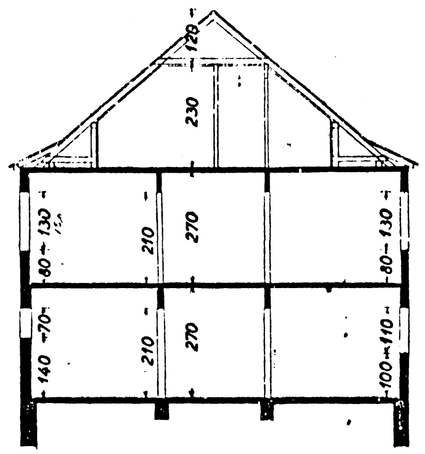

Sneiðing

ÚTIGEYMSLU BÆTT VIÐ
3.1 m², 7.9 m³

HAFNARF. 17.09.90

Þór Gíslason
FTFÍ

Teikn. breytt til samræmis
við notkun hússins í dag.
Hafnarf. 4. nóv. 1989

Hafnarf. í júní 1948.

Sig. Ólafsson