Hús Arngríms Guðjónssonar við Álfaskeið 50

Járnbent steinsteypa

Biti 1 1:20

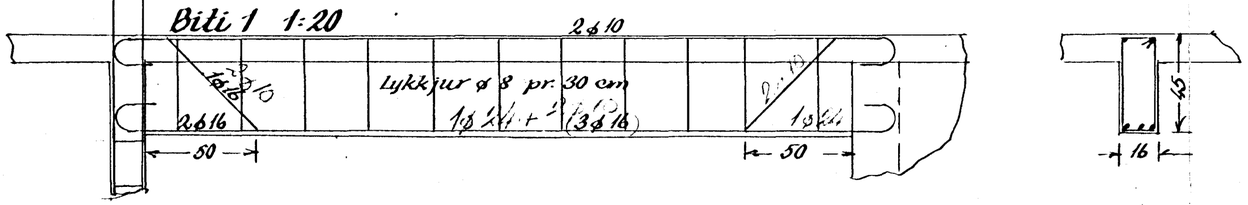

Súla 1 1:20

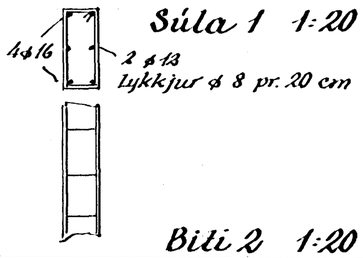

Biti 2 1:20

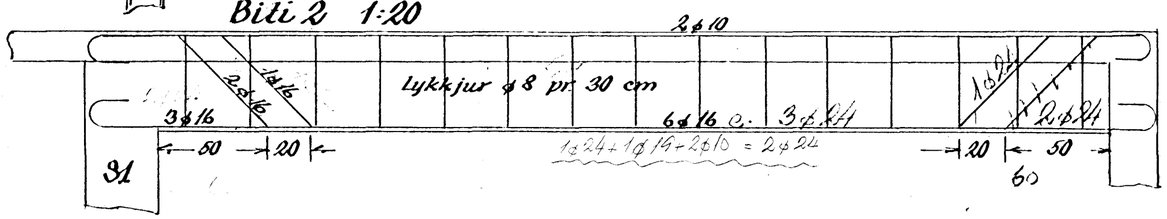

Biti 3 1:20

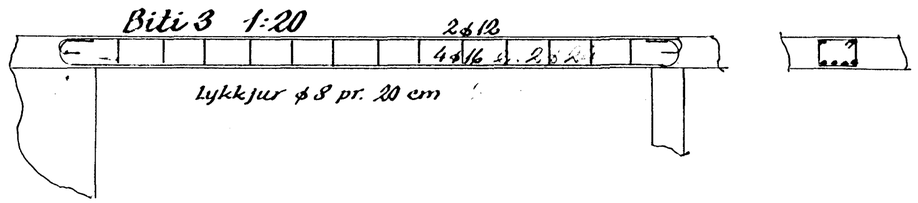

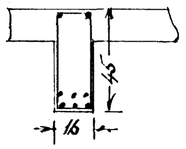

Blöndun steypu 1:3:3

Yfir dyr og glugga komi 2 ϕ 10, nema annars sé getið

Plötupykktir í ◯

Súla 3: 15x15 cm. 4 ϕ 12. Lykkjur ϕ 8 pr. 25 cm

Veggir í útbyggingu: pykkt 15 cm. 4 ϕ 10 mm/m lóðrétt og lárétt

Biti 4 1:20

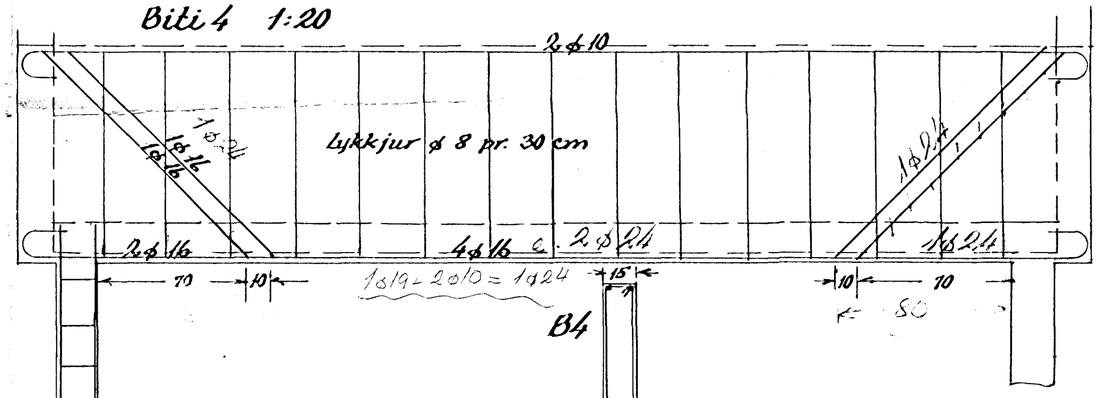

Súla 2 1:20

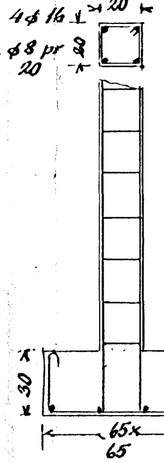

Súlufótur 1:20

Biti 5 1:20

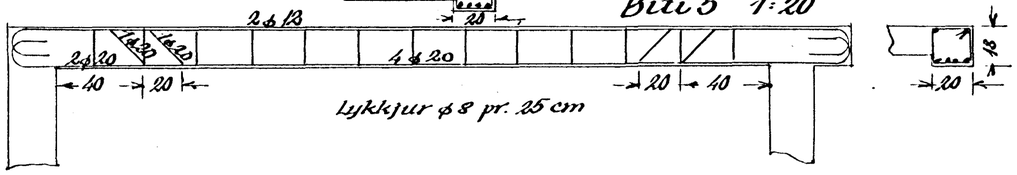

Svalir 1:20

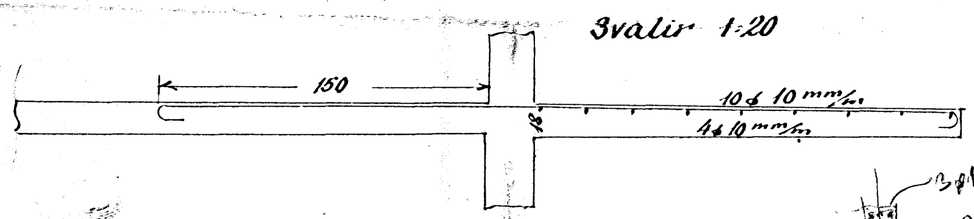

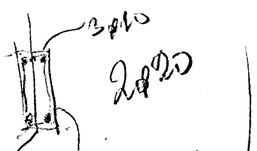

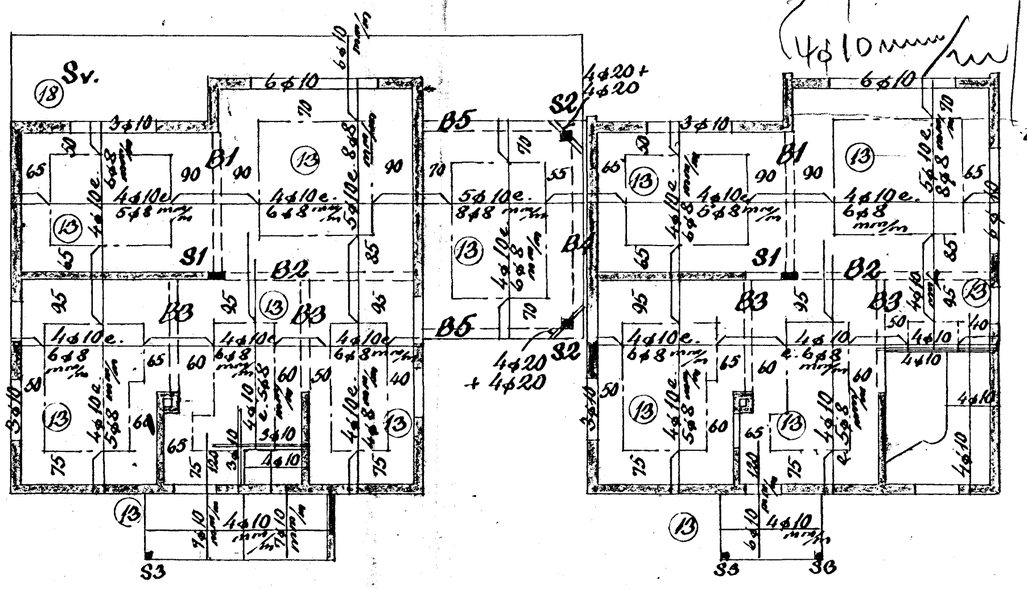

Loft yfir 1. hæð 1:100

Loft yfir 2. hæð 1:100

Hafnarfirði í nóv. '57

Ing. J. Ólafsson

B