




Útlit Vestur 1:100

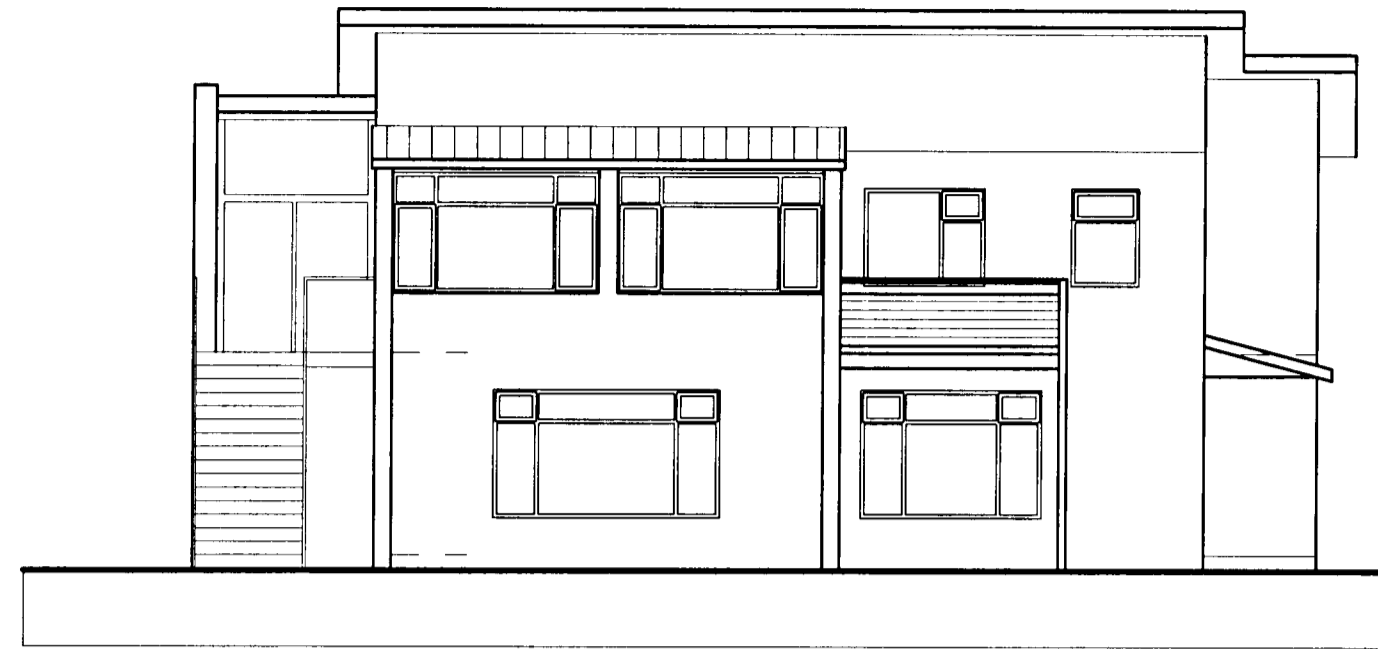

Útlit Suður 1:100

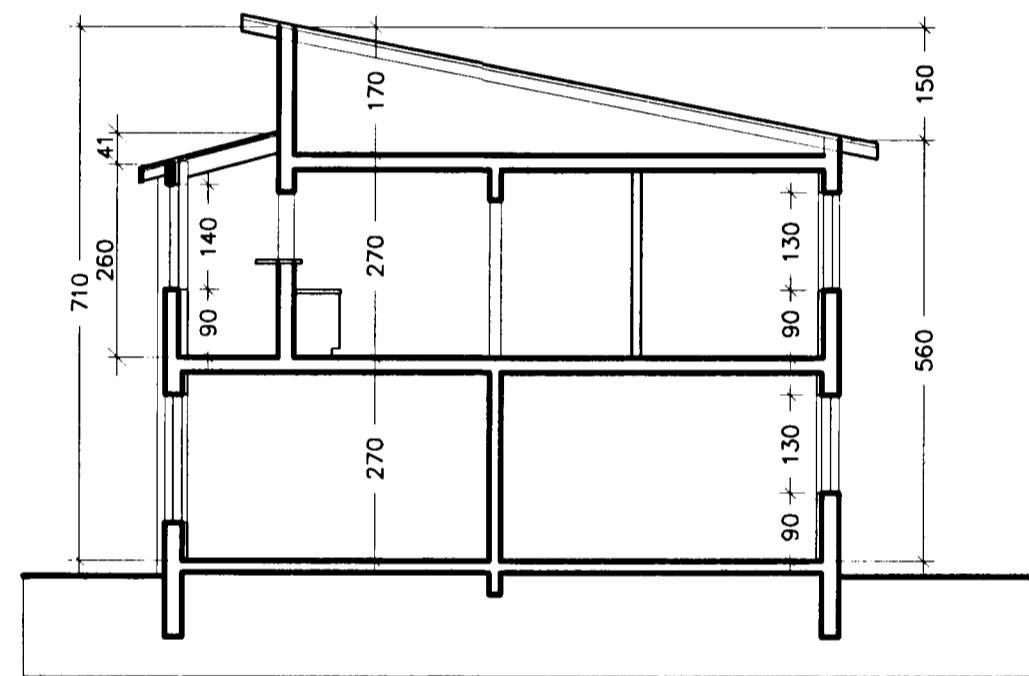


Sneiðing a-a 1:100

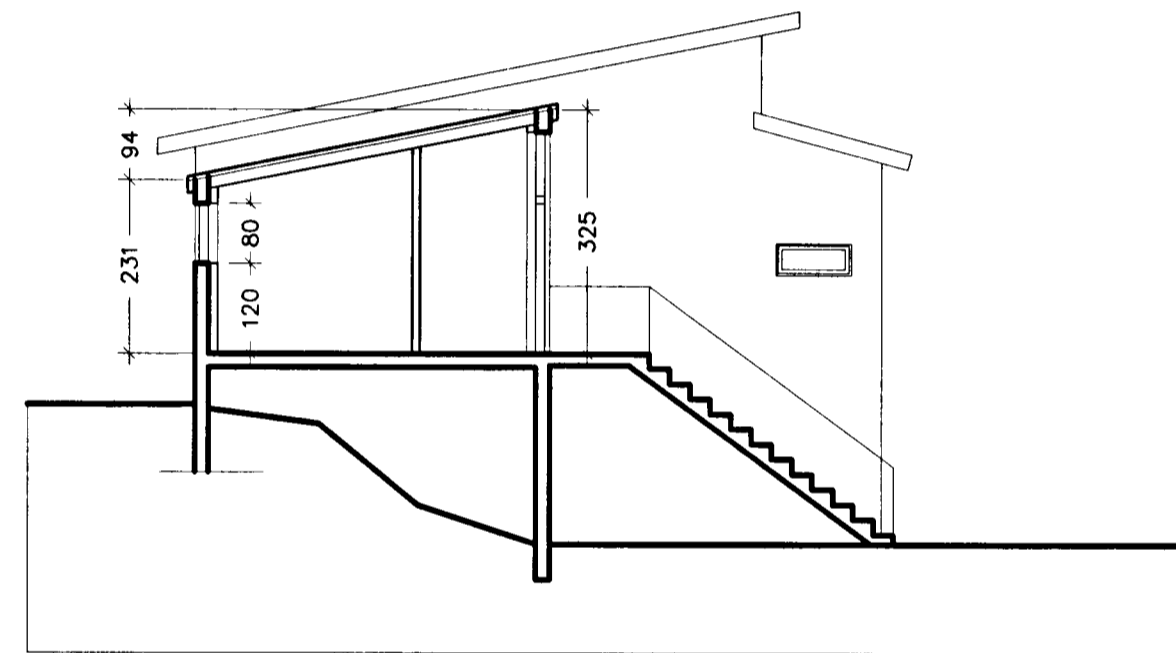

Sneiðing b-b 1:100



Útlit Austur 1:100

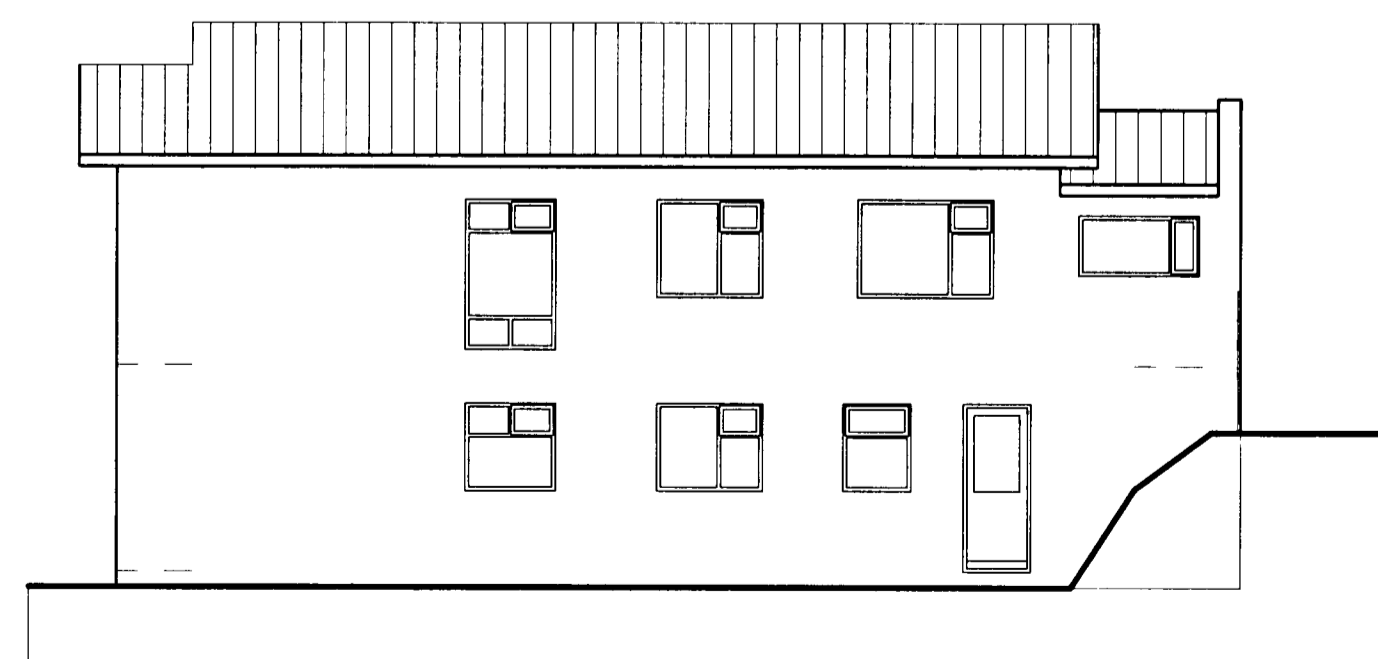

Útlit Norður 1:100

Byggingarfulltrúi  
samþykkir erindið.  
17 APR. 2002  
Bent skal á að samþykkt þessi verður ekki  
virk, fyrr en eftir skráningu eignaskipta-  
yfirlýsingarinnar hjá Fasteignamat-  
ráðsins og þinglýsingu hennar.

Dags. Breytt

14.4.2002 Gluggar, svalahurð

verkefni  
Álfaskeið 55, Hafnarfirði

hætti teikningar  
Útlit, sneiðing miv. 1:100  
dags 15.6.2001 Nr. A 102

Ársæll Vignisson Arkitekt  
kt. 101255-3369  
Strandgata 26-28 555 4795  
220 Hafnarfjörður

15/4'02 Ársæll Vignisson