


KJALLARI, GRUNNMYND, M. 1:50

Samþykkt á fundi bygginga-
nefndar þ. 25/17 1966

BYGGINGAFULLTRÚINN
Í HAFNARFIRDI

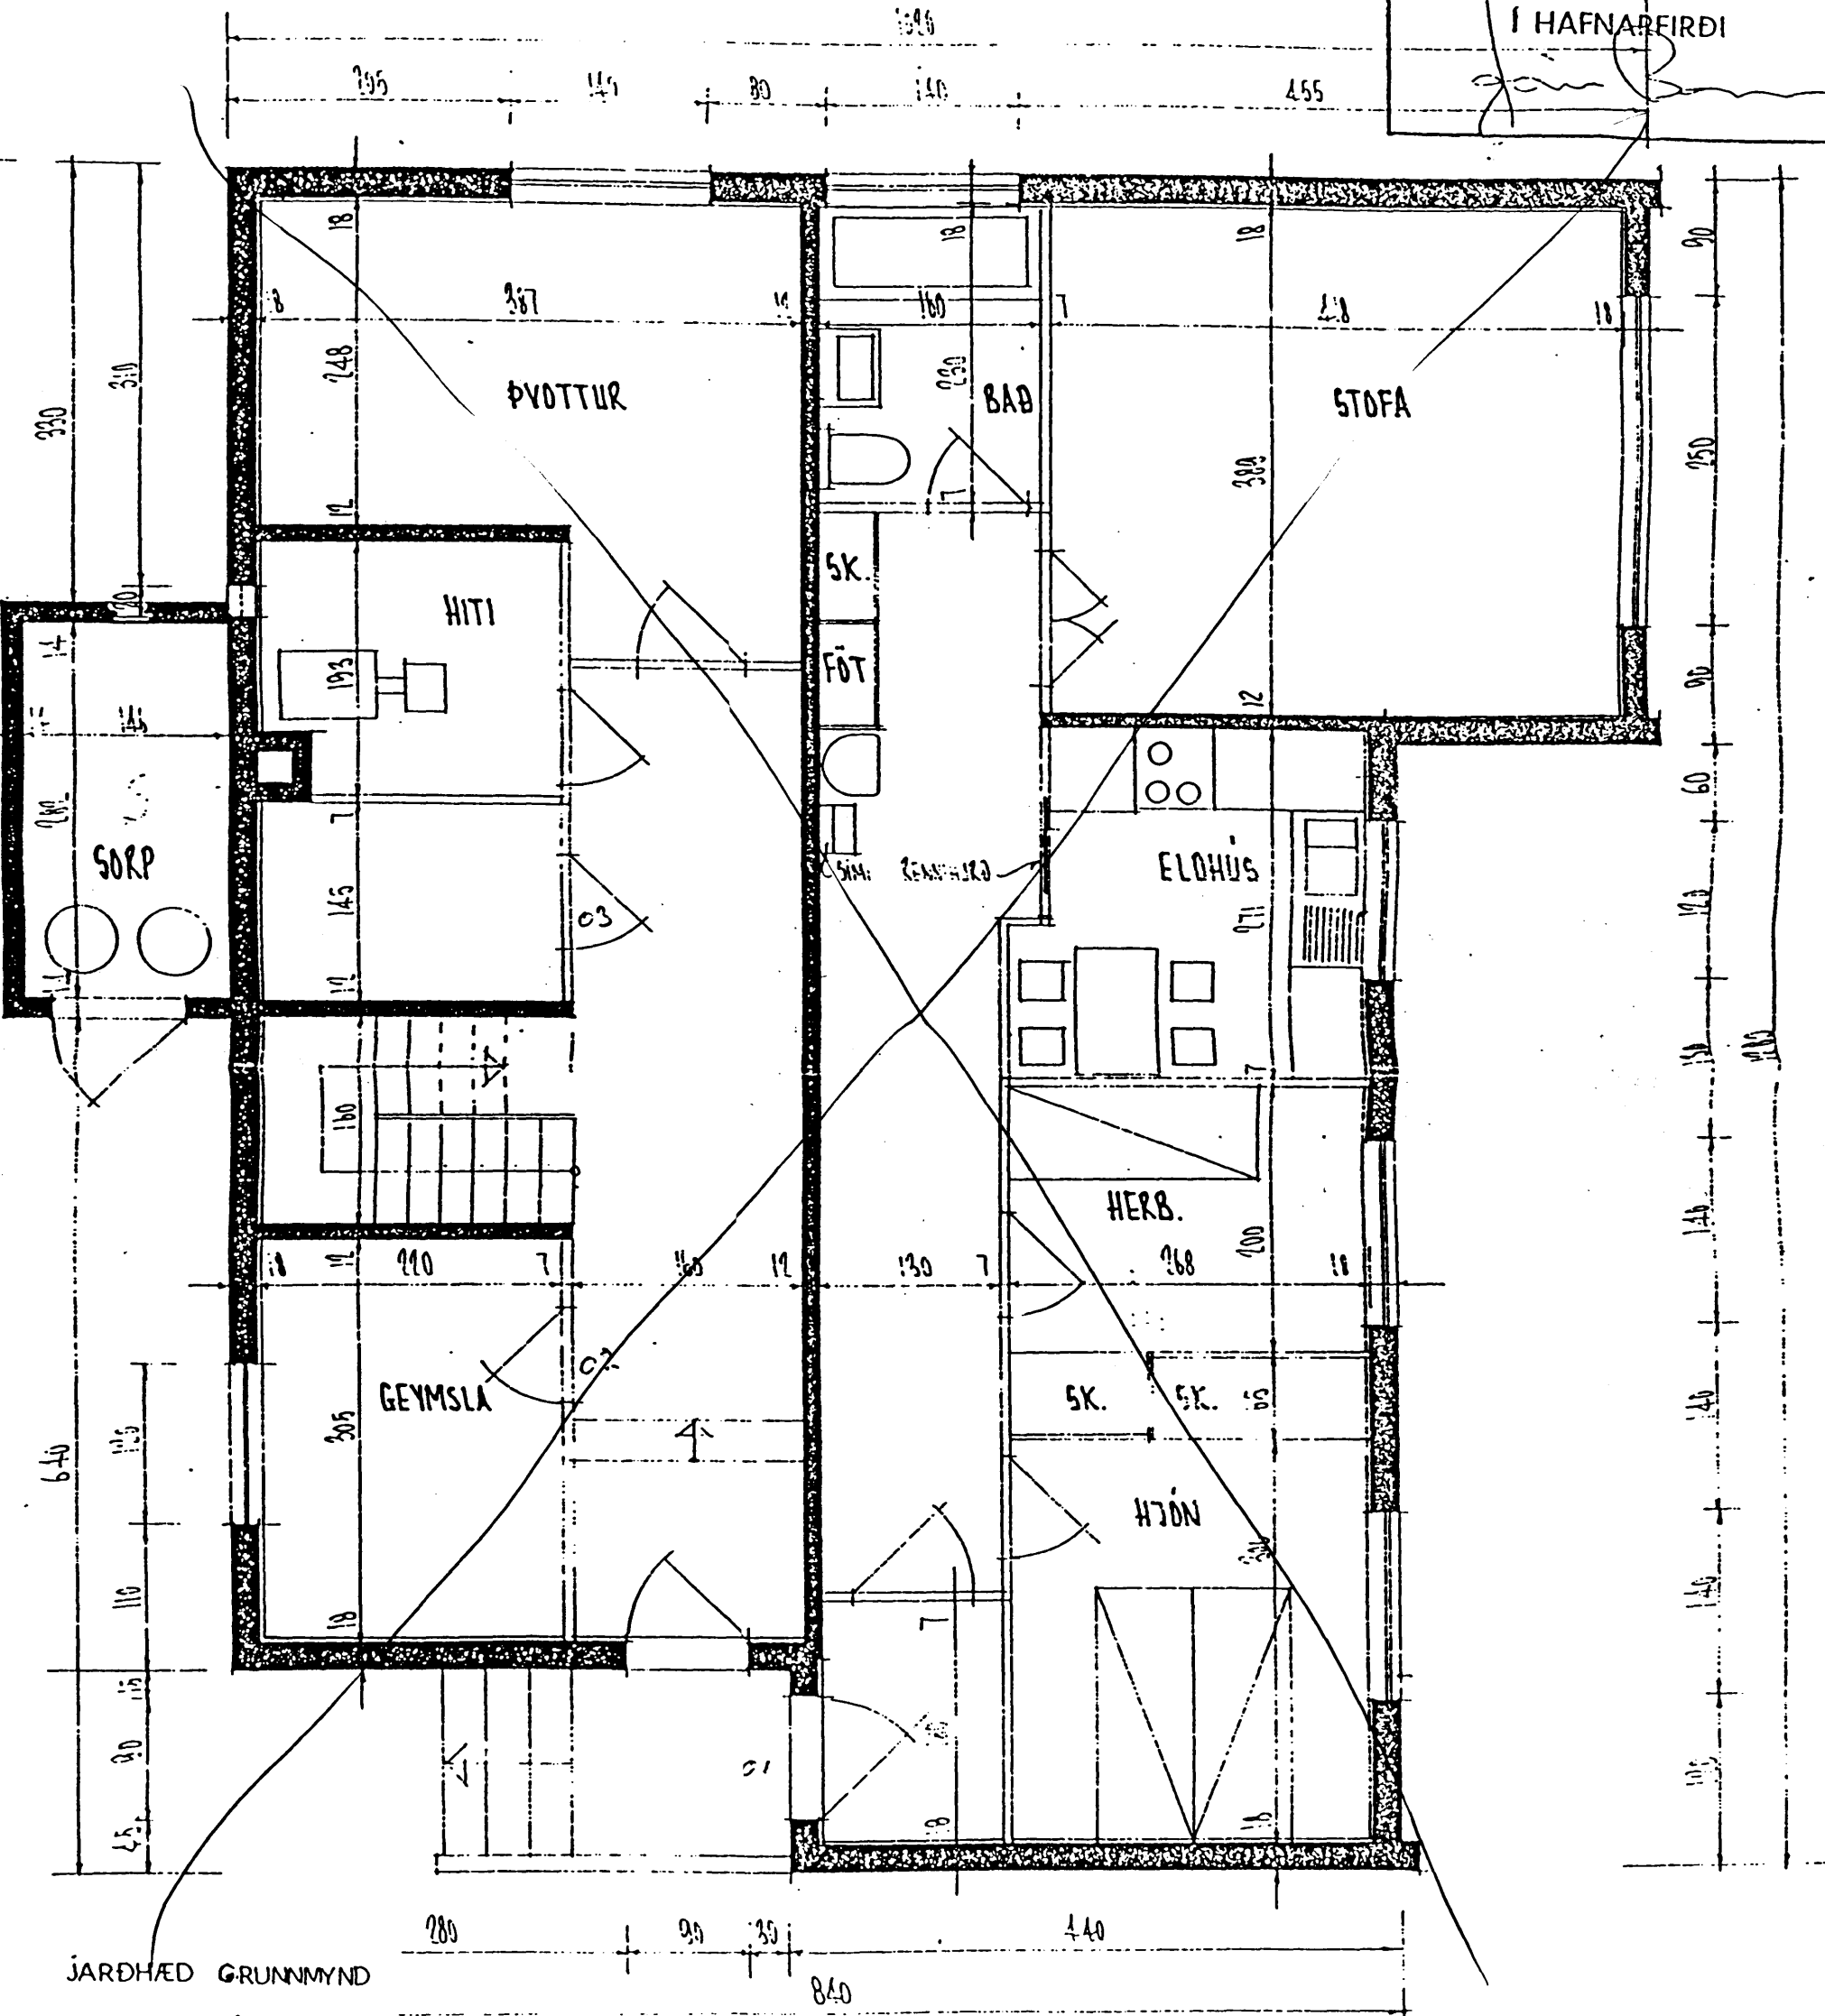

JARÐHÆÐ GRUNNMYND
FYRIR BREYTINGU

RAFN JENSSON MDEL. SMR 87063

TEIKN:

DRÖSS:

SKALA:


1:50

1300ARHÚS ALFASKED 56,
HAFNARFIRDI.

Samþykkt á fundi bygginga-
nefndar þ. 15/11 1995

BYGGINGAFULLTRÚINN
Í HAFNARFIRDI

Kristján Þór

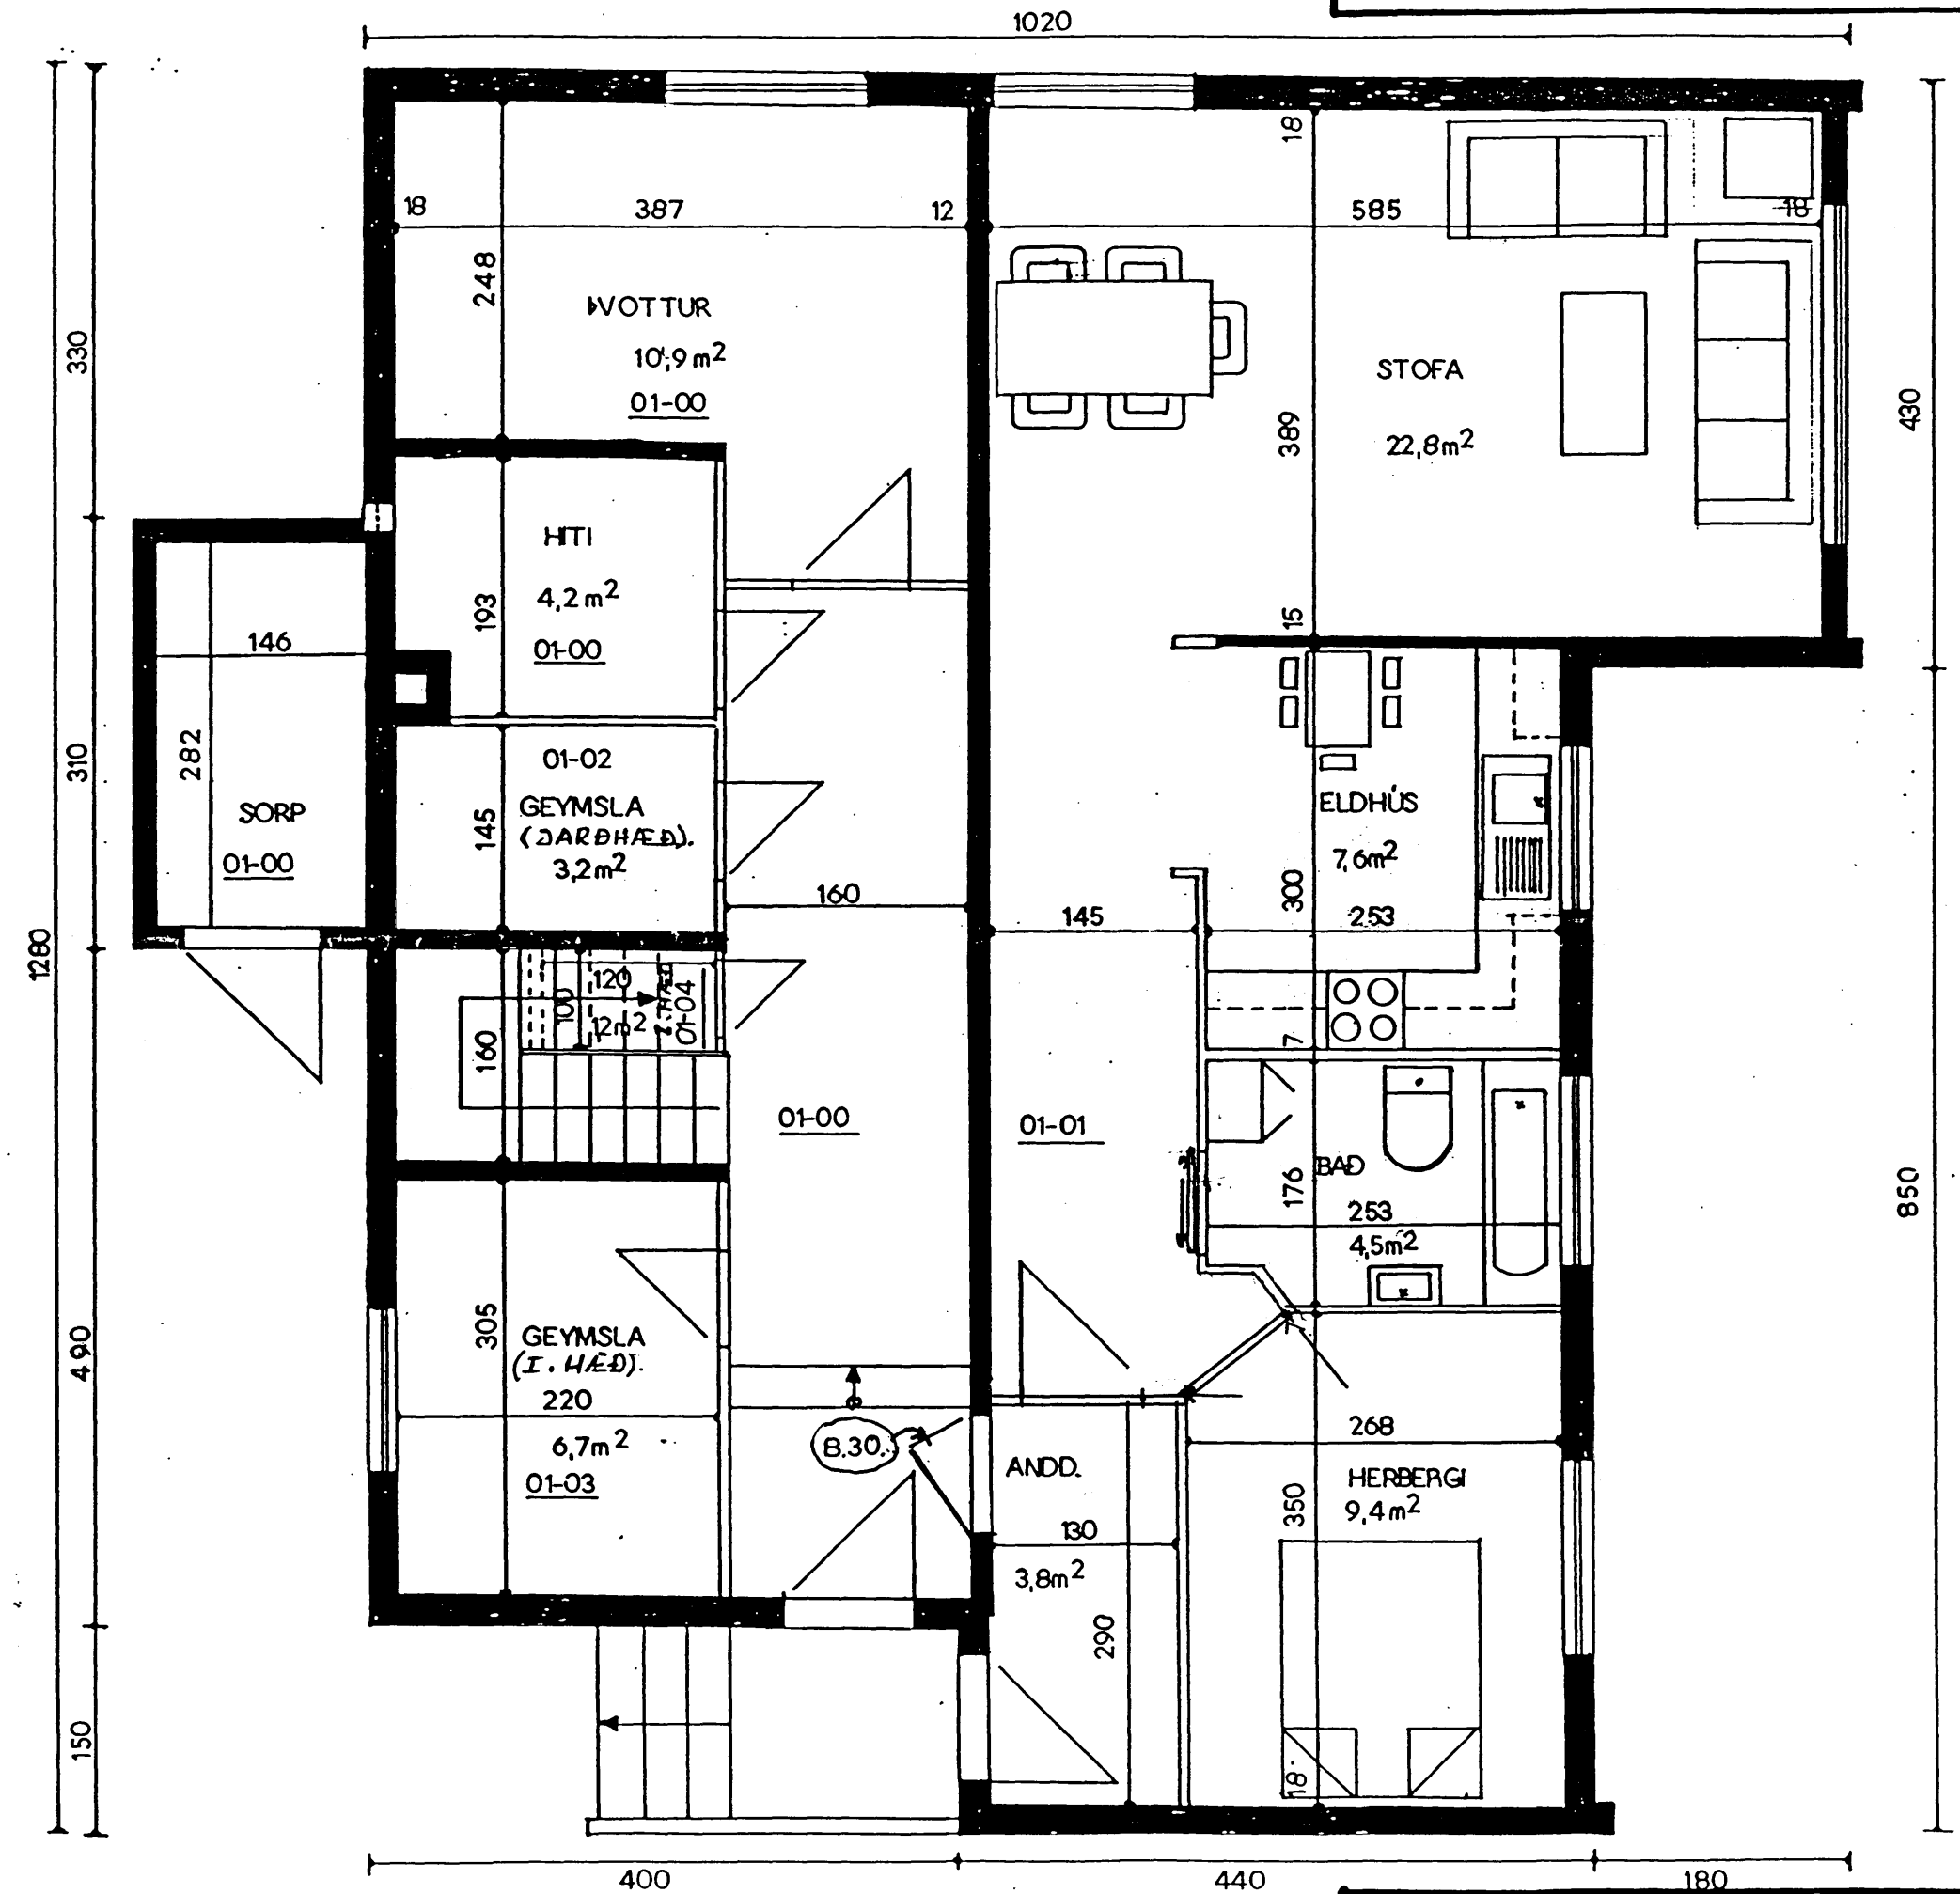

JARÐHÆÐ GRUNNMYND
EFTIR BREYTINGU

ÁLFASKED 56.

GRUNNMYND 1:50

HAFNARFIRDI Í OKT. 1995.

Rafn Jensson *Andri Friðbjörn*