


AFSTÖÐUMYND

1:2000

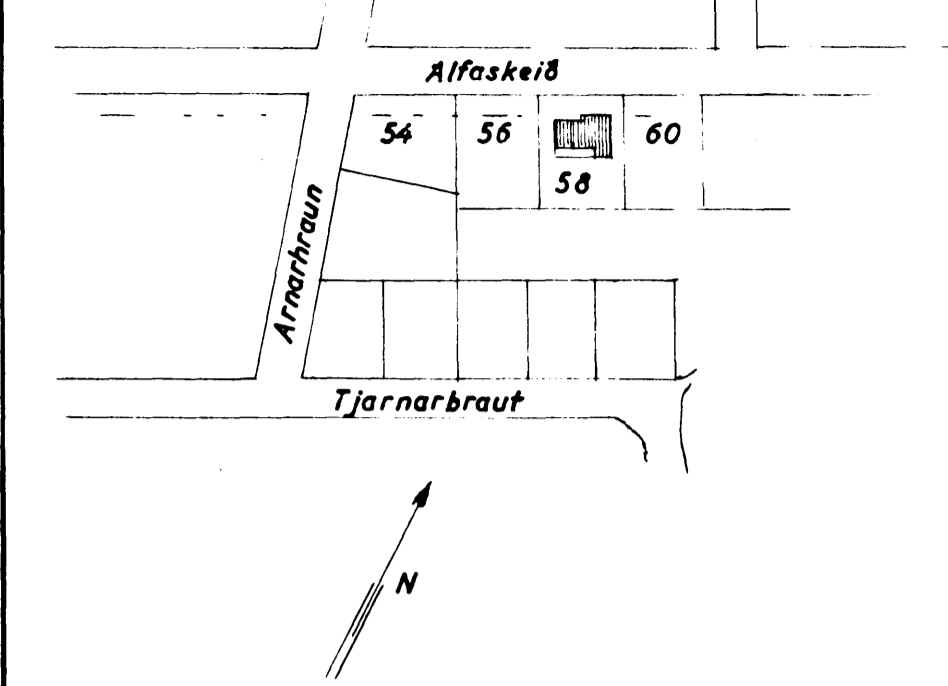




Samþykkt á fundi bygginga-
nefndar þ. 22/8 1962

BYGGINGAFULLTRÚINN
Í HAFNARFIRÐI

Jón Bergsson



HÚSAMÍÐAMEISTARI:

MÜRARAMEISTARI:

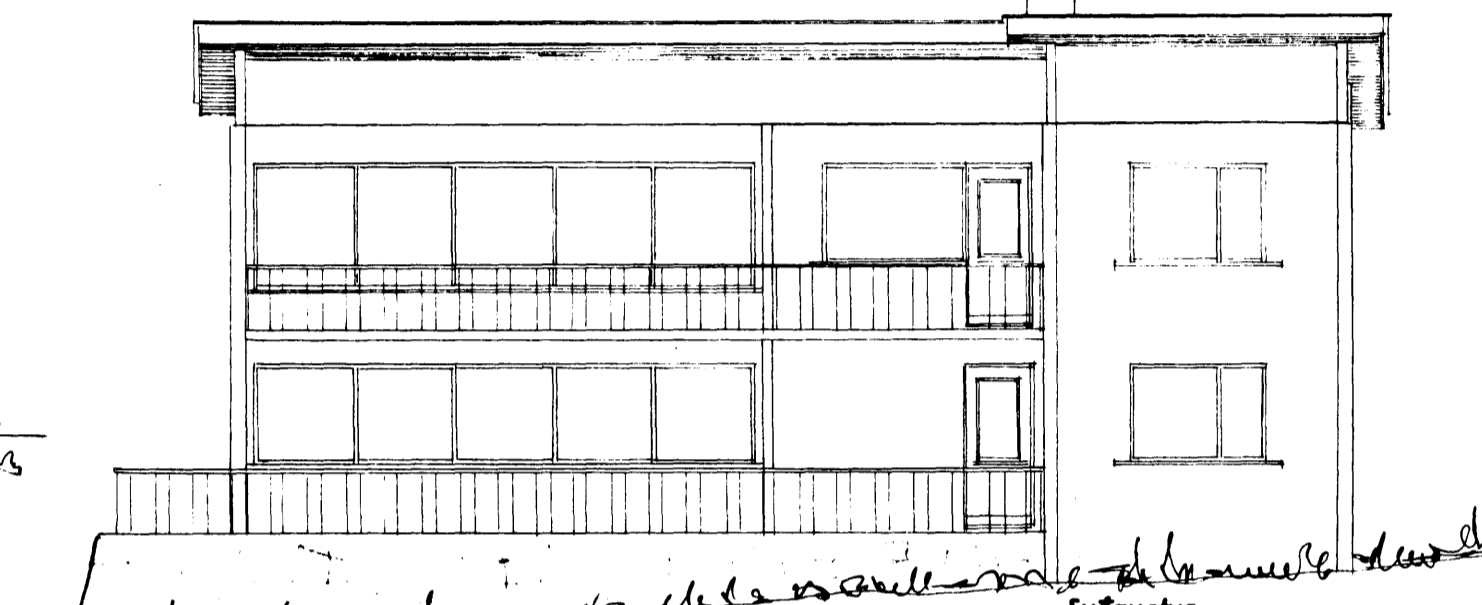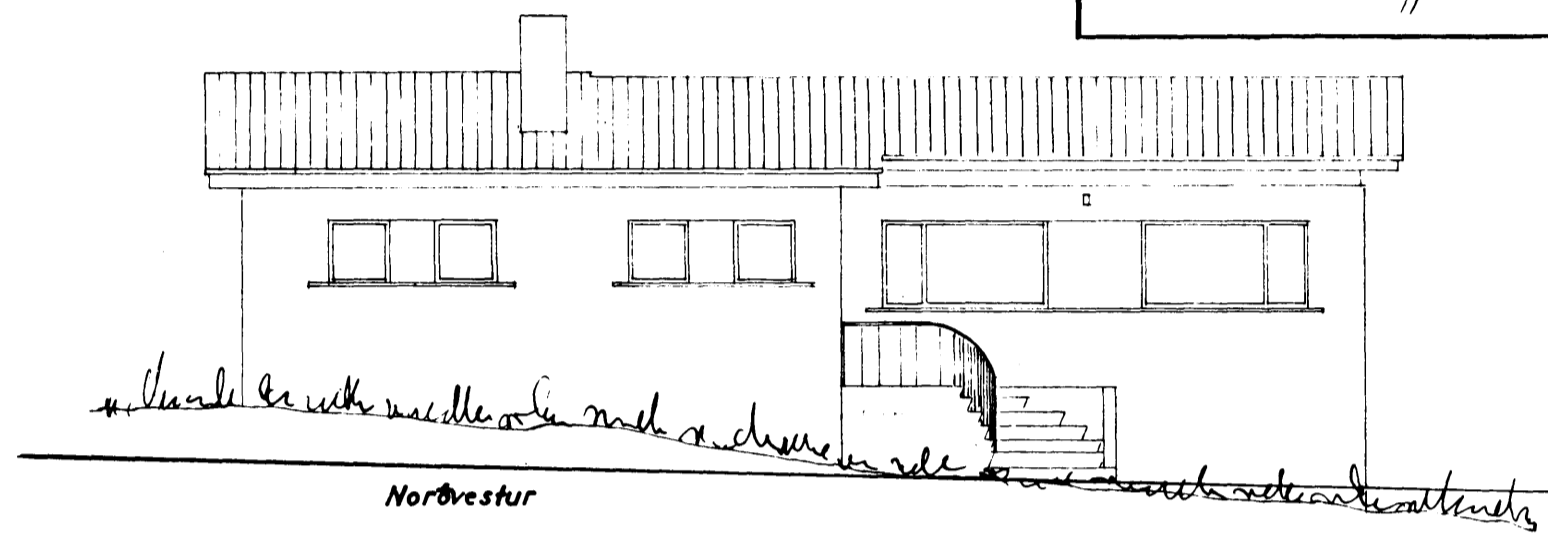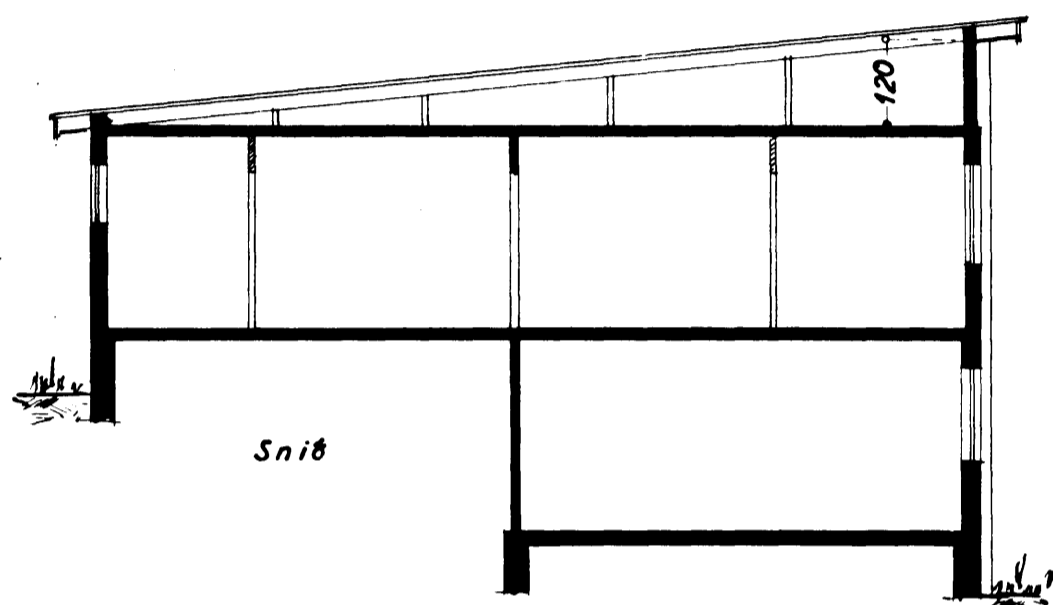

FYRIR BREYTINGU

EFTIR BREYTINGU

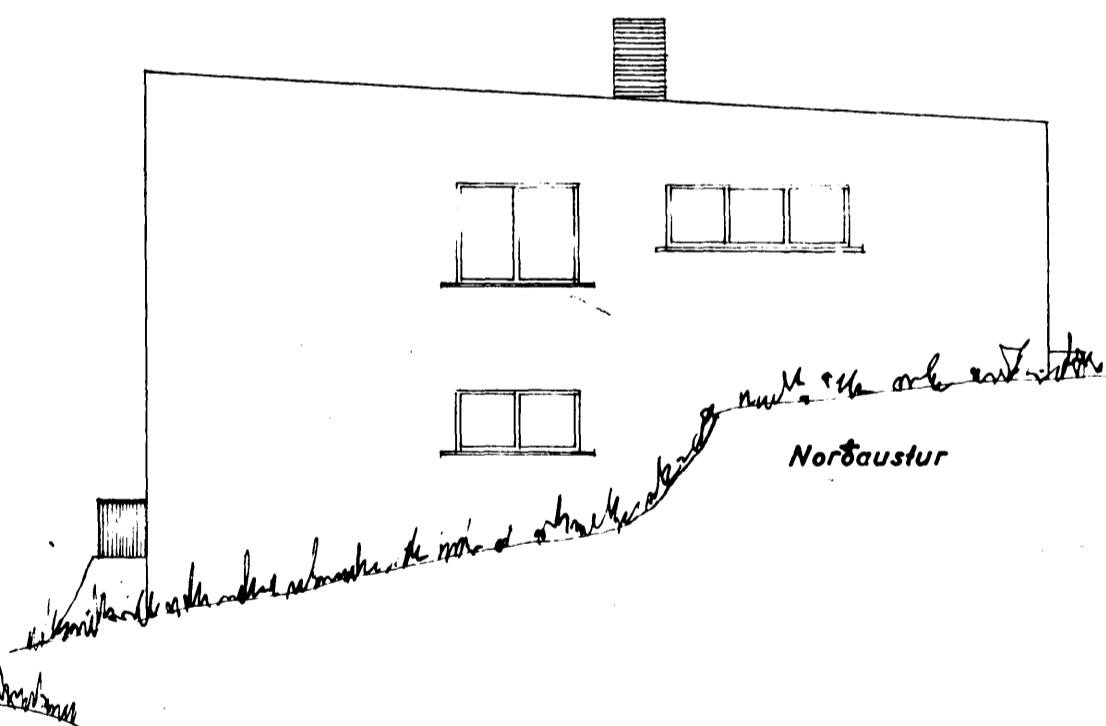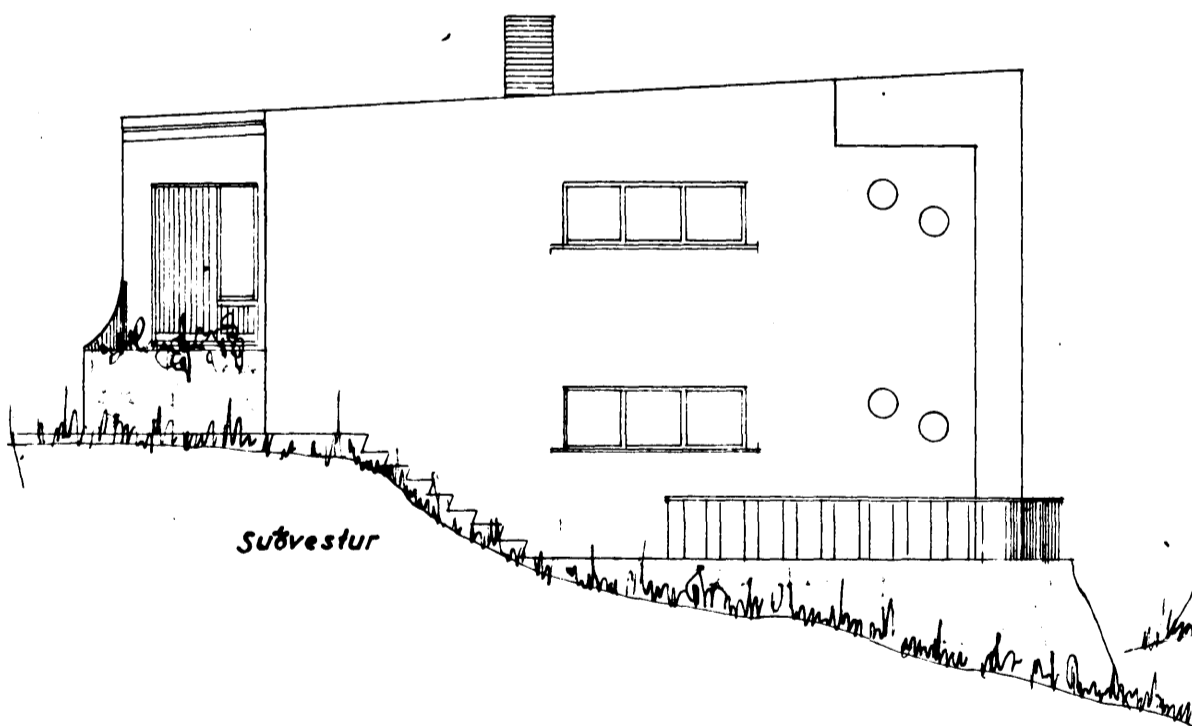




Alfáskeið nr 58

Eig:

Þorkell Jóhannesson.

Breyting á þaki

1:100

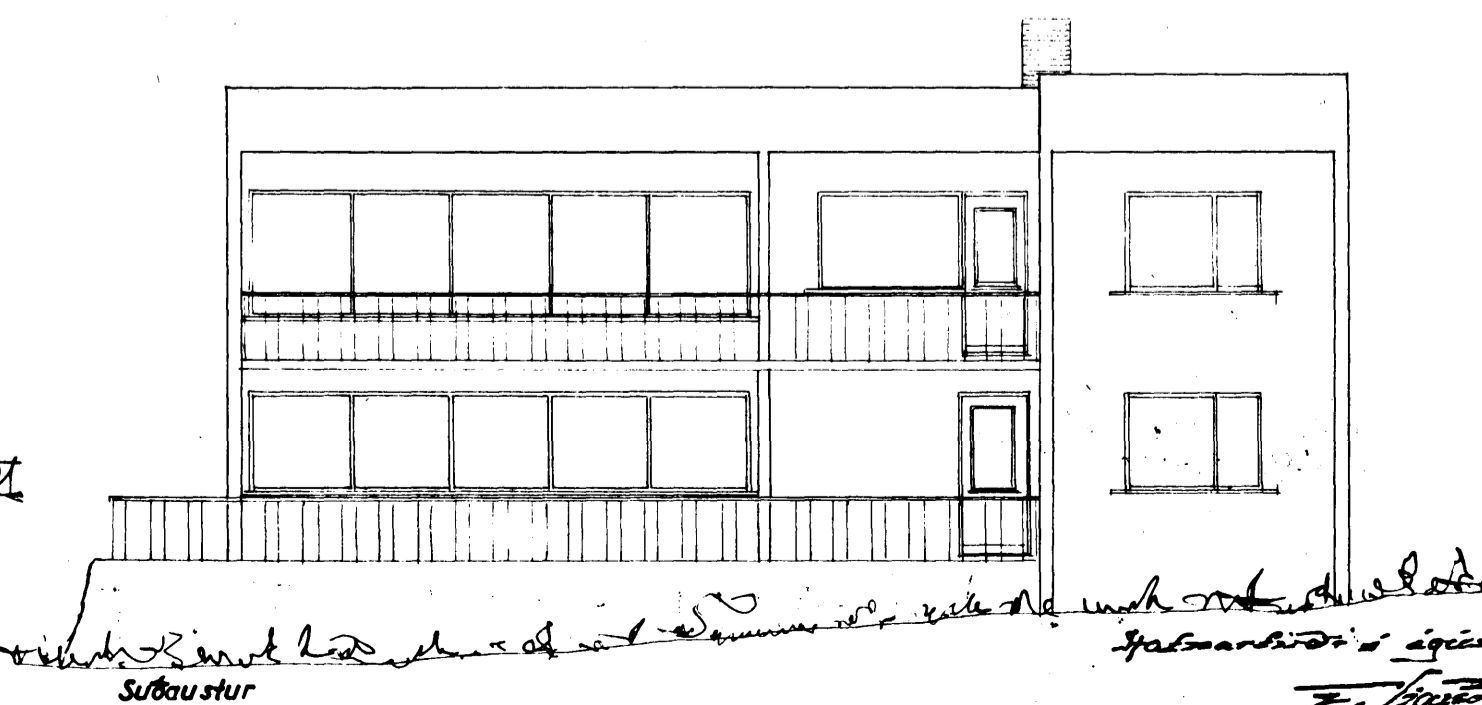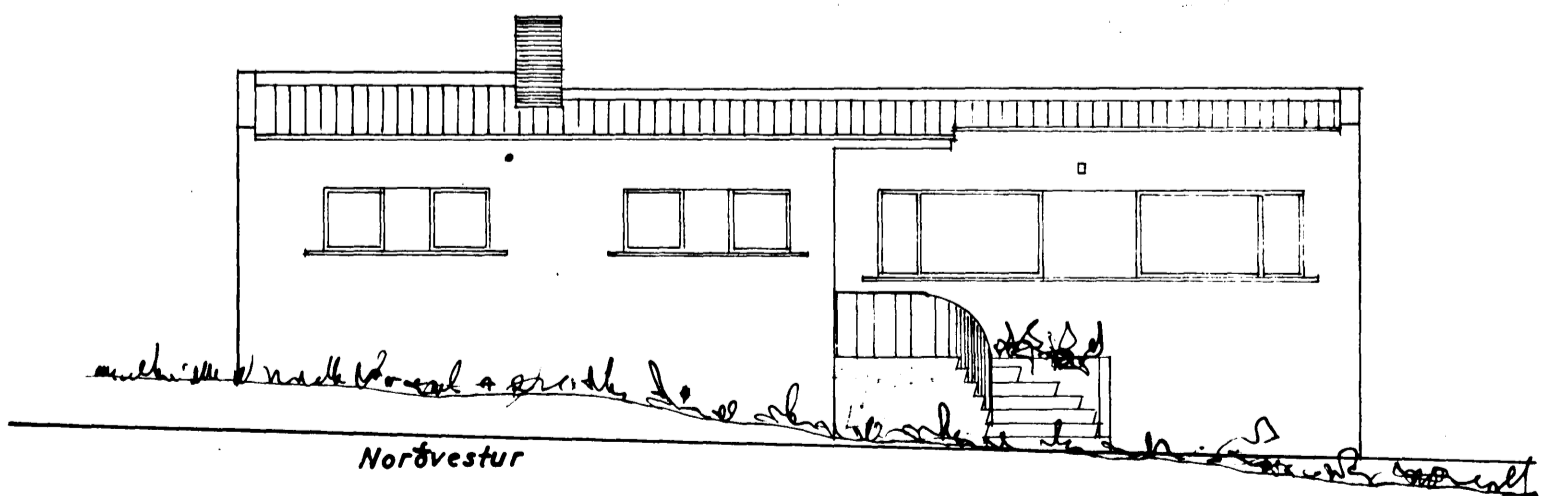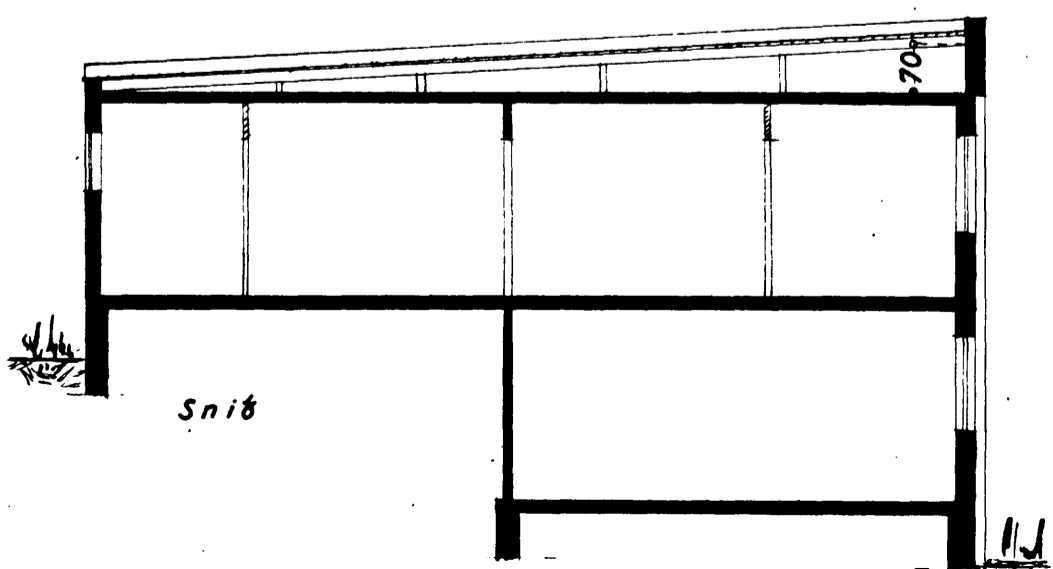

Jón Bergsson

22/8 1962