


I. II. og III. hæð

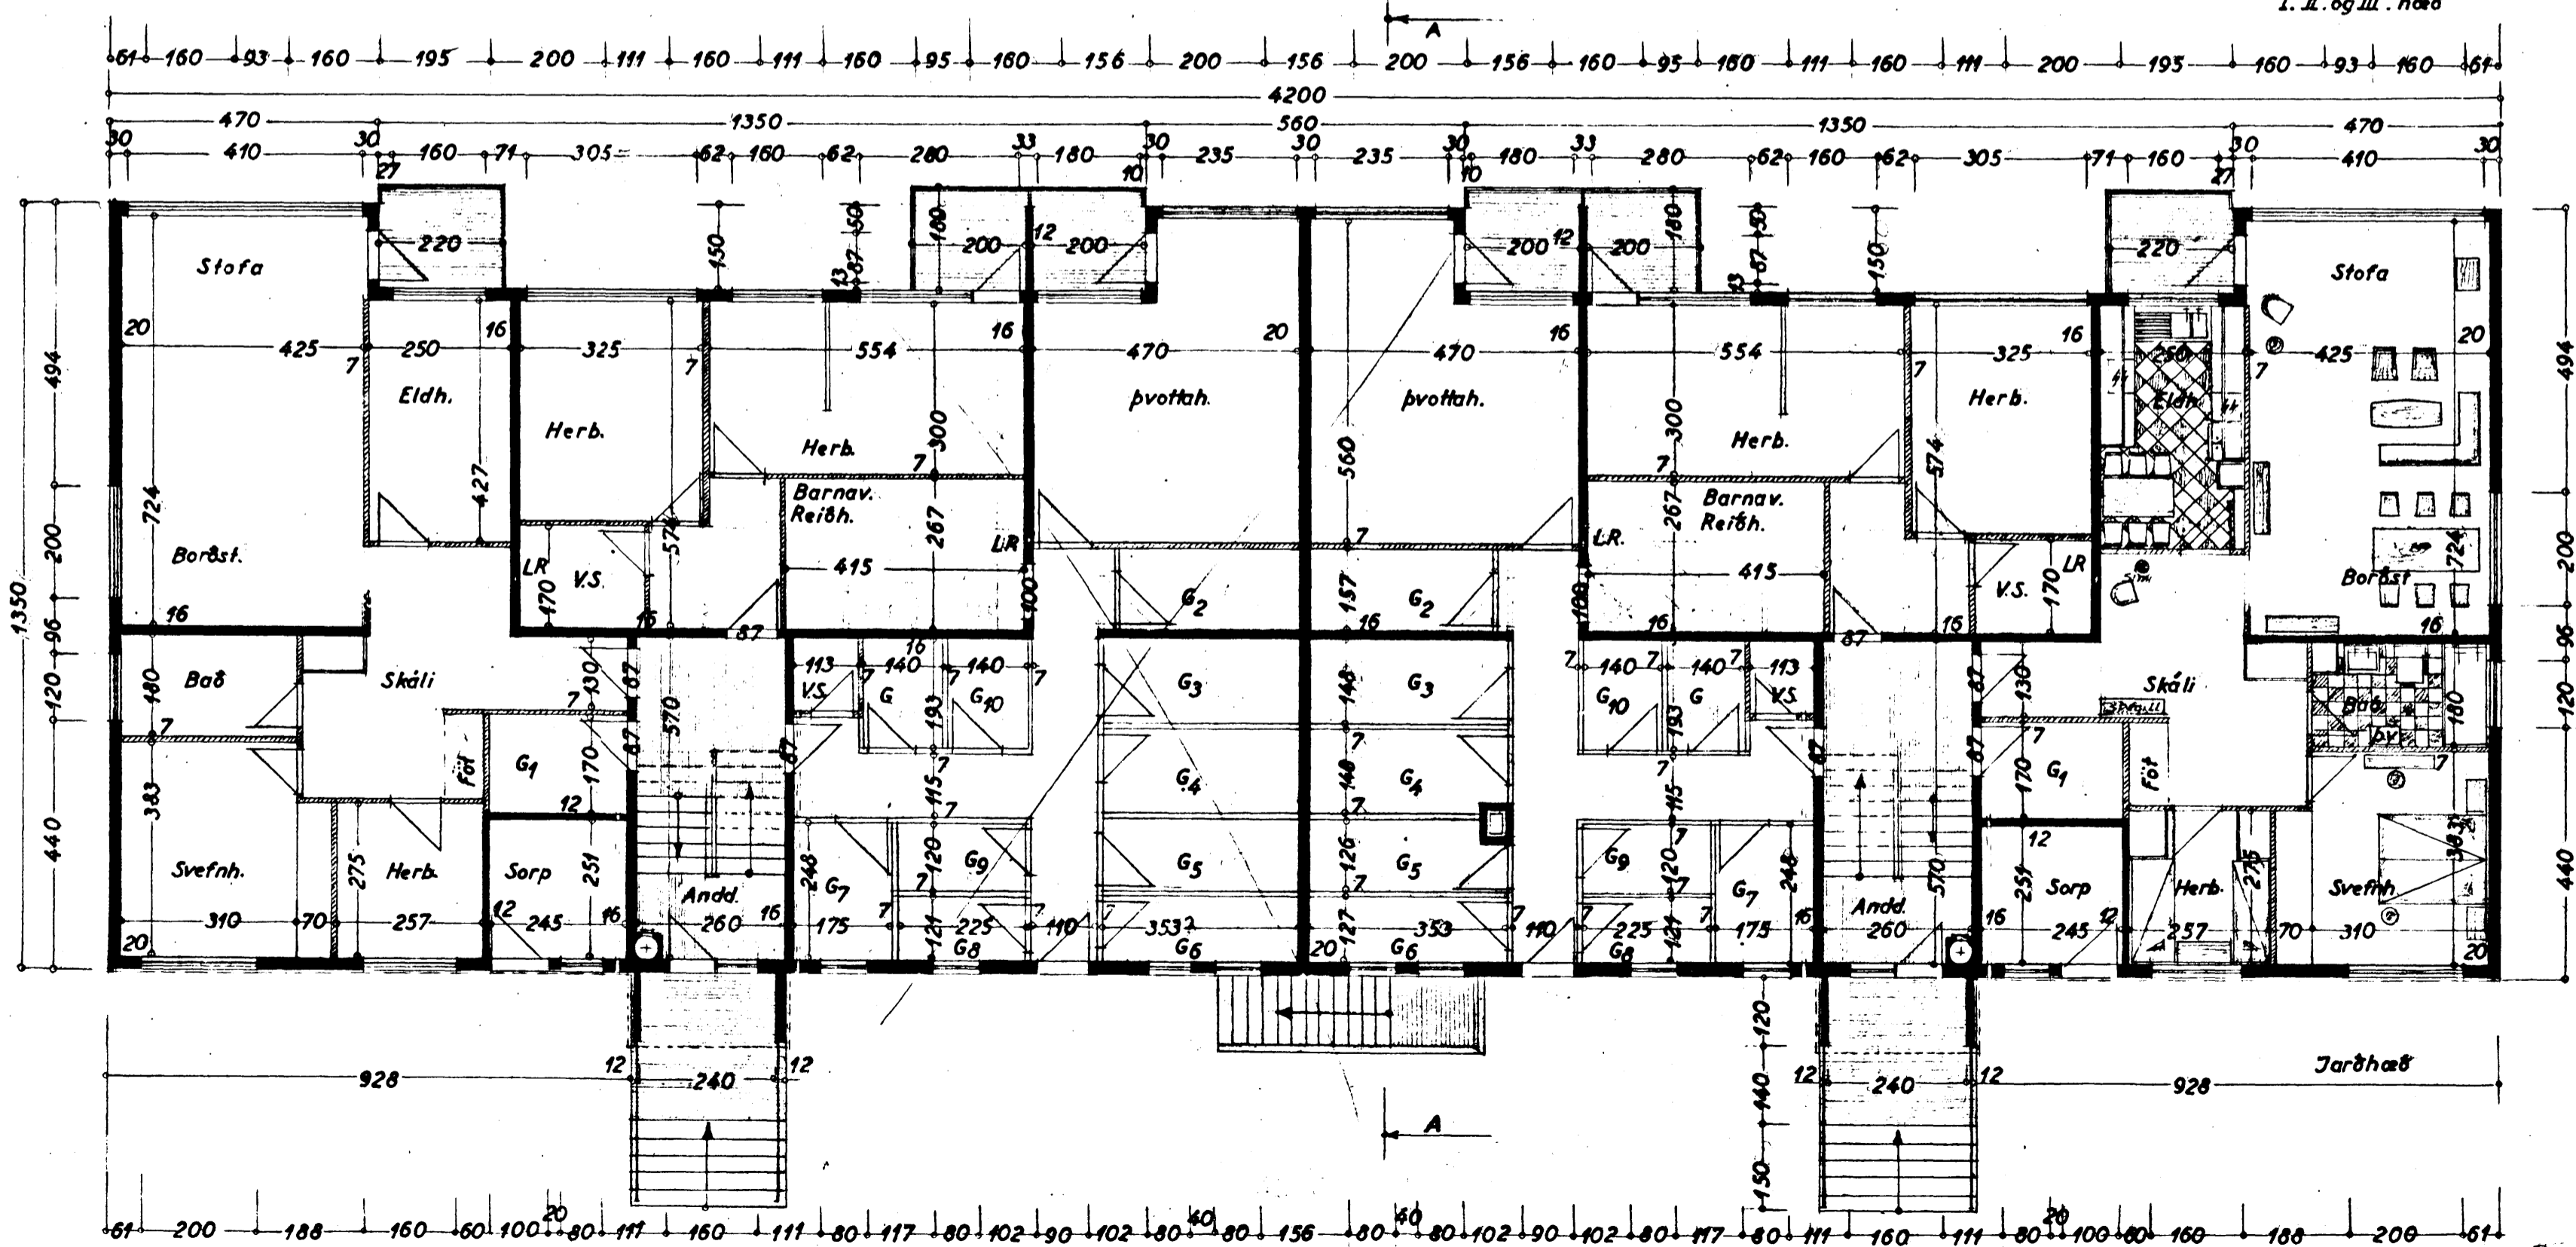

BREYTING
gerð á Jarðhæð
(sjá BLAD 6)
upplausnir á dg. 64
F. Sigurðsson

ALFASKEID NR.
Verktækni h.f.
BLAD 3

Grunnmyndir:
I. II. og III. hæð } 1:100
Jarðhæð

Stofnunarfréttir 1. júní 1964
F. Sigurðsson