




Snið: A-A

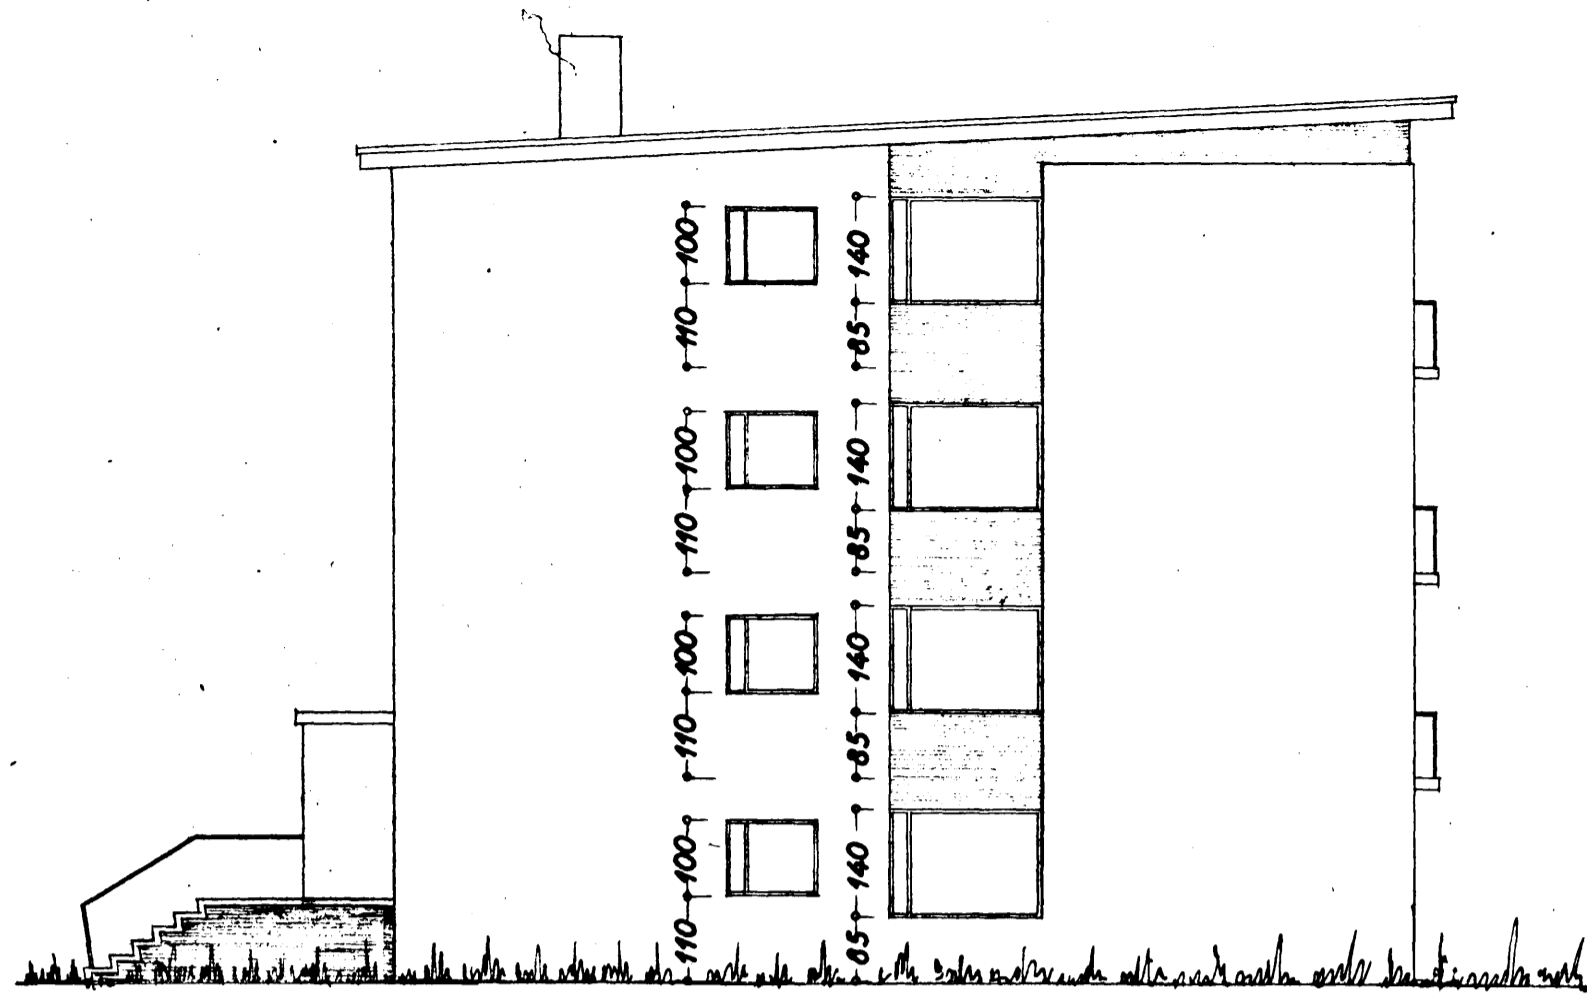

Norðvestur

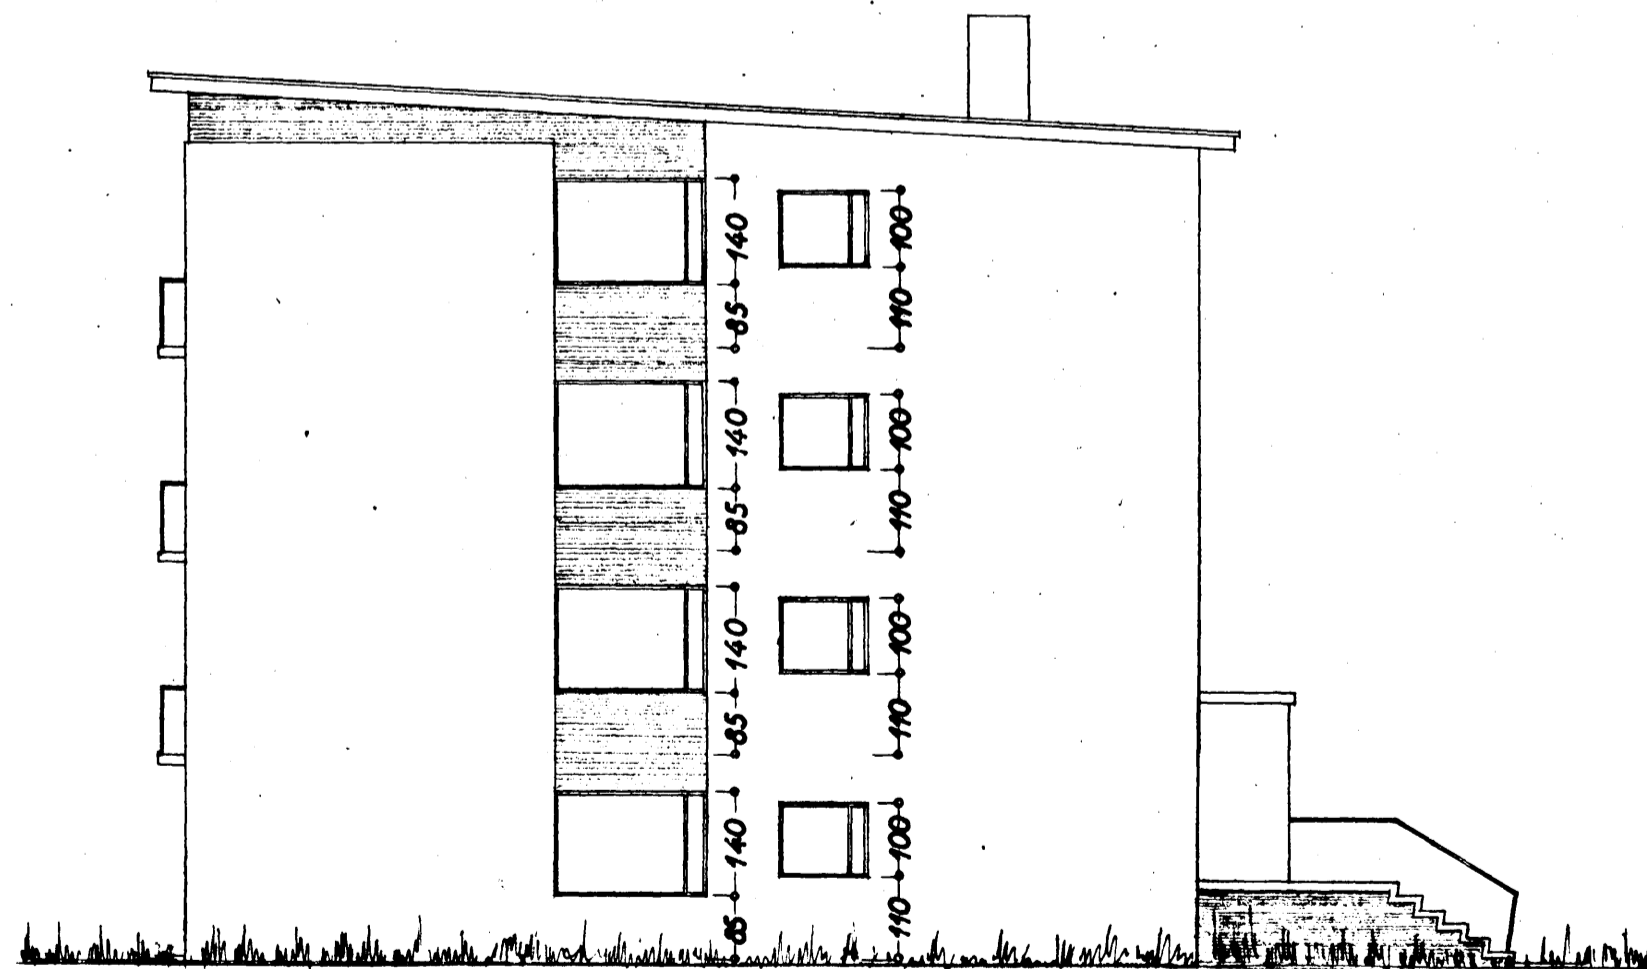

Suðaustur

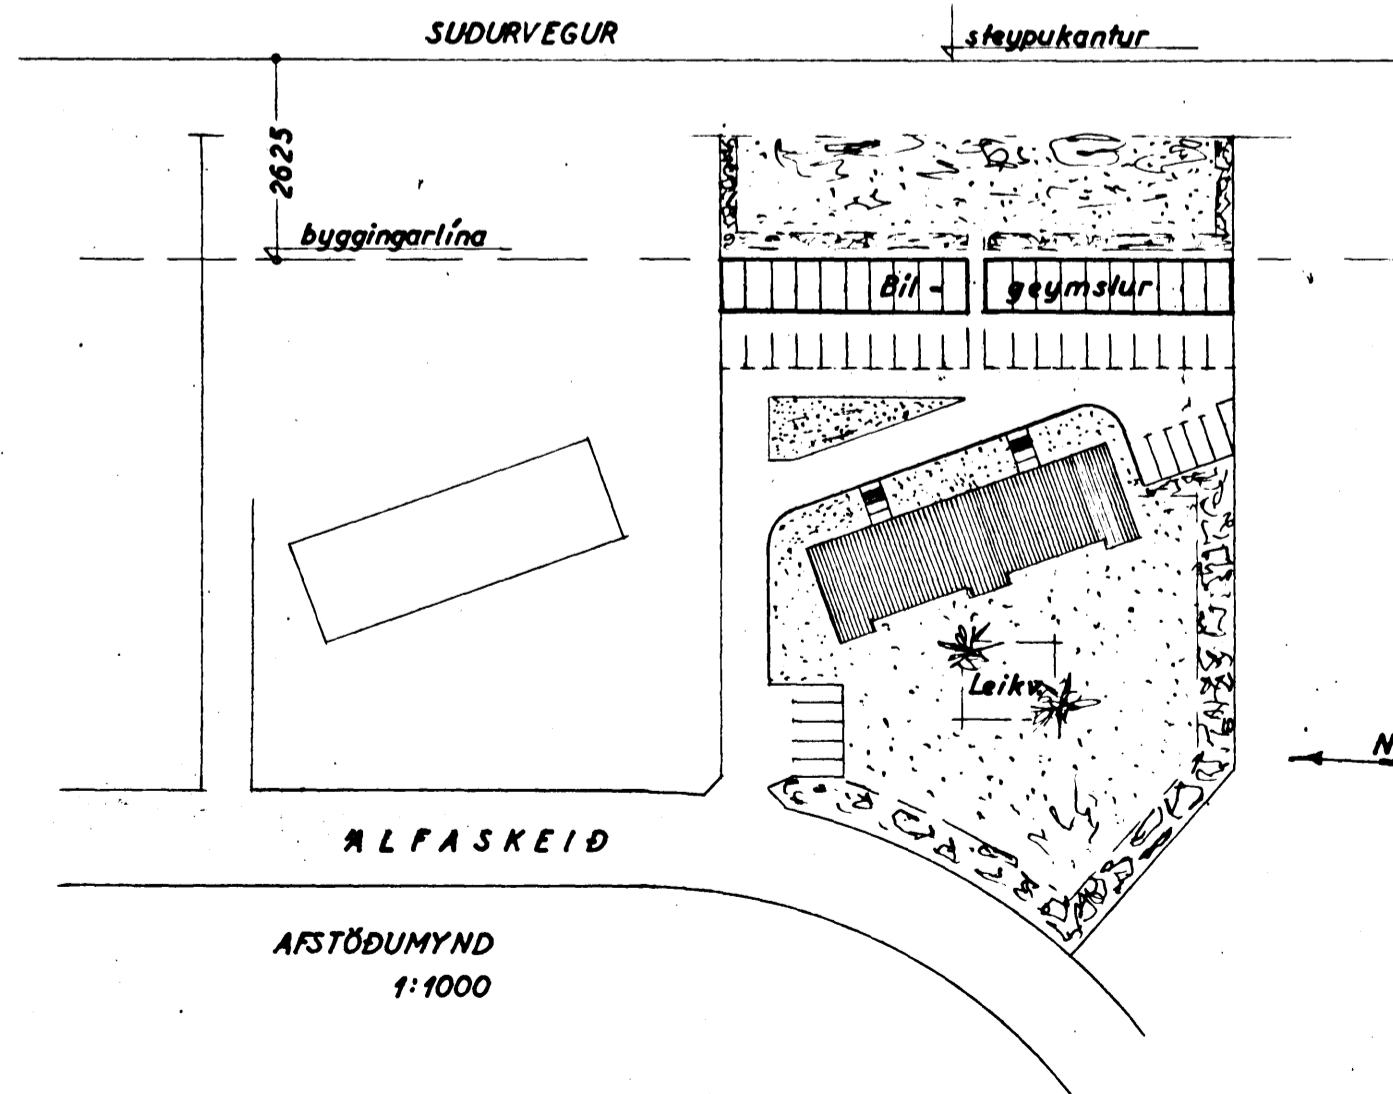

ALFASKEIÐ

AFSTÖÐUMYND
1:1000

BREYTING

gerð á jarðhæð
(Sjá blöð 6)

Matvæð. á ág. 64
F. 1/19

ALFASKEIÐ NR
Verktækni h.f.

BLAD 2

Snið } 1:100
Útíl }

Afstöðumynd 1:1000

Matvæð. á ág. 1964
F. 1/19