

Samþykkt á fundi bygginga-
nefndar þ. 15. 7. 1964

BYGGINGAFULLTRÚINN
Í HAFNARFIRDI

Smíðun *Guðjónsson* 20/2 1964
HÚSASMÍÐAMEISTARI:

MURARAMEISTARI:

ÞÍPULAGNINGAMEISTARI:

STERD HÚSS:
526,5 m² 4.003,0 m²
5.964,0 m²

BREYTING

gerð á jarðhæð

(sjá blað 6)


Hafnarb. í ág. 64
F. S.

ALFASKEID NR 70-72
Verktækni h.f.


BLAD 1

ÓHIT 1:100


Hafnarb. í júní 1964
F. S.

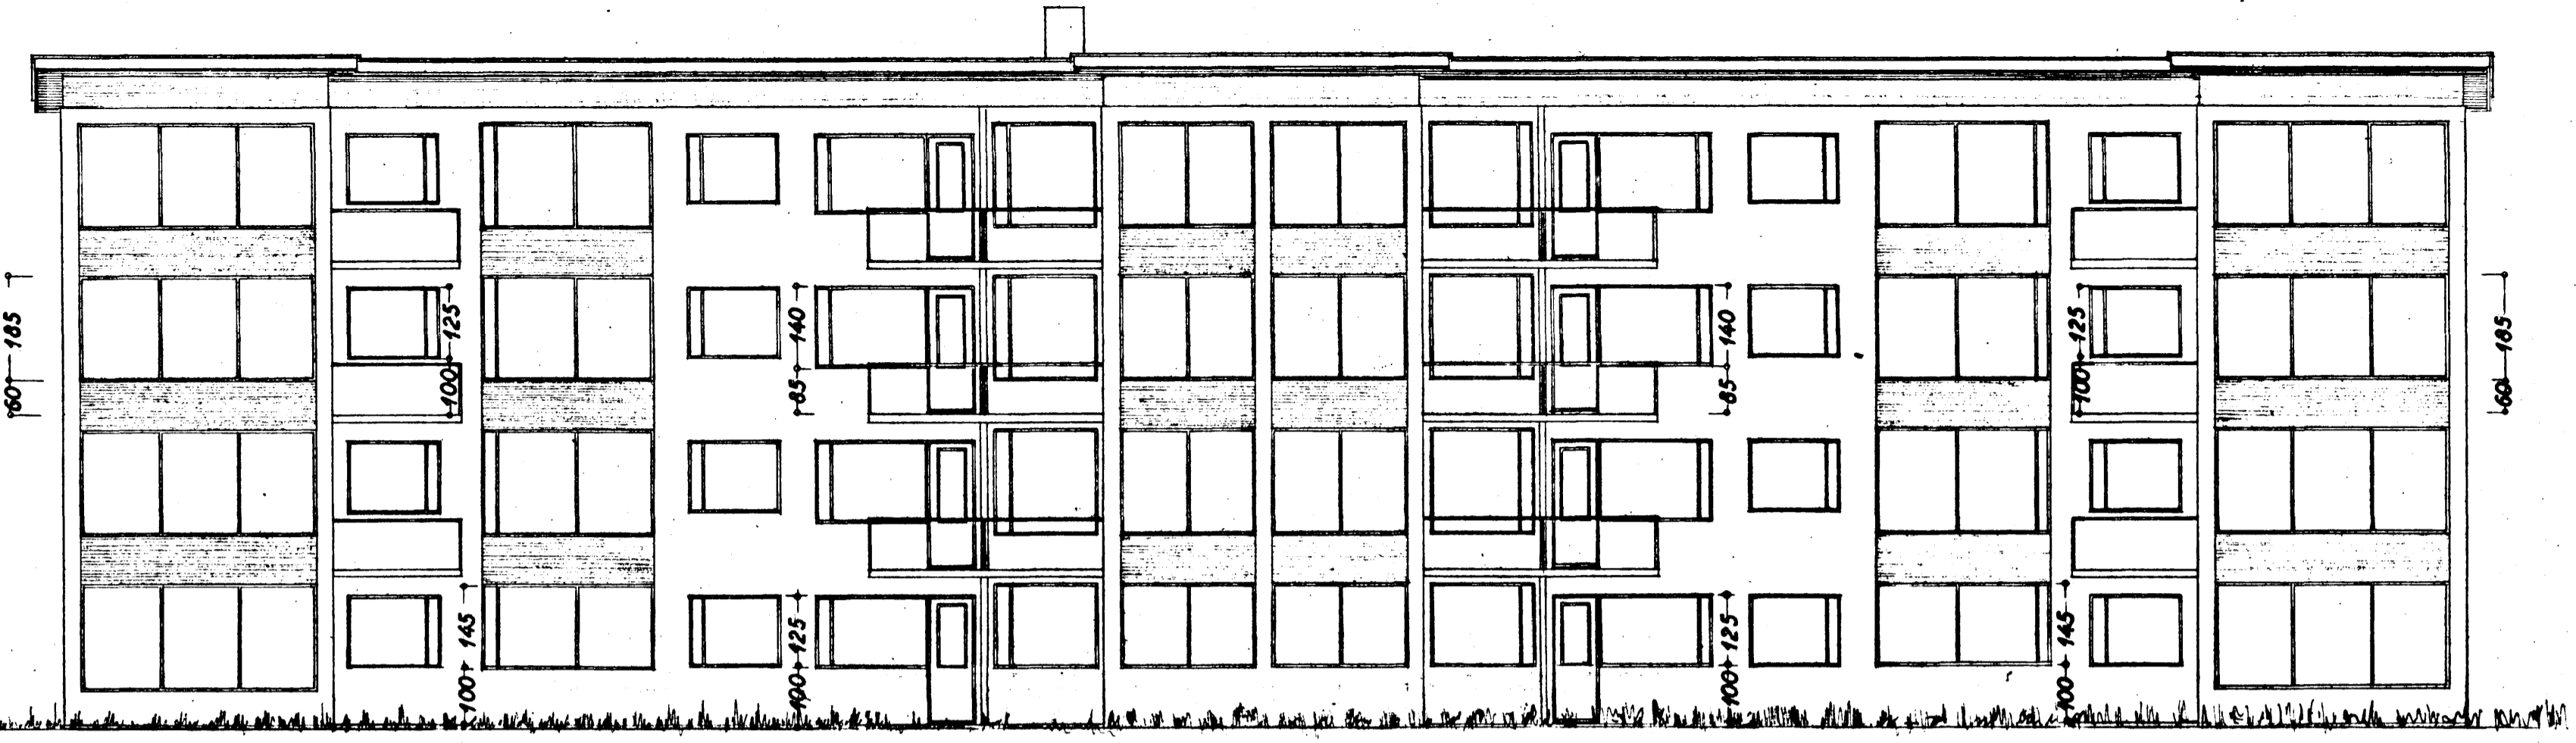

Suðvestur

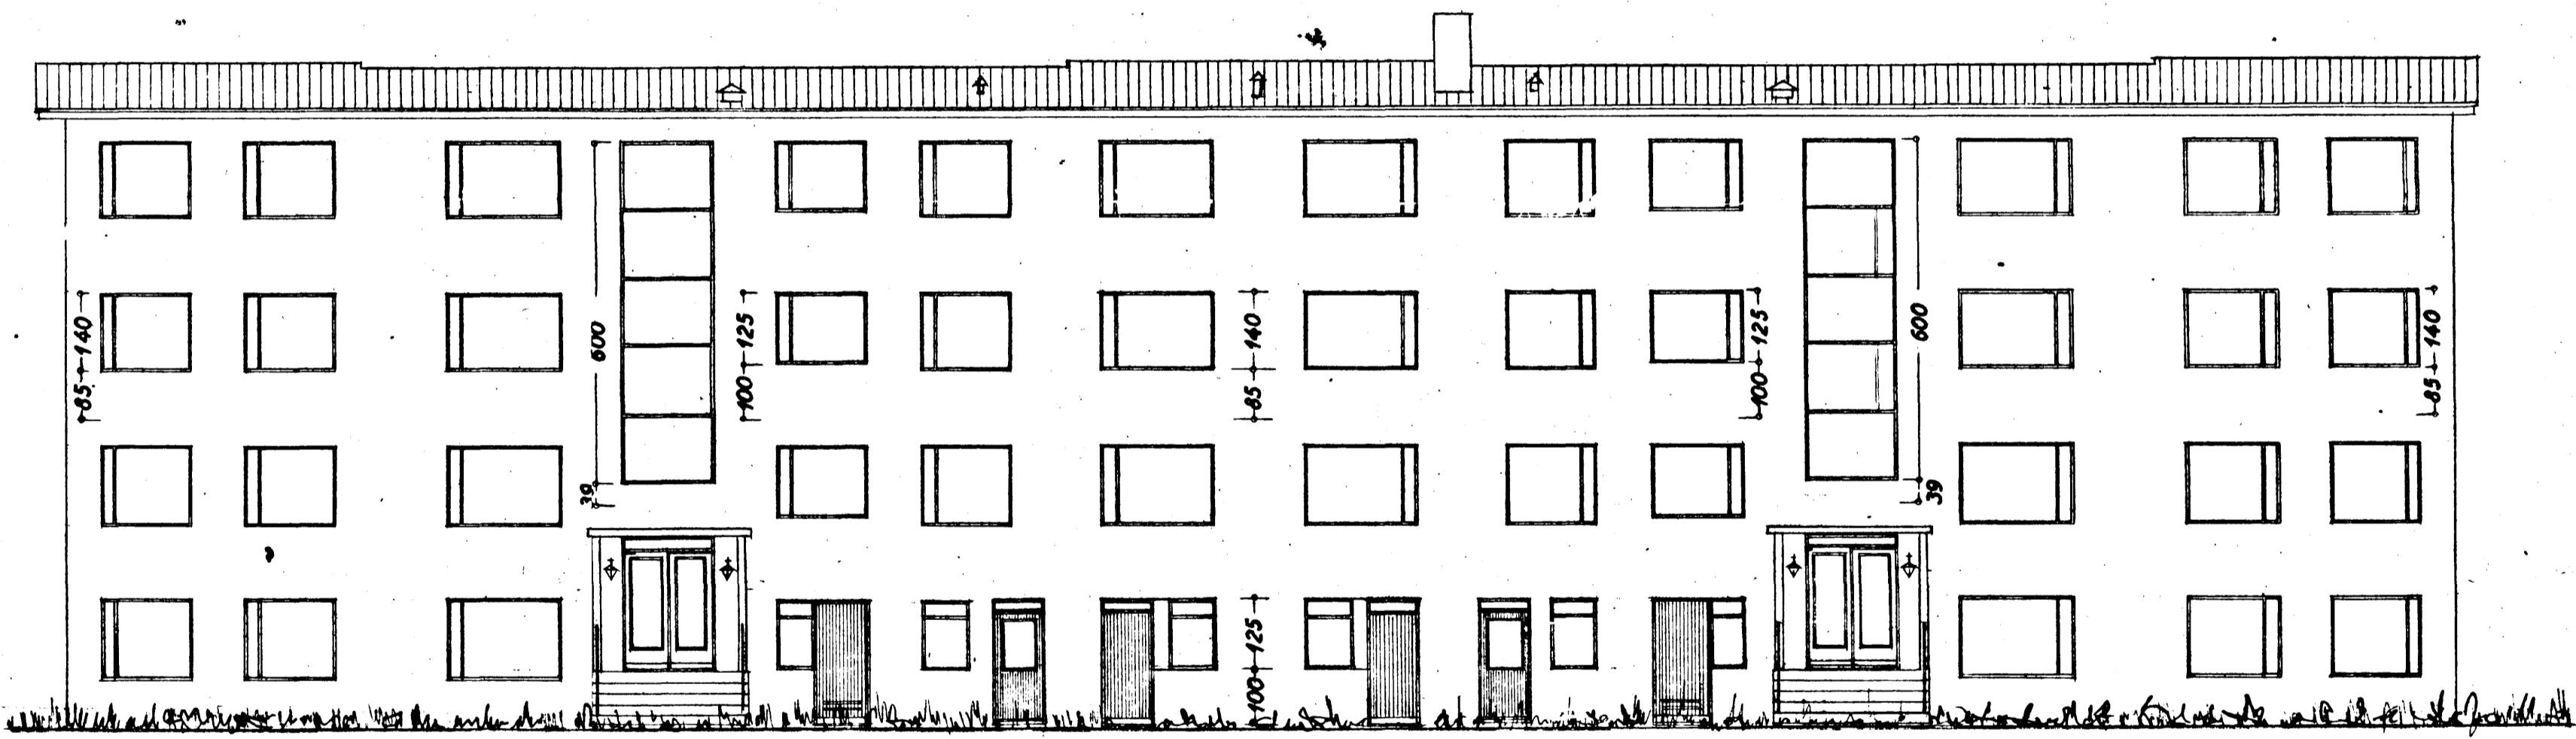

Norðaustur

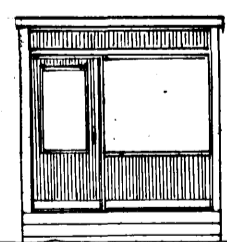

*Útdyrakurð í
færniþrúss
skyggis.*

spjgibrynd

1/356 *GRUNDRIÐIÐ F.INDAST*
ERKI STAPL 64