


ÁLFASKEIÐ 71. HAFNARFIRÐI.


GLUGGABREYTING

Samþykkt á fundi bygginga-
nefndar þ. 8/2 1984
BYGGINGAVALLITRÖÐIN
Í HAFNARFIRÐI


Sigurðsson

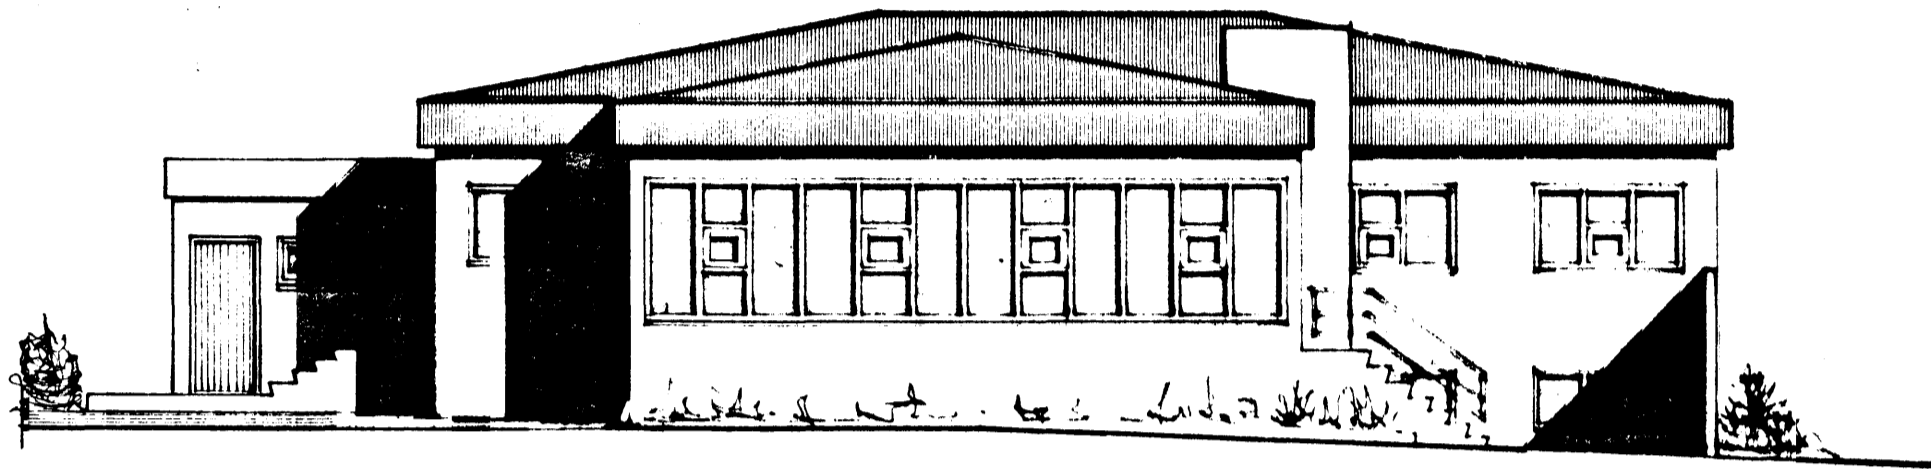


SUÐUR. M. 1:100

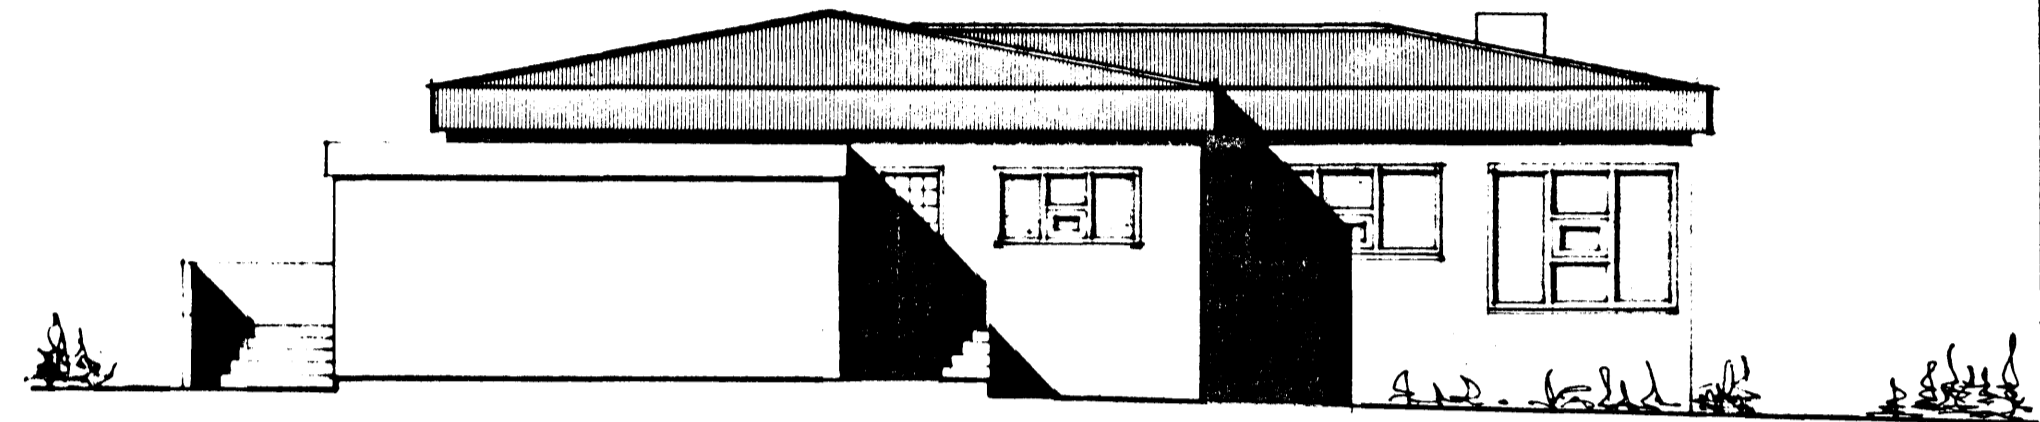

VESTUR. M. 1:100.

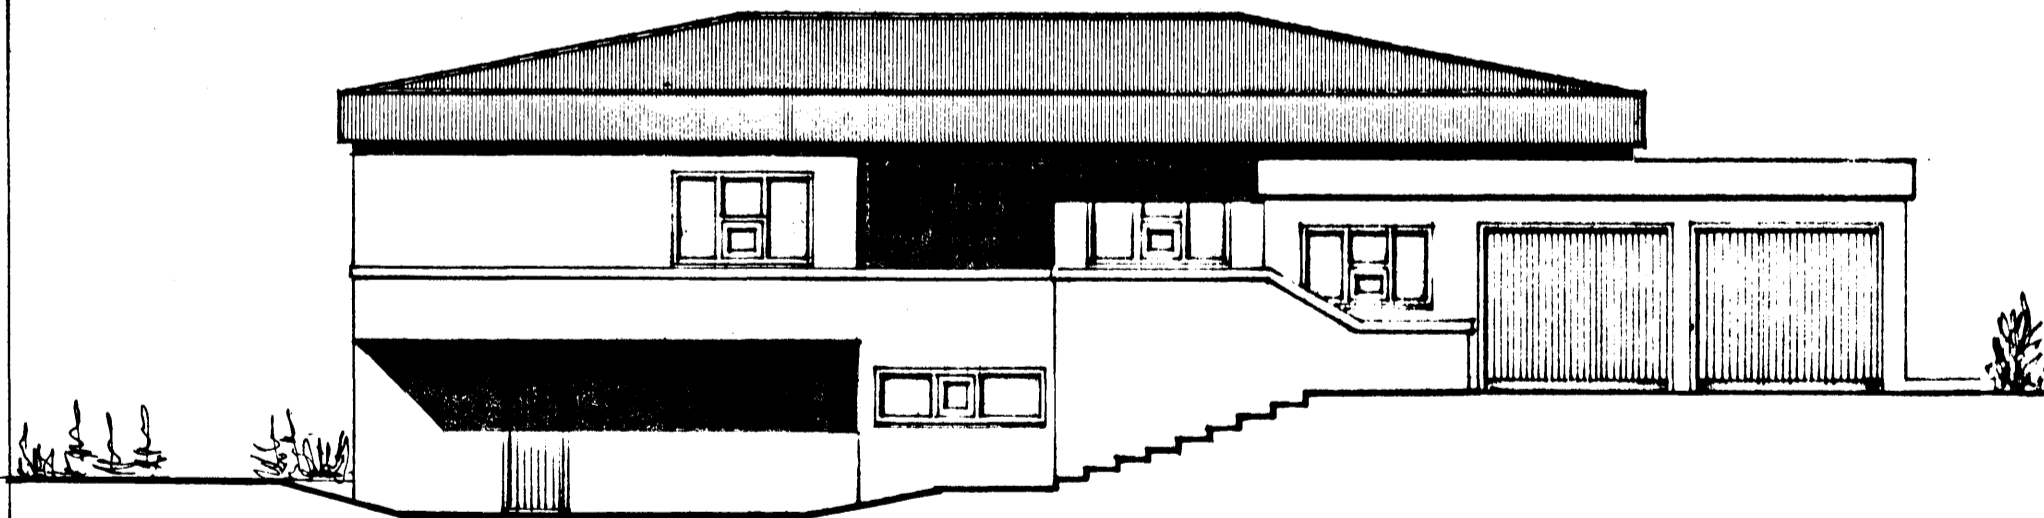

NORÐUR. M. 1:100.

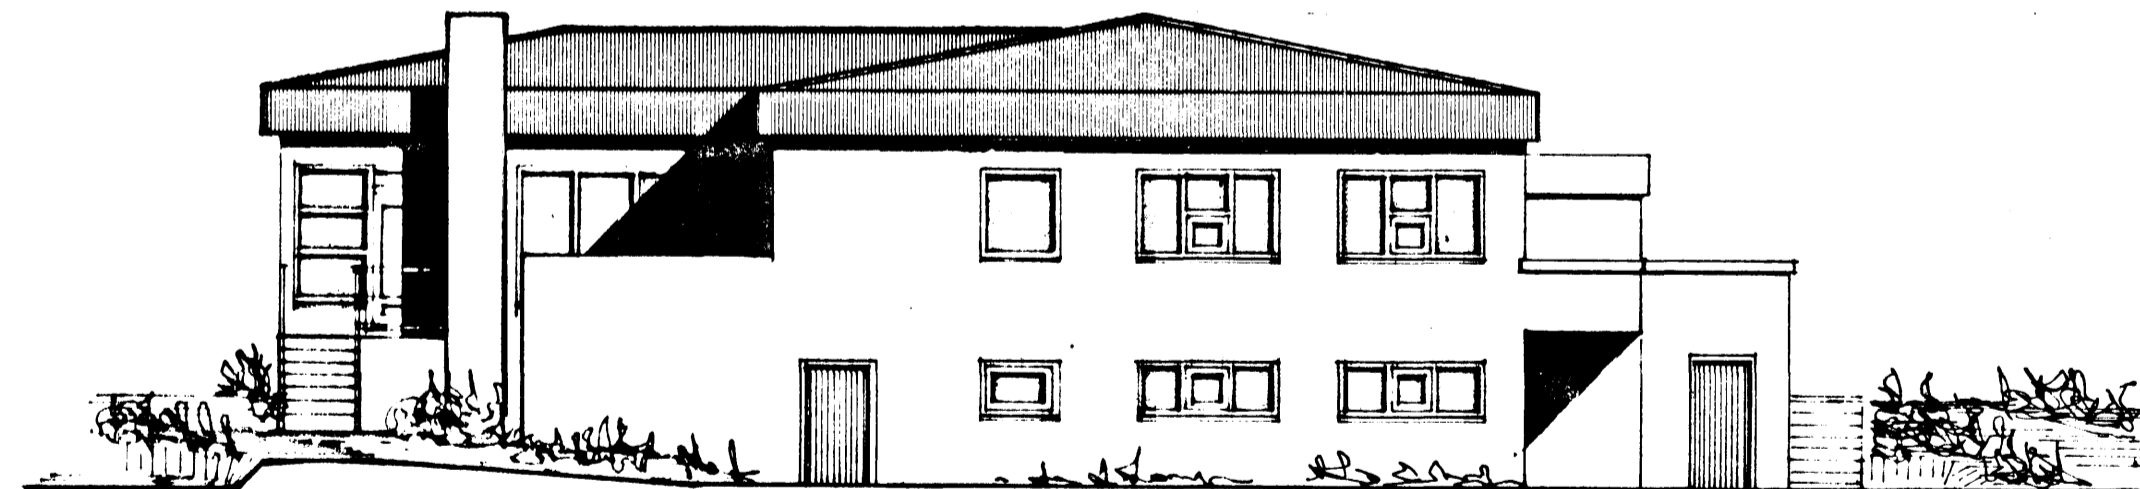

AUSTUR. M. 1:100.

HÚS TEIKNAD AF ÞORVARDI MAGNUSSYNI
ÞAKI BREYTT Í MAÍ 1976
GLUGGUM BREYTT Í JANÚAR 1984 AF SIGURÐI ÞORVARDARSYNI. BREIÐVANGI 28 HAFNARFIRÐI.