



5/6 '85: Samp. heir skólar úT  
 Alfáskeið 74  
 (Bergveinn Jóhannsson og  
 Arinn Tomasson)


Samþykkt á fundi bygginga-  
 nefndar þ. 18/8 1976  
 BYGGINGAFULLTRÖÐIN  
 Í HAFNARFIRÐI  
 S. Þórtsson

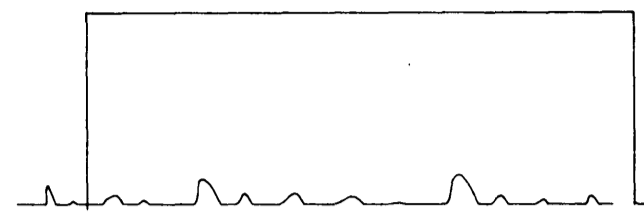


SUDUR

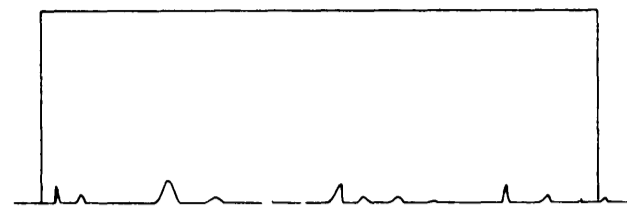


NORÐUR

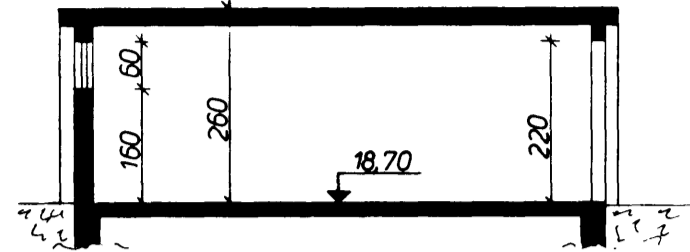


SNIÐ

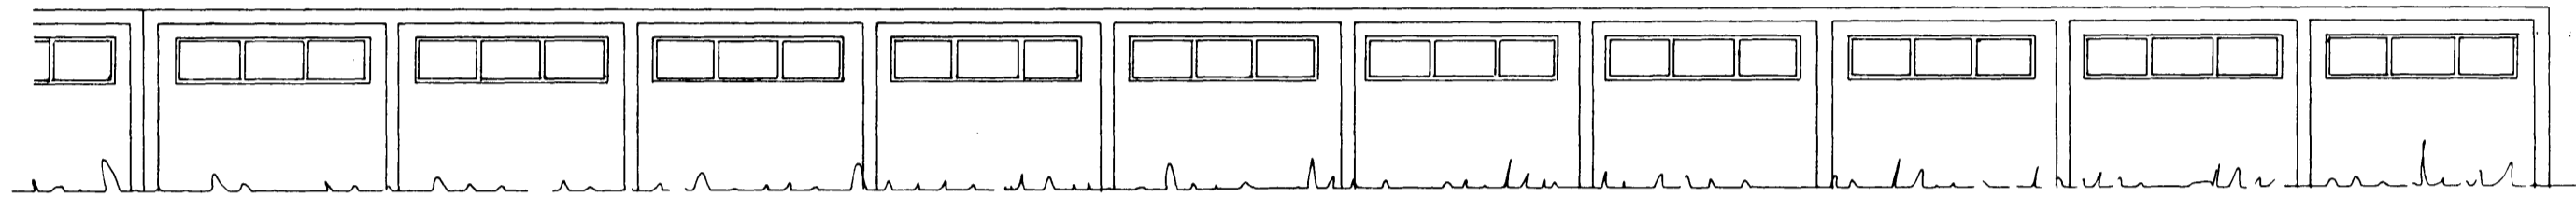

AUSTUR

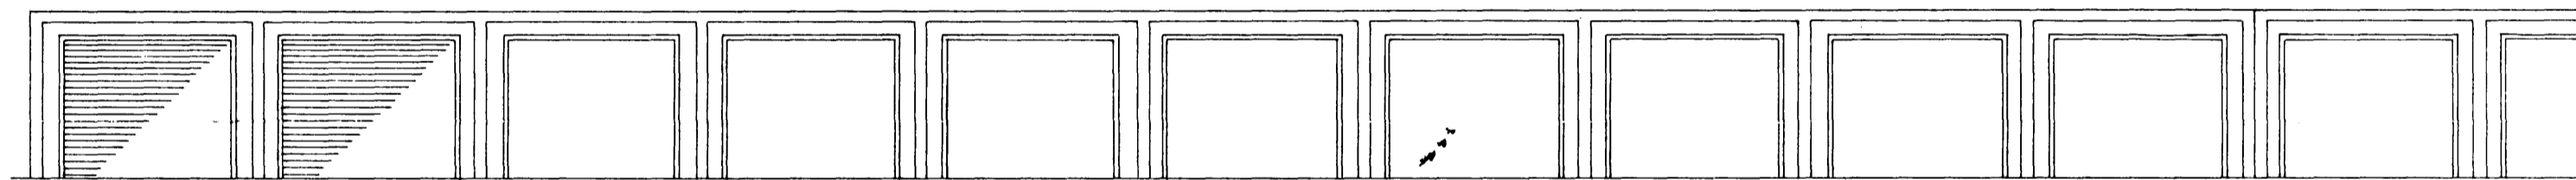


VESTUR

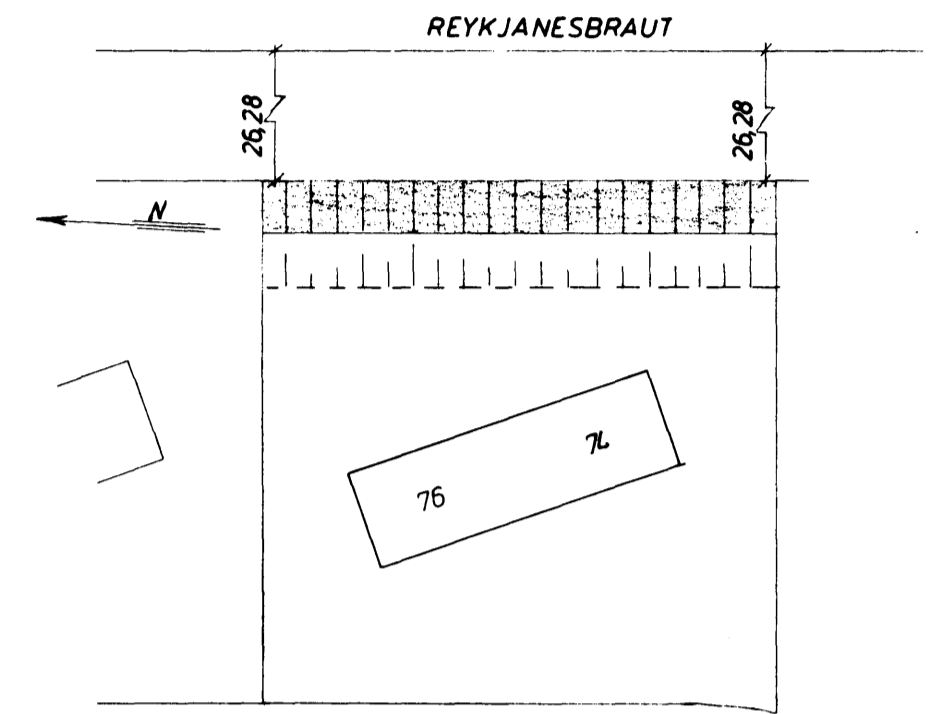

ALFASKEIÐ

AFSTAÐA 1 : 1000

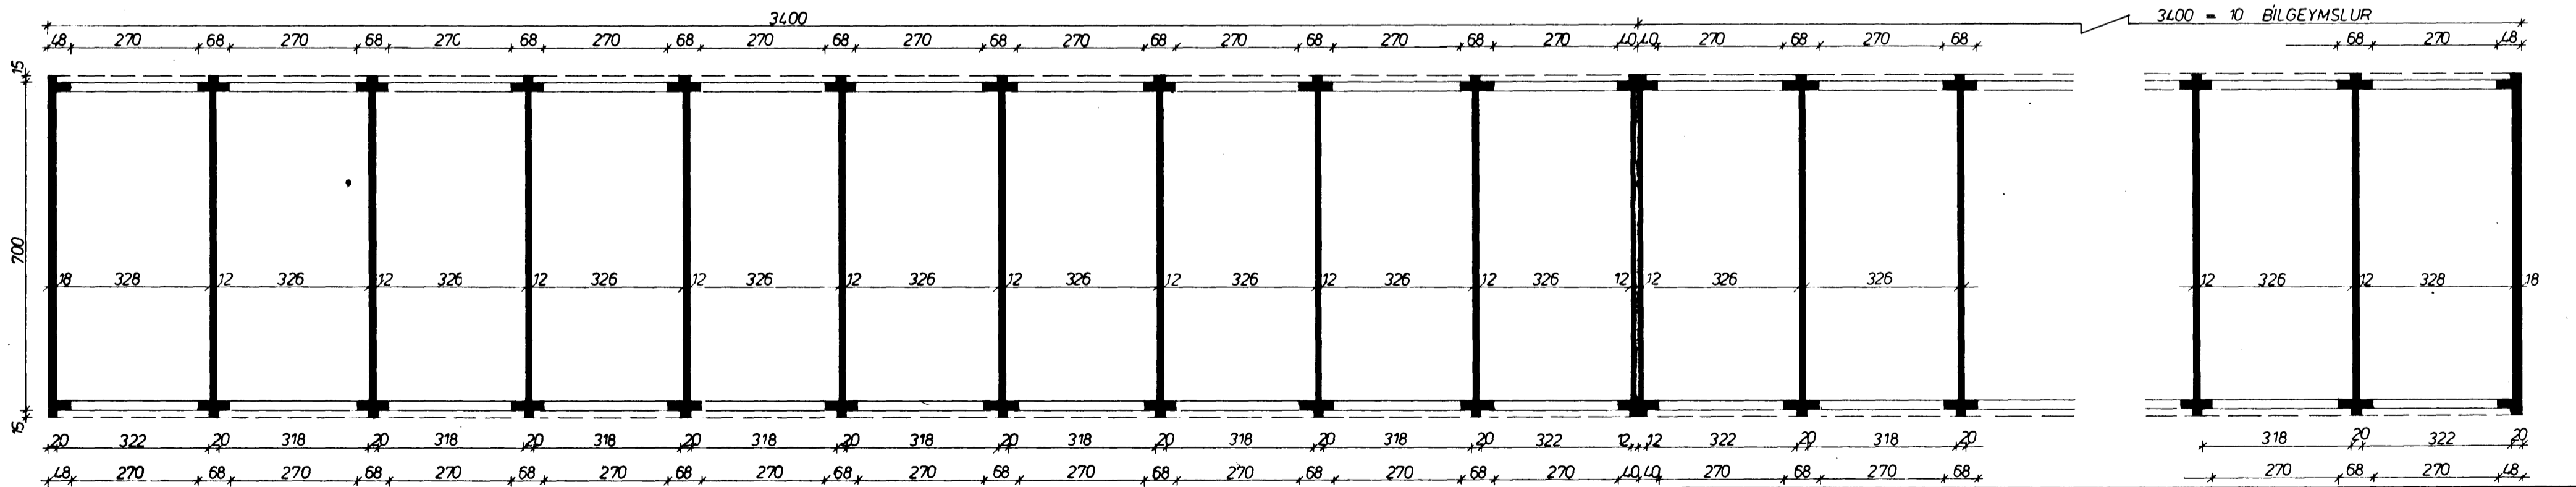

GRUNNMYND

ALFASKEIÐ 74-76

BILGEYMSLUR

JÓHANN GUNNAR BERGPÓRSSON VERKFR MVFI  
 STRANDGÖTU 11 — HAFNARFIRÐI — SÍMI 53315

MÆLIKVARDI 1 : 100 1 : 1000	VERK	TEIKN NR 1
Hannað: <i>[Signature]</i> Teiknað: <i>[Signature]</i>	Yfirfarið: <i>[Signature]</i> Samb: <i>[Signature]</i>	DAGS ÁGUST '76.
BREYTT		