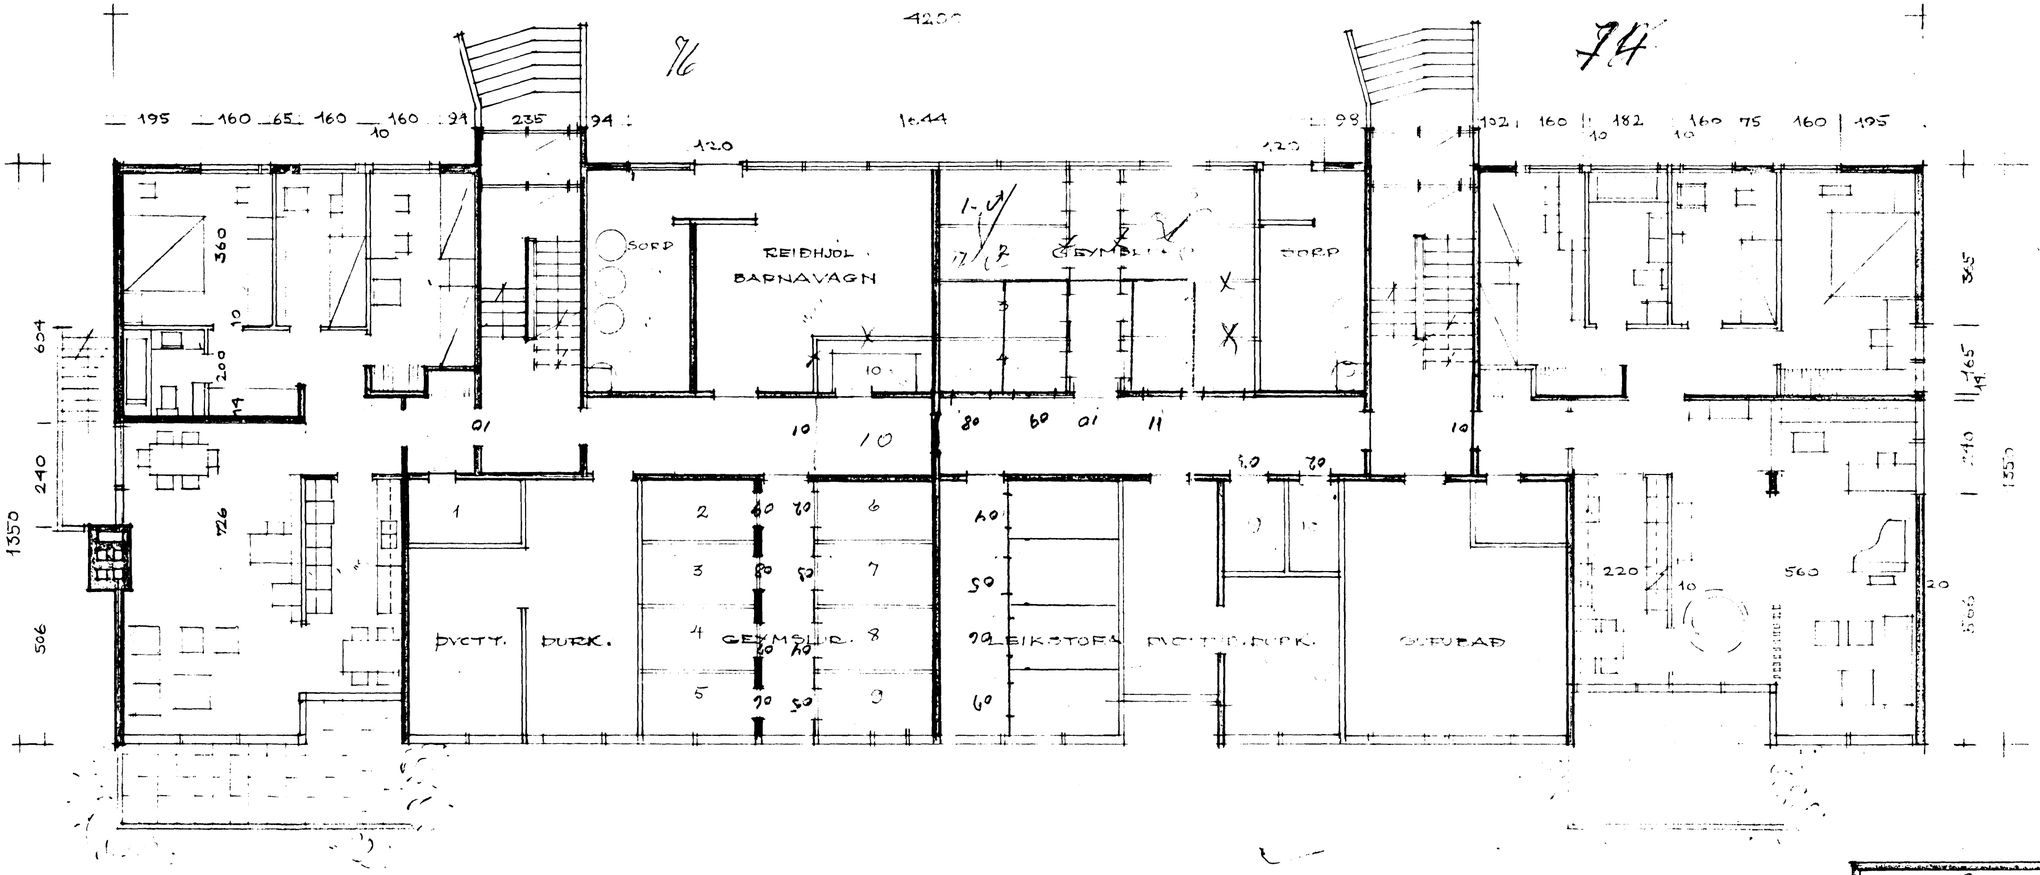

Samþykkt á fundi bygginga-
nefndar þ. 2/12 1964
BYGGINGAFULLTRÚINN
I HAFNARFIRÐI

Med ath um hurd i kyndiklefa
OK

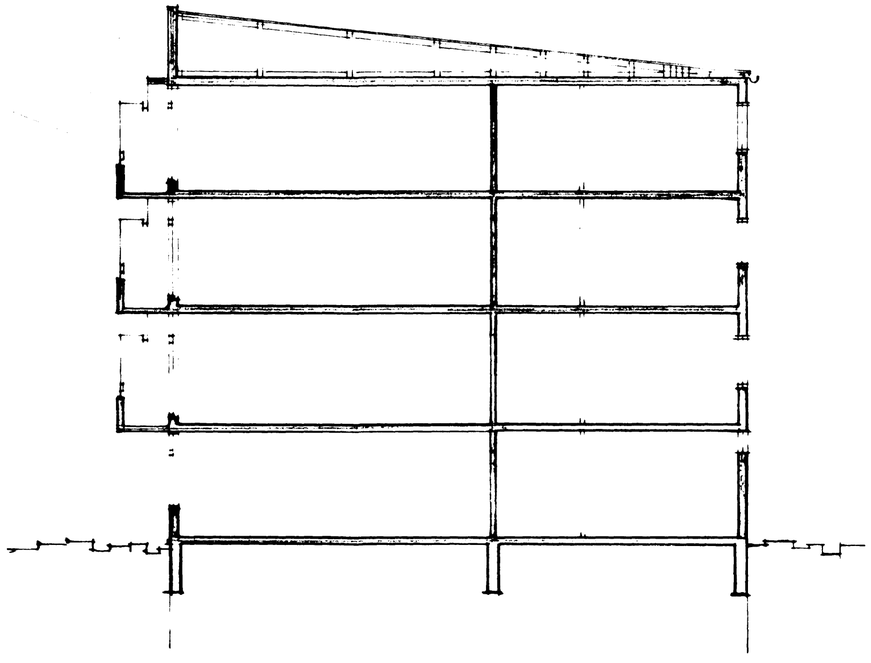

SNEIÐING I

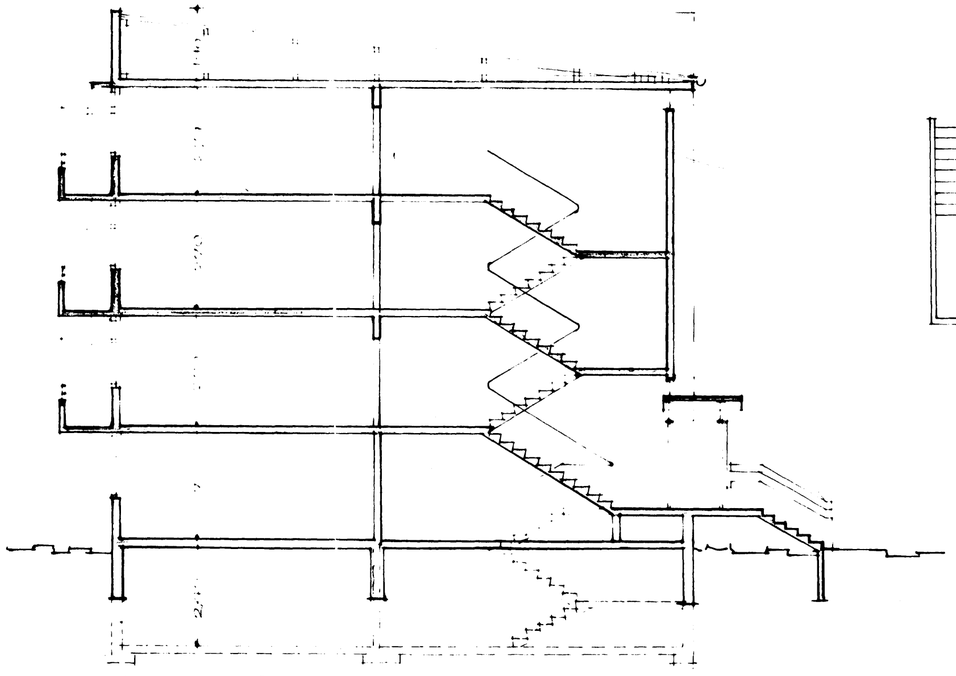

SNEIÐING II

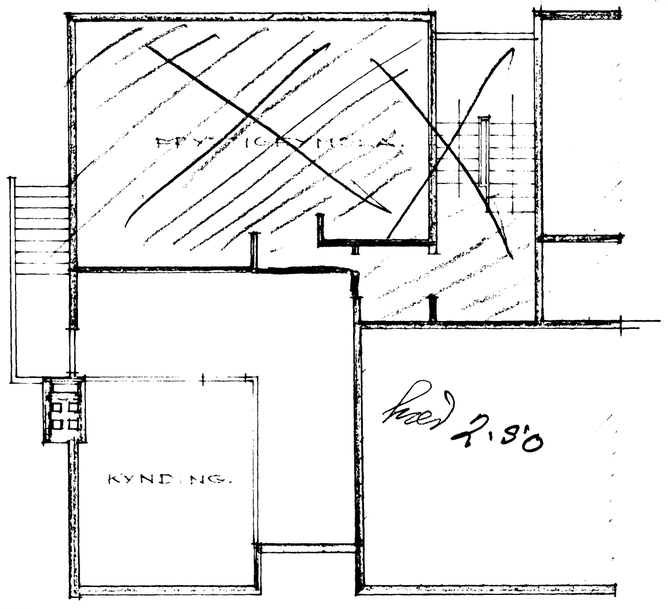

KYNDIKJALLARI

FJÖLBÝLISHUS VIÐ ALFASKEIÐ 74-76.
HAFNARFIRÐI

KJALLARI OG SNEIÐING.

REYKJAVÍK 30 NOV 64.
JÖRUNDUR PÁLSSON
ÞORVALDUR S. ÞORVALDSSON
ARKITEKTAR F.A.I. DUNHAGA 19
SÍMAR 33035 40678.