



Samþykki á fundi bygginga-  
nefndar þ. 14/10 1992  
BYGGINGAFULLTRÚINN  
Í HAFNARFIRÐI  
*[Signature]*

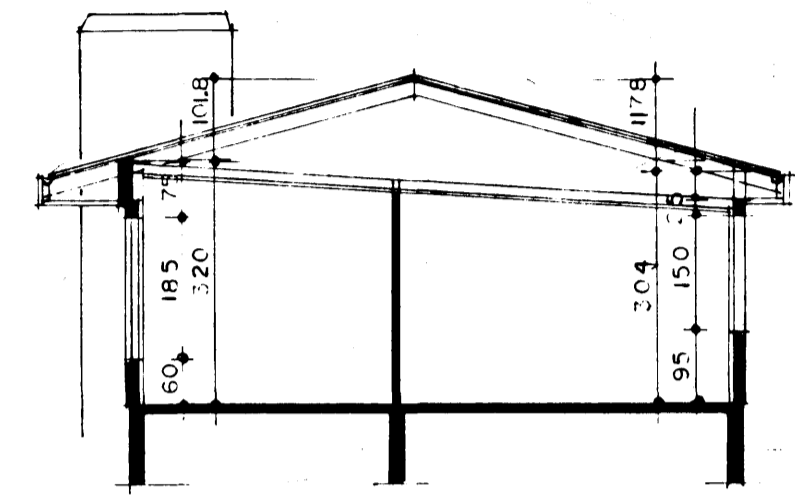


SNEIÐING MKV. 1:100

STÆRÐIR:	FYRIR	EFTIR BREYTINGU
ÍBÚÐARHÚS	143.9 M2	416.0 M3
BÍLSKÚR, G	30.5 M2	82.0 M3
SÓLSTOFA	23.1 M2	54.0 M3
<b>SAMTALS</b>	<b>197.5 M2</b>	<b>552.0 M3</b>
<b>RÚMMÁLSAUKNING</b>		<b>96.0 M3</b>

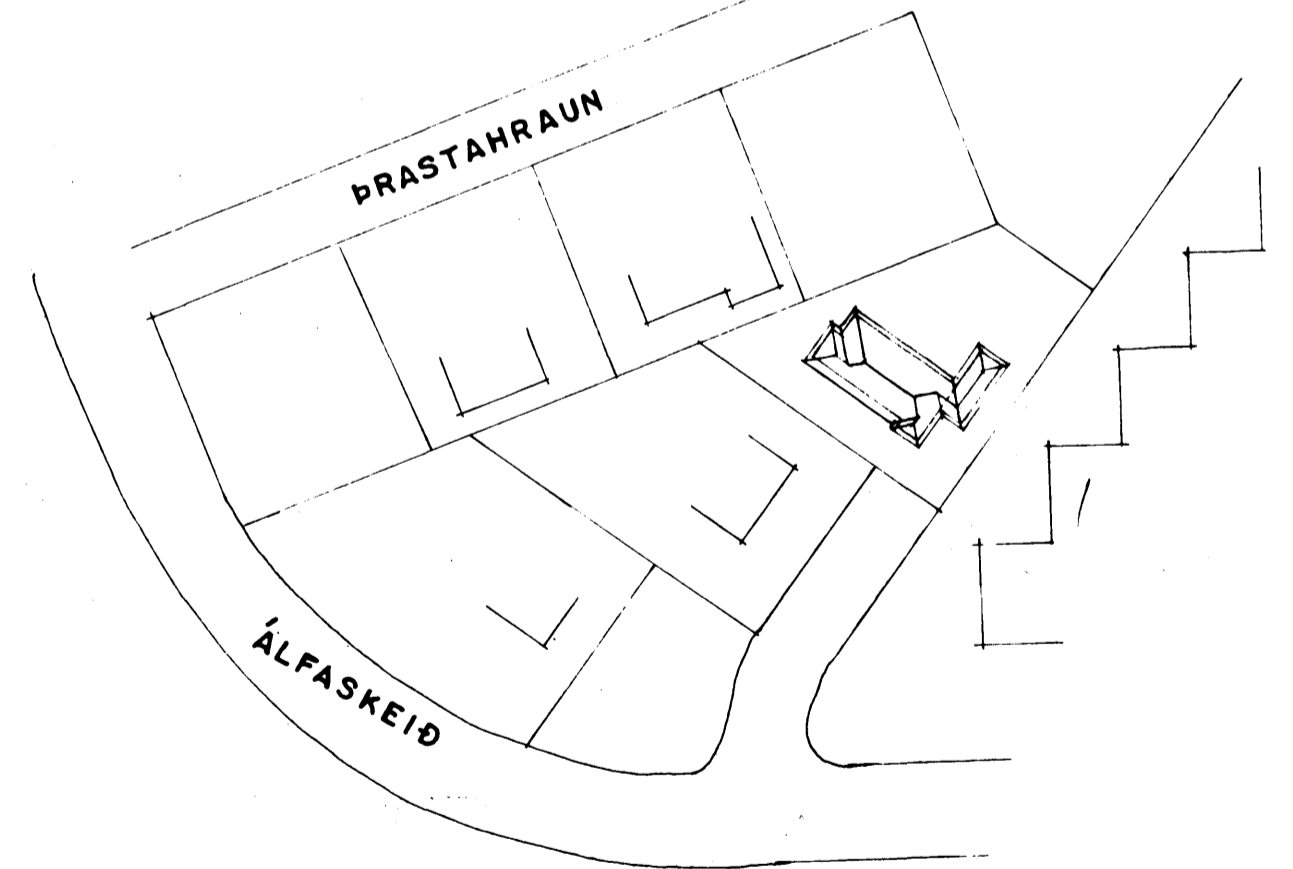

AFSTÖÐUMYND MKV. 1:1000

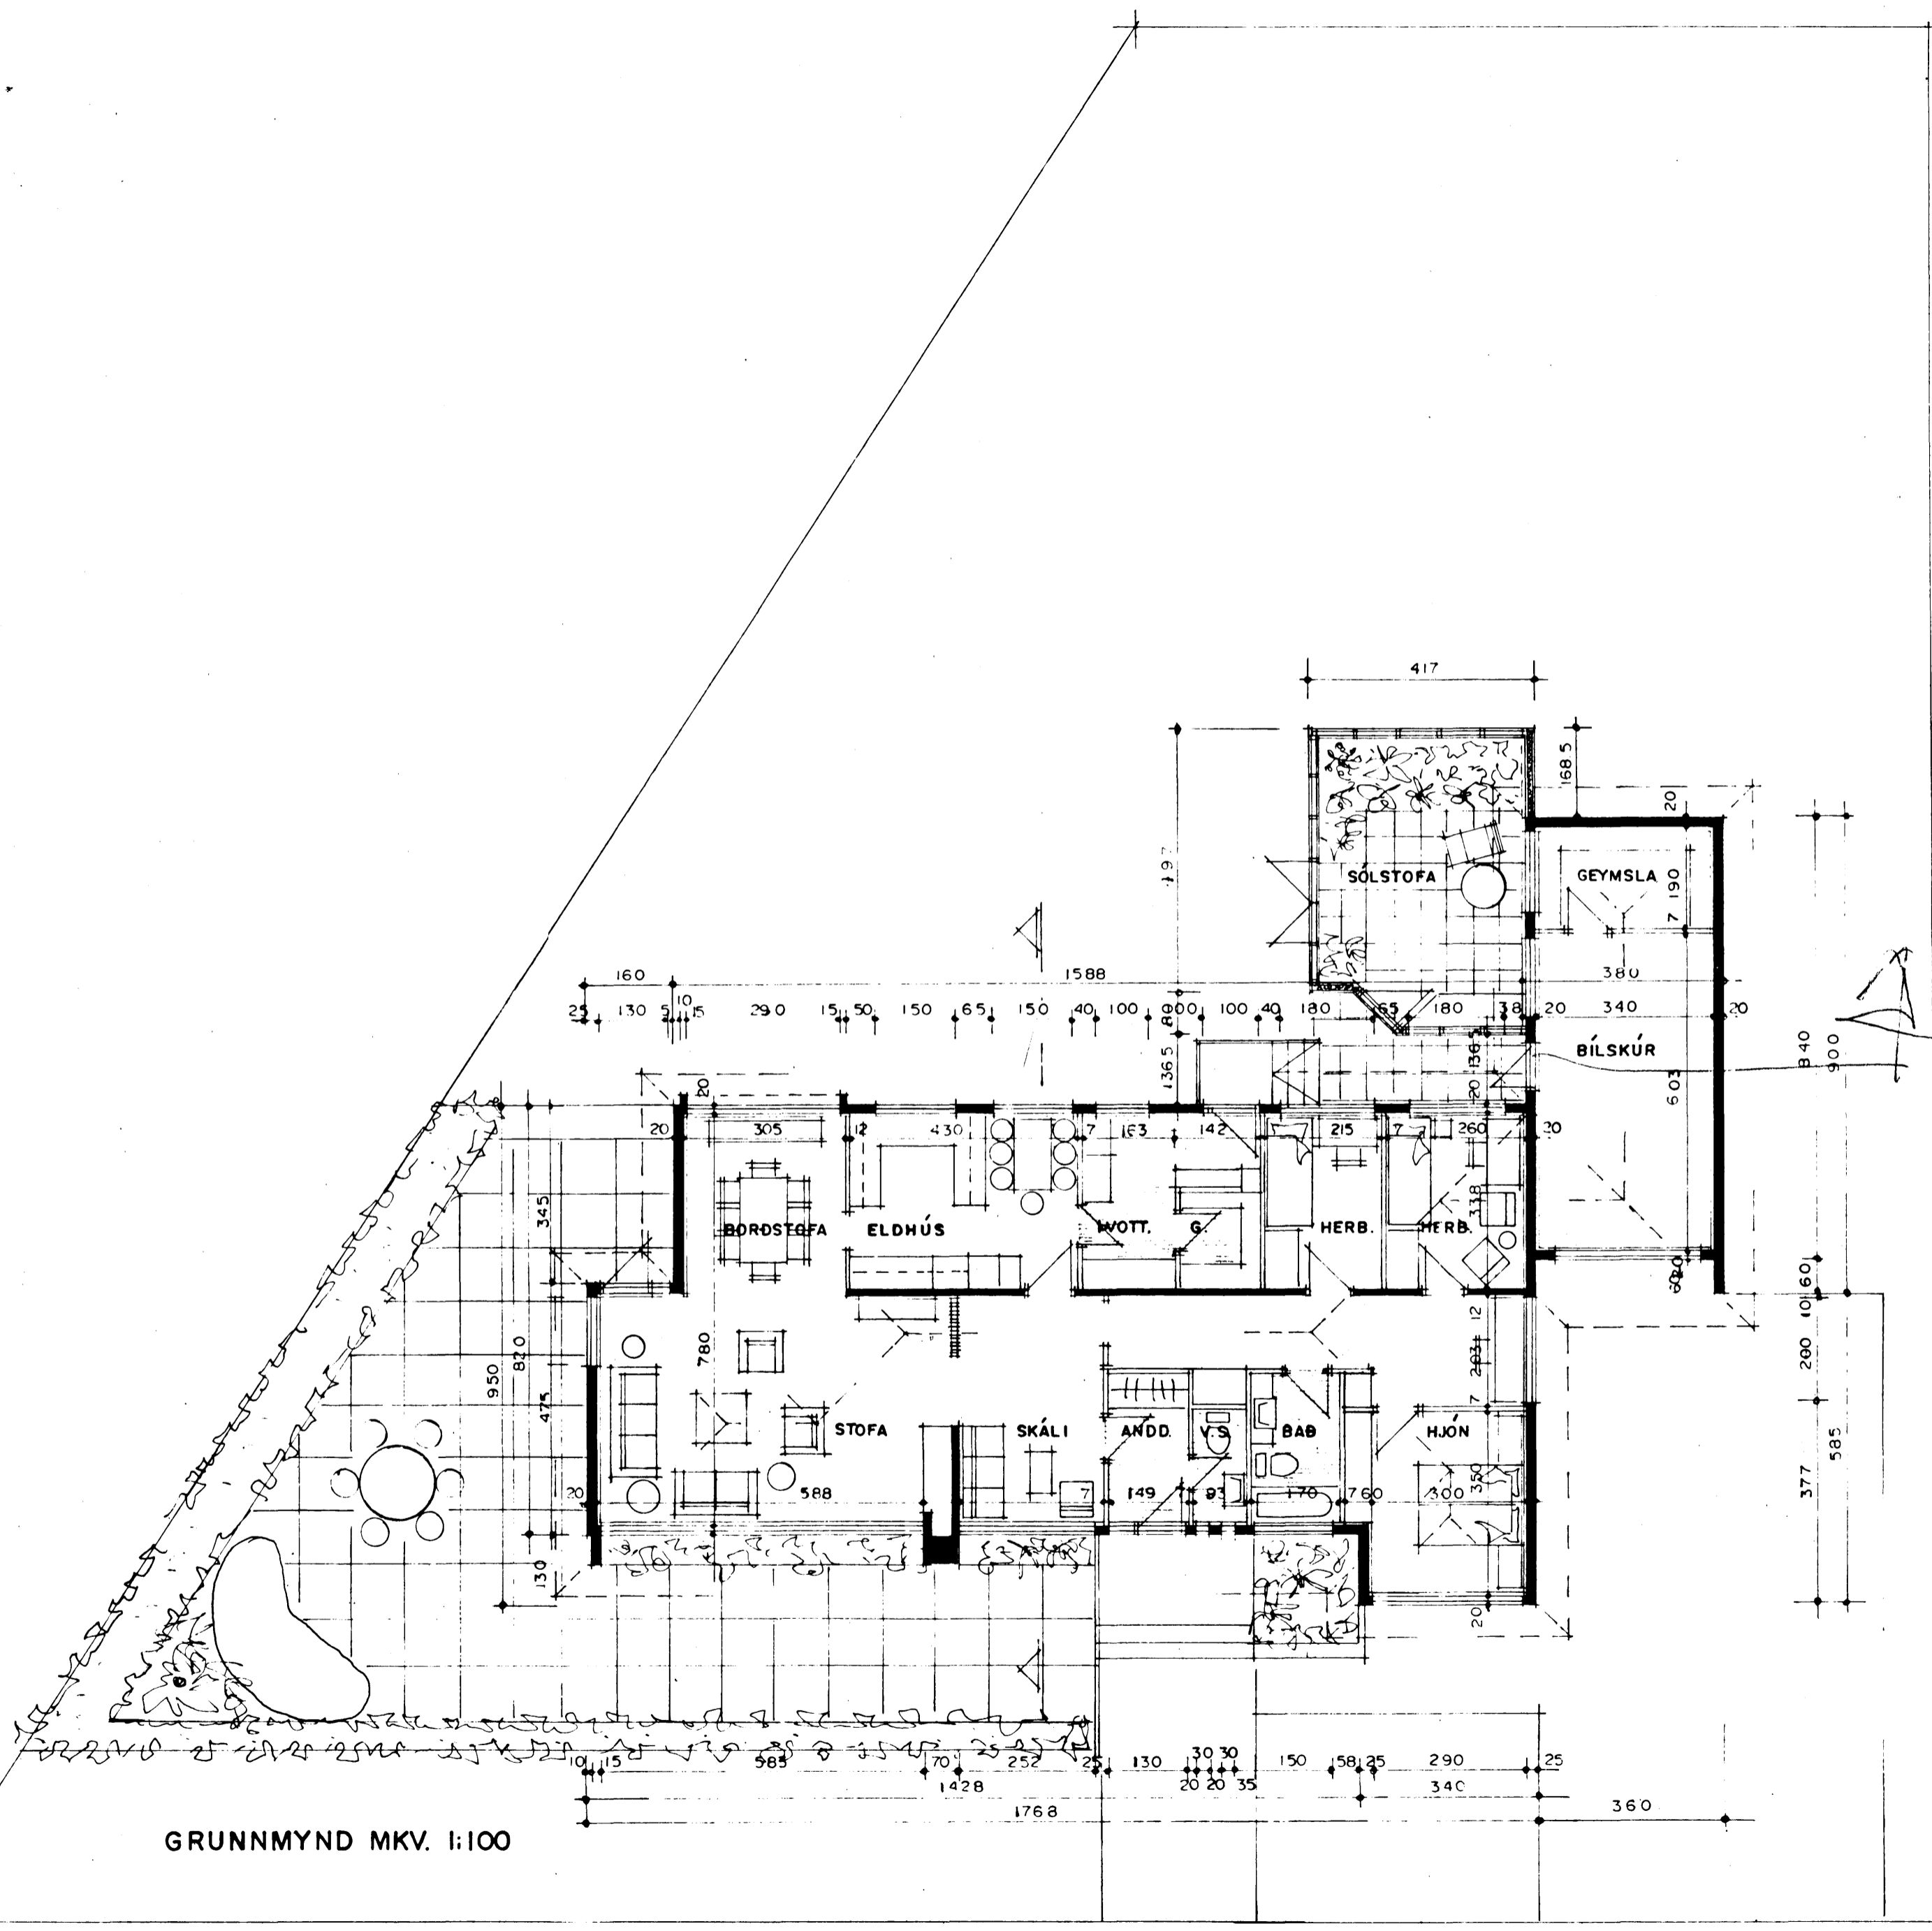

GRUNNMYND MKV. 1:100

HÚSIÐ TEIKNAD AF KJARTANI SVEINSSYNI Í JÚLI 1964, GRÓÐURSKÁLI TEIKNAD AF ÓLA ÞORÐARSYNI Í OKT. 1984  
BREYTING Á ÞAKI TEIKNAD Í FEBR. 1992 SIGURÐUR ÞORVARÐARSON BYGGINGAFRÆÐINGUR BFÍ STRANDGÖTU 11 HAFNARFIRÐ SÍMI 65 15 10

*[Handwritten signature]*