




Samþykkt á fundi bygginga-
nefndar þ. 14/10/92
BYGGINGAÞULLTRÚINN
Í HAFNARFIRÐI

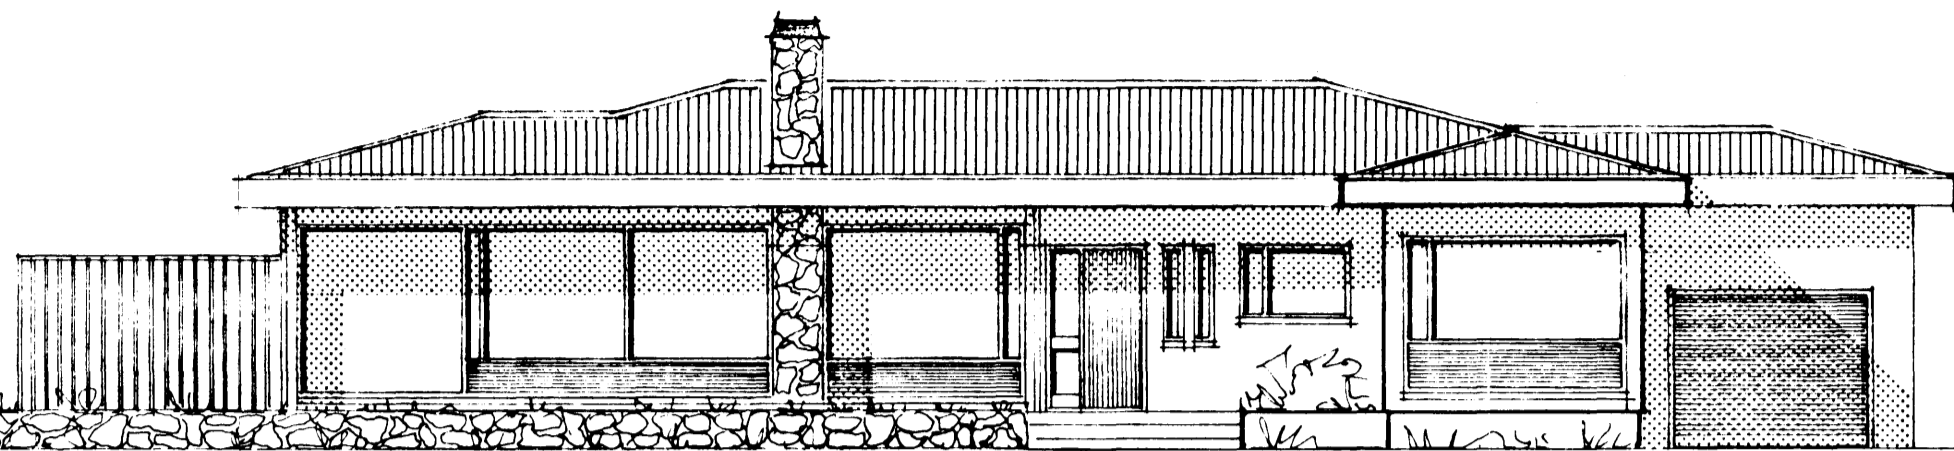


SUÐAUSTURHLIÐ MKV. 1:100

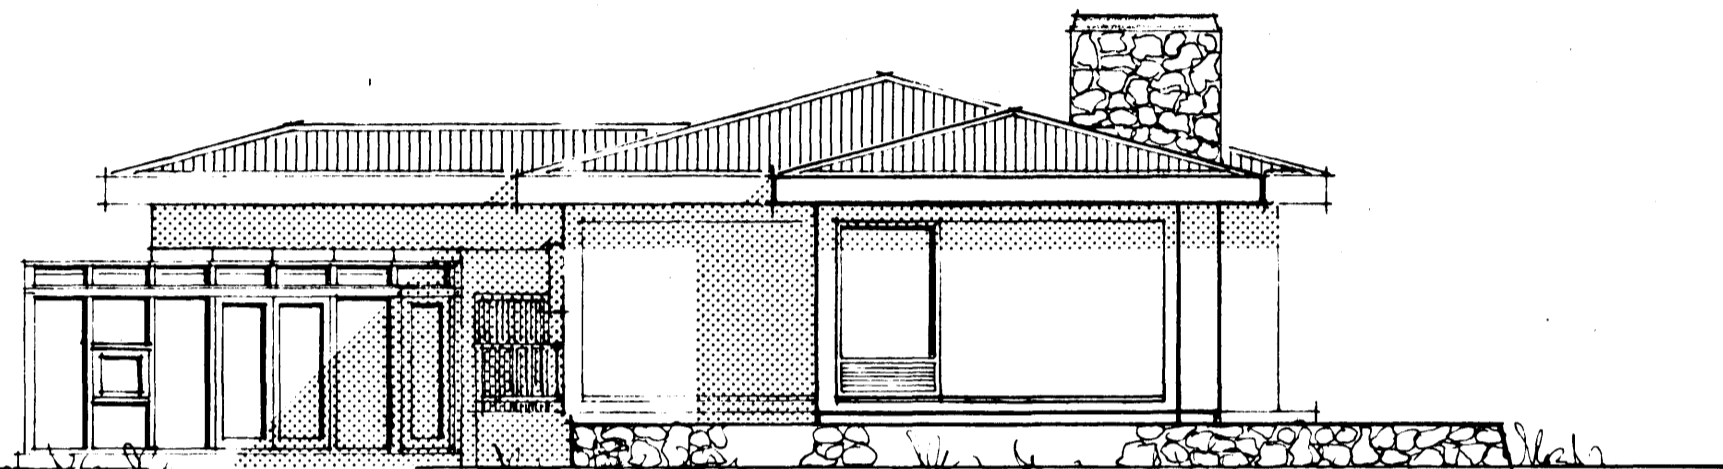

SUÐVESTURHLIÐ MKV. 1:100

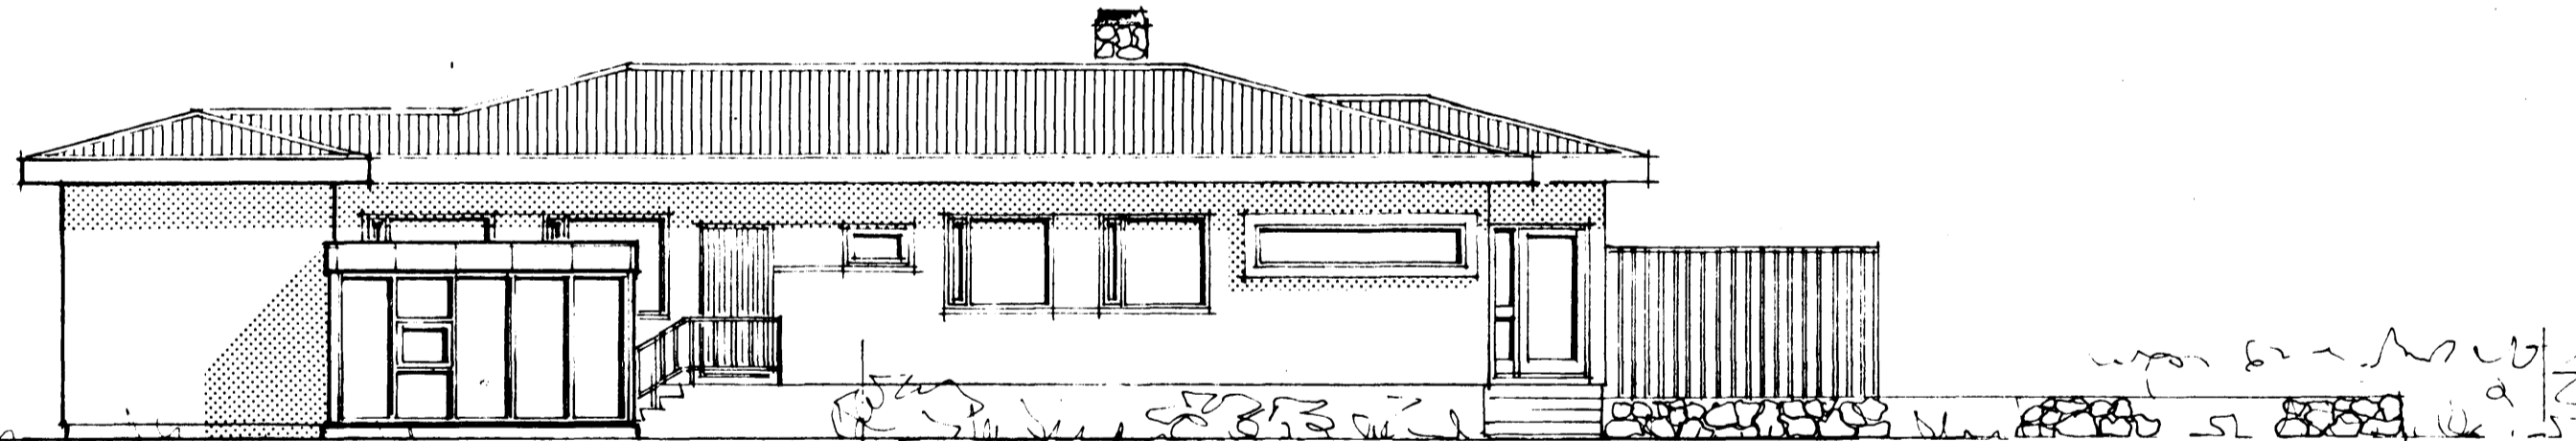

NORÐVESTURHLIÐ MKV. 1:100

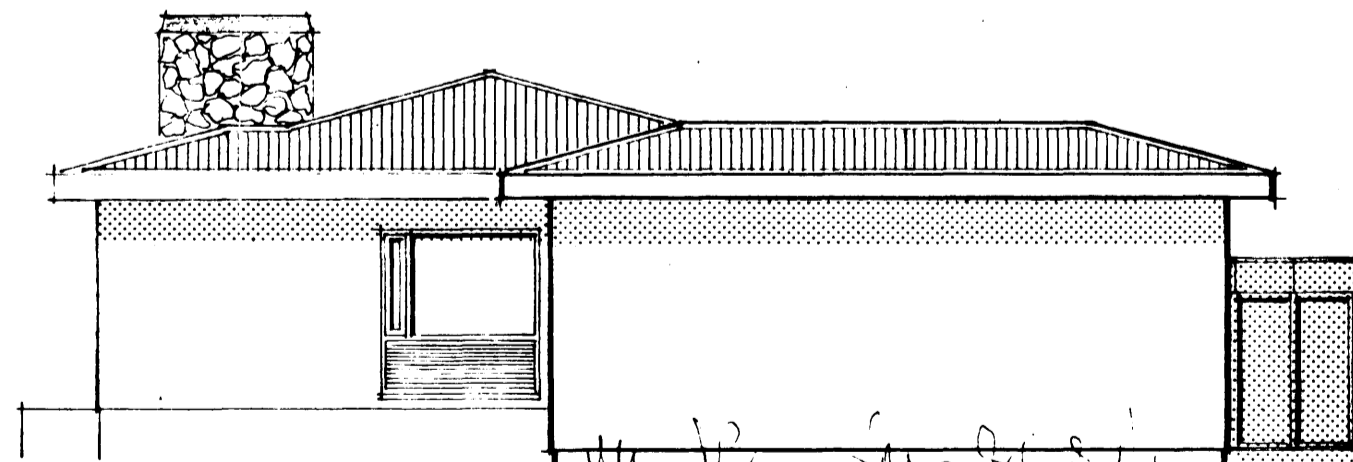

NORÐAUSTURHLIÐ MKV. 1:100

Jóhanna Þórunn

Samþykkt = Þóris Karðdóttir Alfaskiði 81
Sáttu þykki ekki Þóris
Sáttu við hús 79
Hjartan g þórgíslar Alfaskiði 83
Ólafur Þóris Ludmundaðson 85
Samþykkt dygi Alfaskiði 87
Jóhanna Þórunn

Samþykkt fyrir
Hjartan 77
Séttu þórunn

Undirritaður húsgeandi
ad Alfaskiði 73 geri engar
athugasemdir við breytingar
á þaki samkv. þessum
fyrirskriftum.

J. Þórunn 8. 24.221236-4249

