


Samþykkt á fundi bygginga-
nefndar þ. 23. 7. 1986
BYGGINGAFULLTRÚINN
Í HAFNARFIRÐI

Einar Þórhildur


Áskilið samþ. Þunnaáskil, skráms

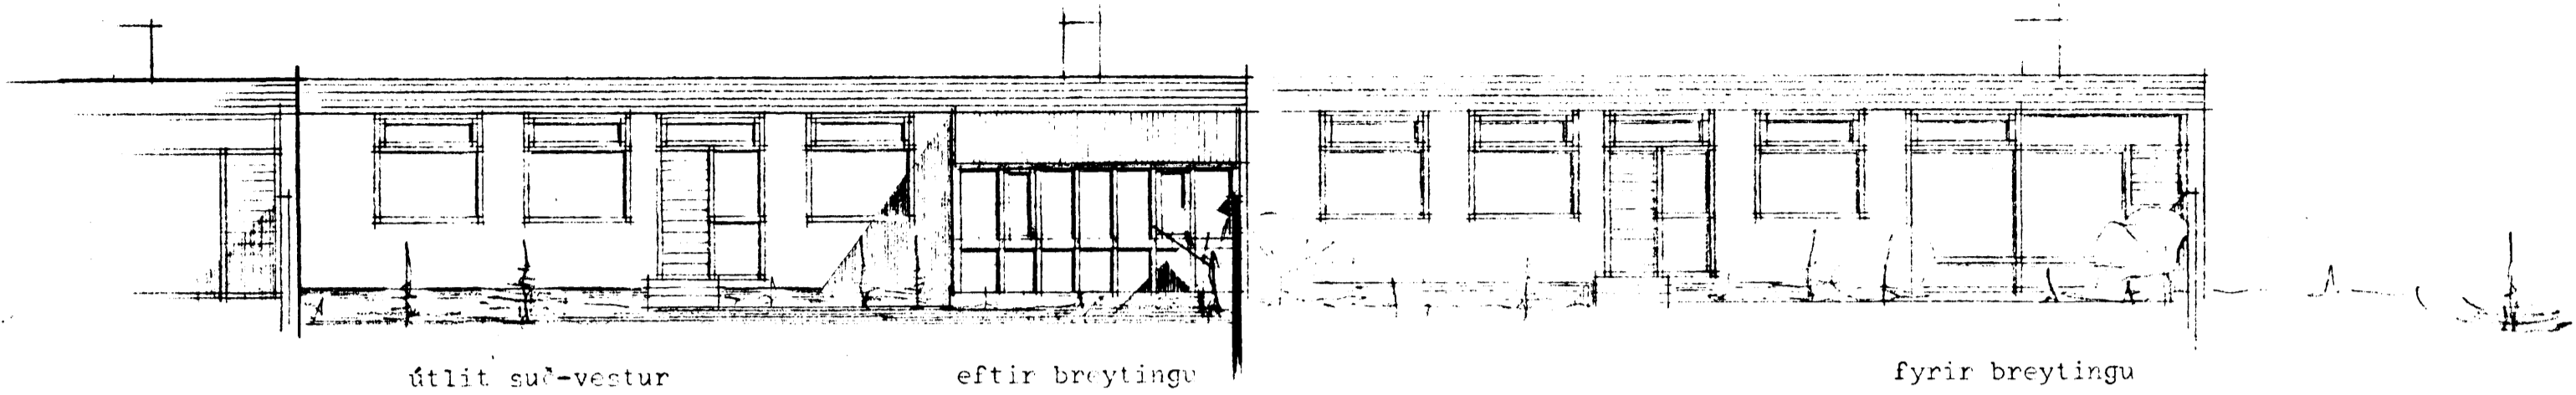


útlit suð-vestur

eftir breytingu


fyrir breytingu

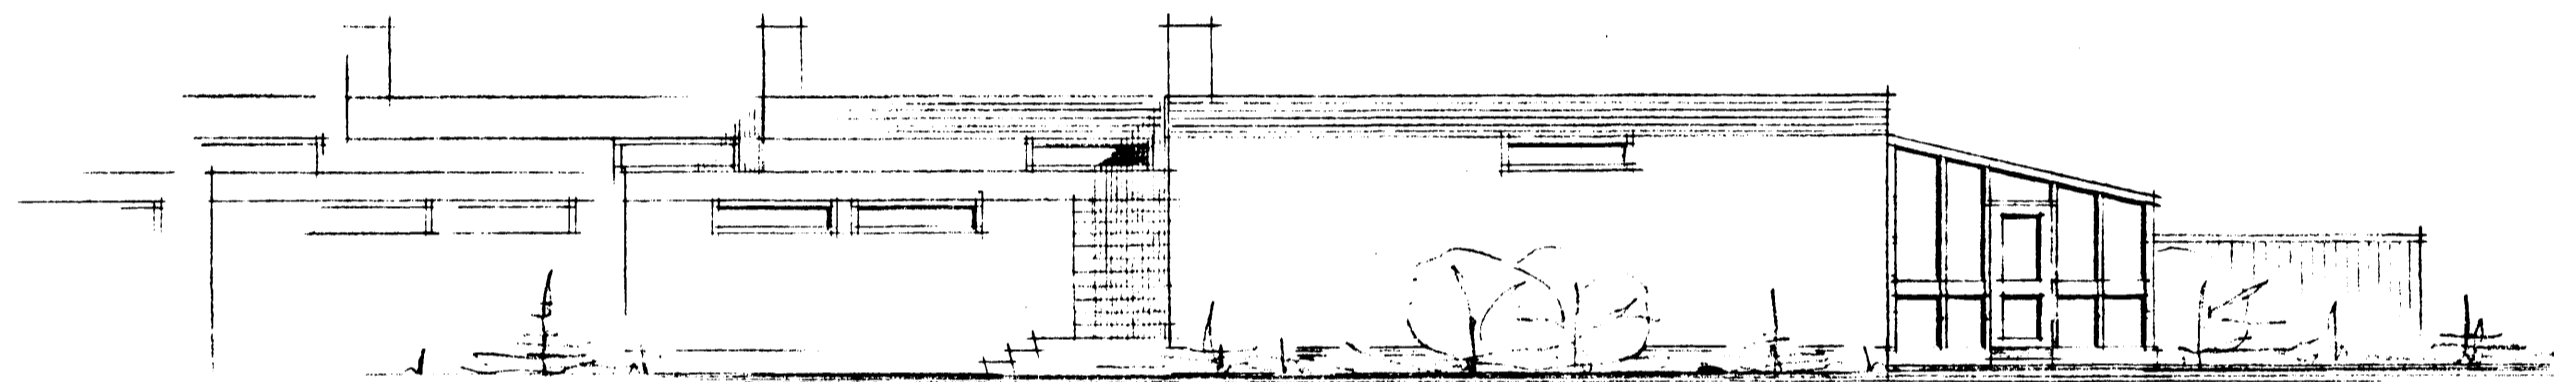

útlit norð-vestur

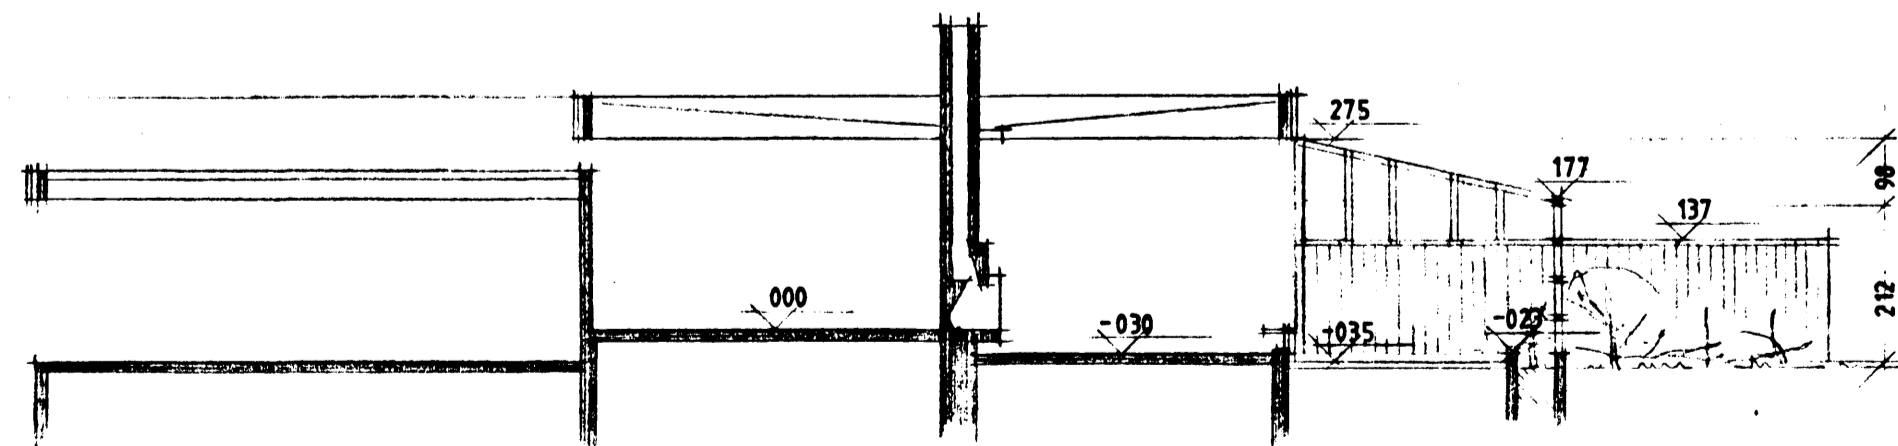

sneiðing

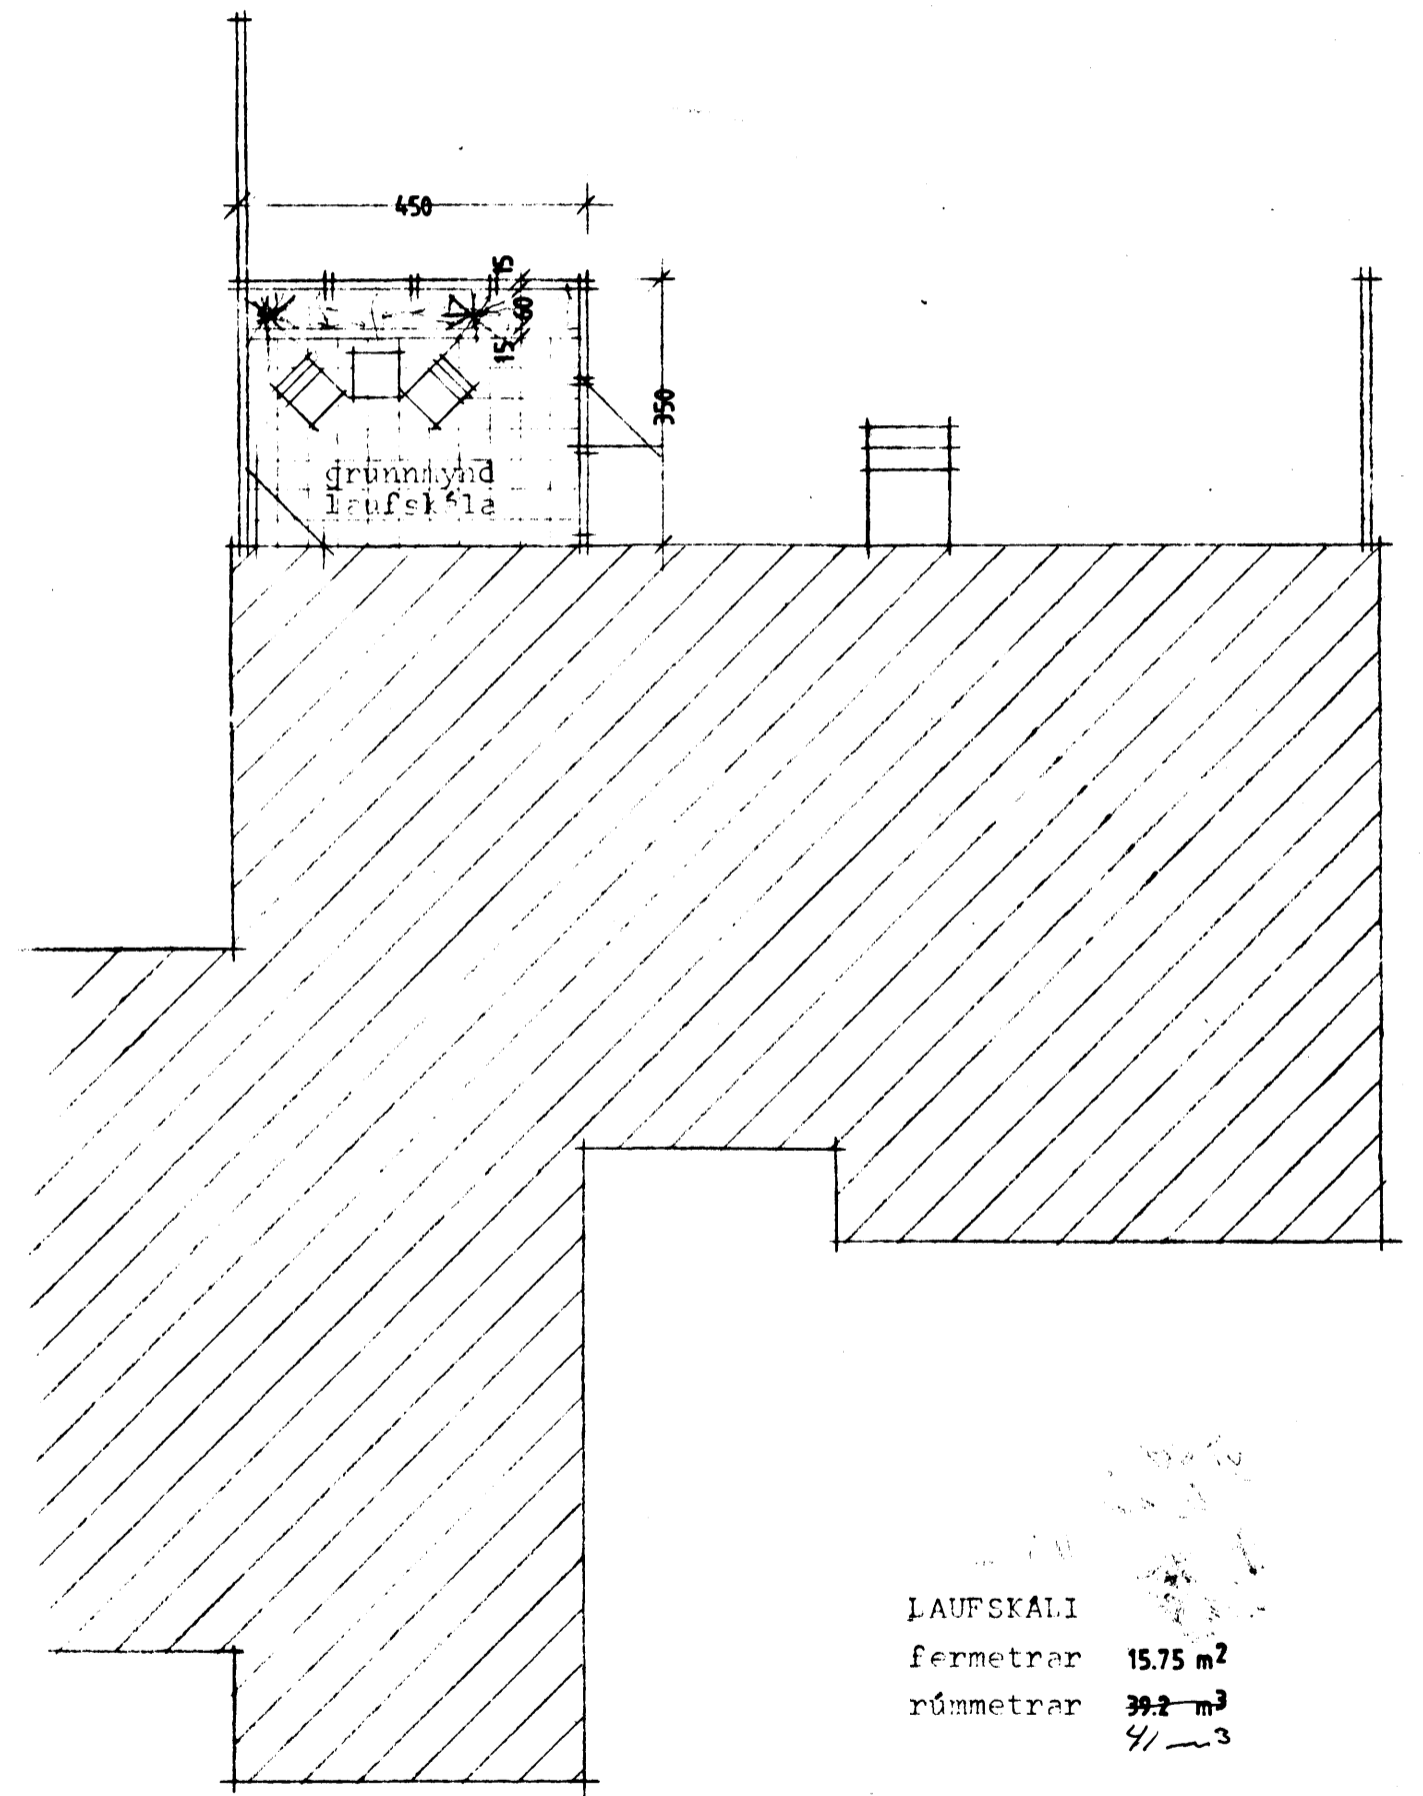

LAUFSKALI
fermetrar 15.75 m²
rúmmetrar 39.2 m³
4/3

**TEKNIstofan
ÓBINSTORGI**

HELGI HJÁLMARSSON
VILHJÁLMMUR HJÁLMARSSON

ARKITEKT FAI
ARKITEKT FAI

ÓÐINSGÖTU 7 - REYKJAVÍK - Sími 16177

Helgi Hjálmarsson

VERKEFNI Alfaskóli 77-111 Hafnarfjörður

HEITI laufskáli útlit, grunnm. & sneiðing

M. 1:100

T. je
DAGS. mars 1983

NR.

406-1-1

103

A