
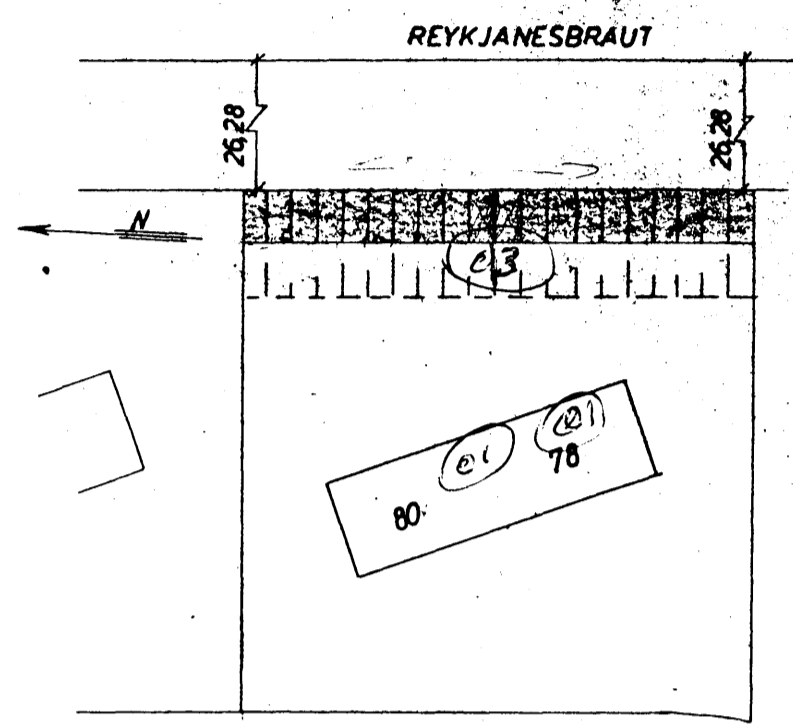
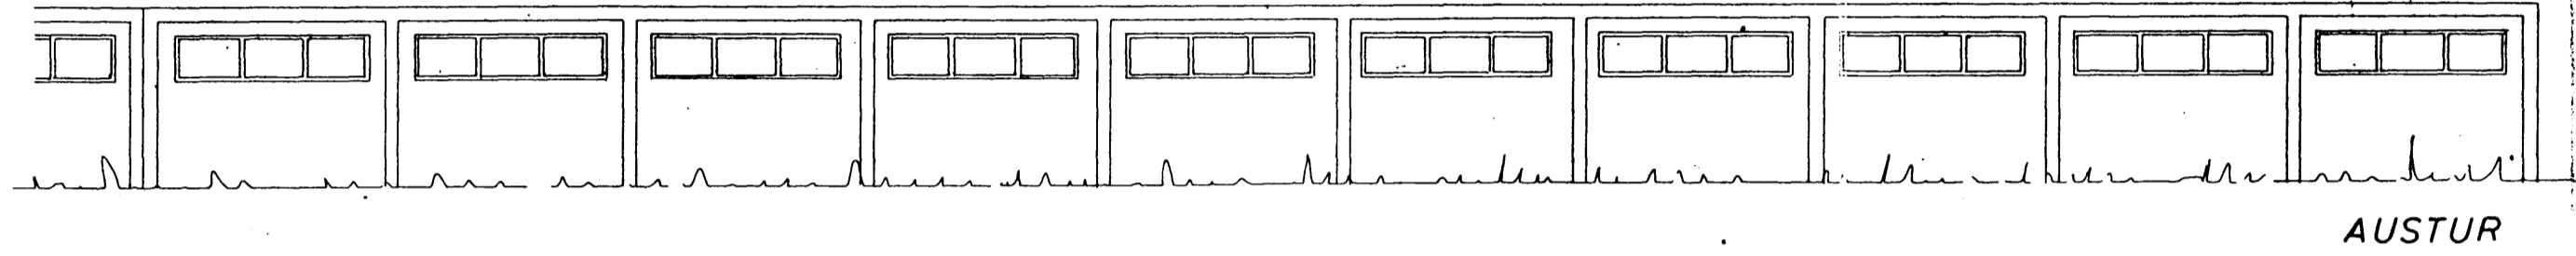
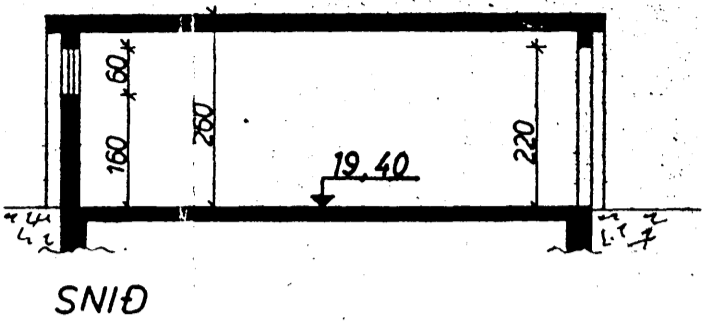
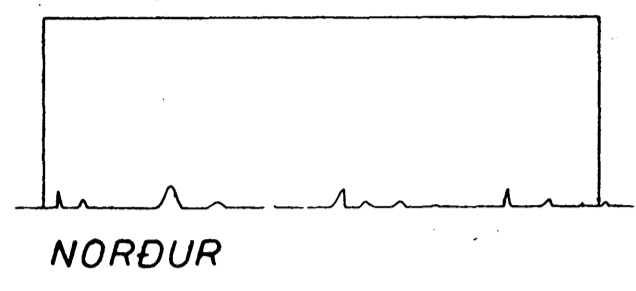



MHL
 Sp. 11 12/11 80
 " 12 " " " 78
 Sp. 13 8/5 85
 Hjalteinn Eilertsson M/kt. 78
 Haraldur Magnússon " " 78
 Önn Guðmundsson, Pítasli. 80

Samþykkt á fundi bygginga-
 nefndar þ. 16/11 1977
 BYGGINGAFULLTRUINN
 Í HAFNARFIRDI
 J. Sigurðsson


Samþykkt þann
 10. 11. 2001

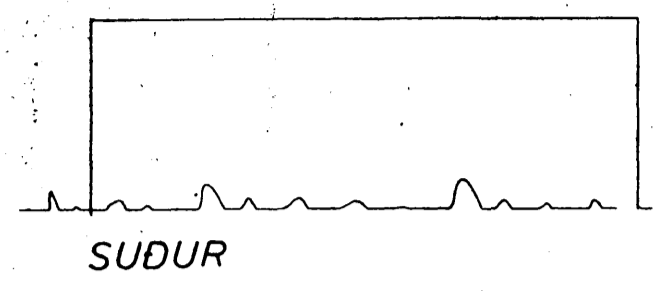

ALFASKEIÐ
 AFSTADA 1 : 1000

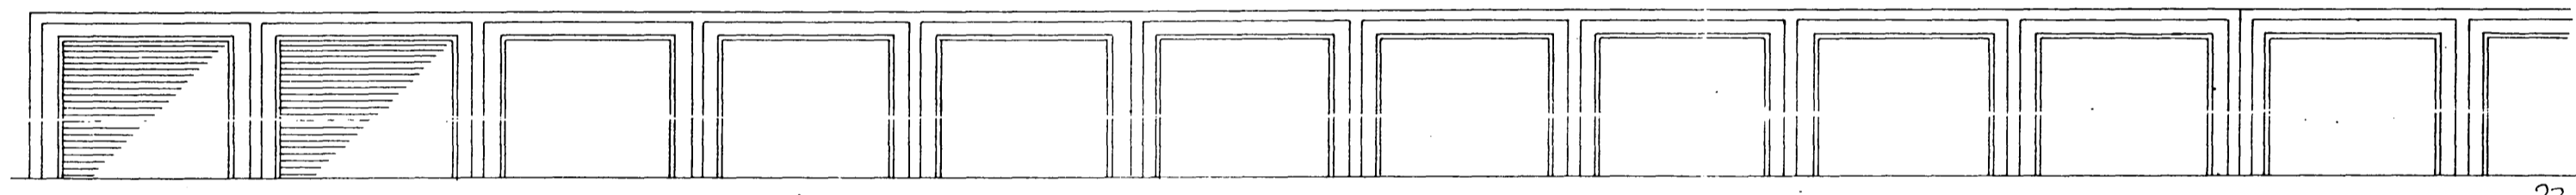

$238m^2 \times 20 = 4760 m^2$
 $61.9m^2 \times 20 = 1238,0m^2 @ 21/74 = 26.914,-$

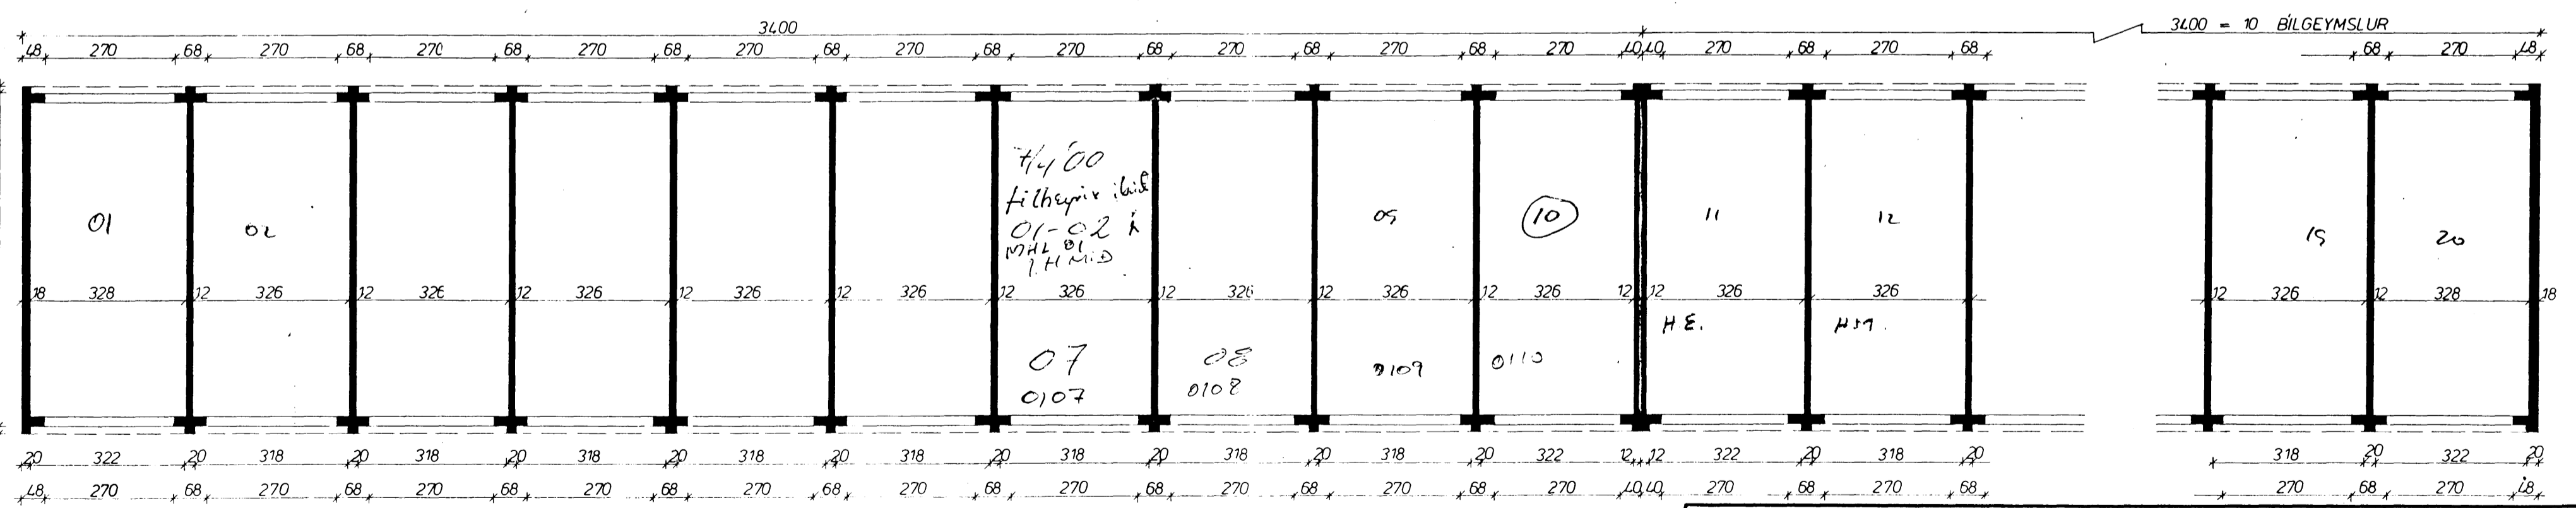

GRUNNMYND

ALFASKEIÐ 78-80	MÆLIKVARÐI 1 : 100 1 : 1000	VERK 7726	TEIKN NR 1
	Hannað: <i>[Signature]</i> Teiknað: <i>[Signature]</i>	Yfirfarið: <i>[Signature]</i> Samb: <i>[Signature]</i>	DAGS OKT '77
JÓHANN GUNNAR BERGPÓRSSON VERKFR MVFI STRANDGÓTI 11 - HAFNARFIRDI - SIMI 53315		BREYTT	

$23.7m^2 \times 2.60 = 61.7$