


6 φ10 í efri br. pól.  
nái niður vegginn  
Samskonar járn við  
hinn gaffinn

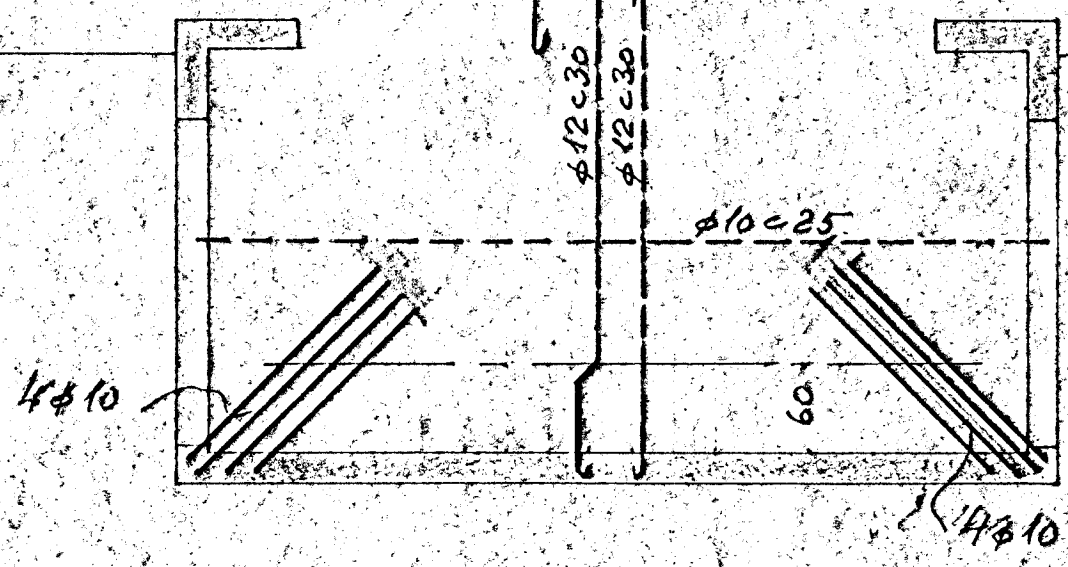

Allar plötubyggtir 14 cm

Endurskoðað 21-1-66

Álfaskeið 86-88  
09 94-96  
Loft yfir 4 hæð - jærnalögn

PALL FLYGENRING	
Verkaðagur	
M. 1:50	Rein. P.F.
Dag. 5-10-64	Teikn. P.F.
	Nr. 123.06