


ÁLFASKEIÐ 86 - 88  
HAFNARFIRÐI


Samþykkt þann  
30 JULÍ 1997

Byggingafulltrúinn í Hafnarfirði  
F.h. Kristján Þórarinnsson

RP

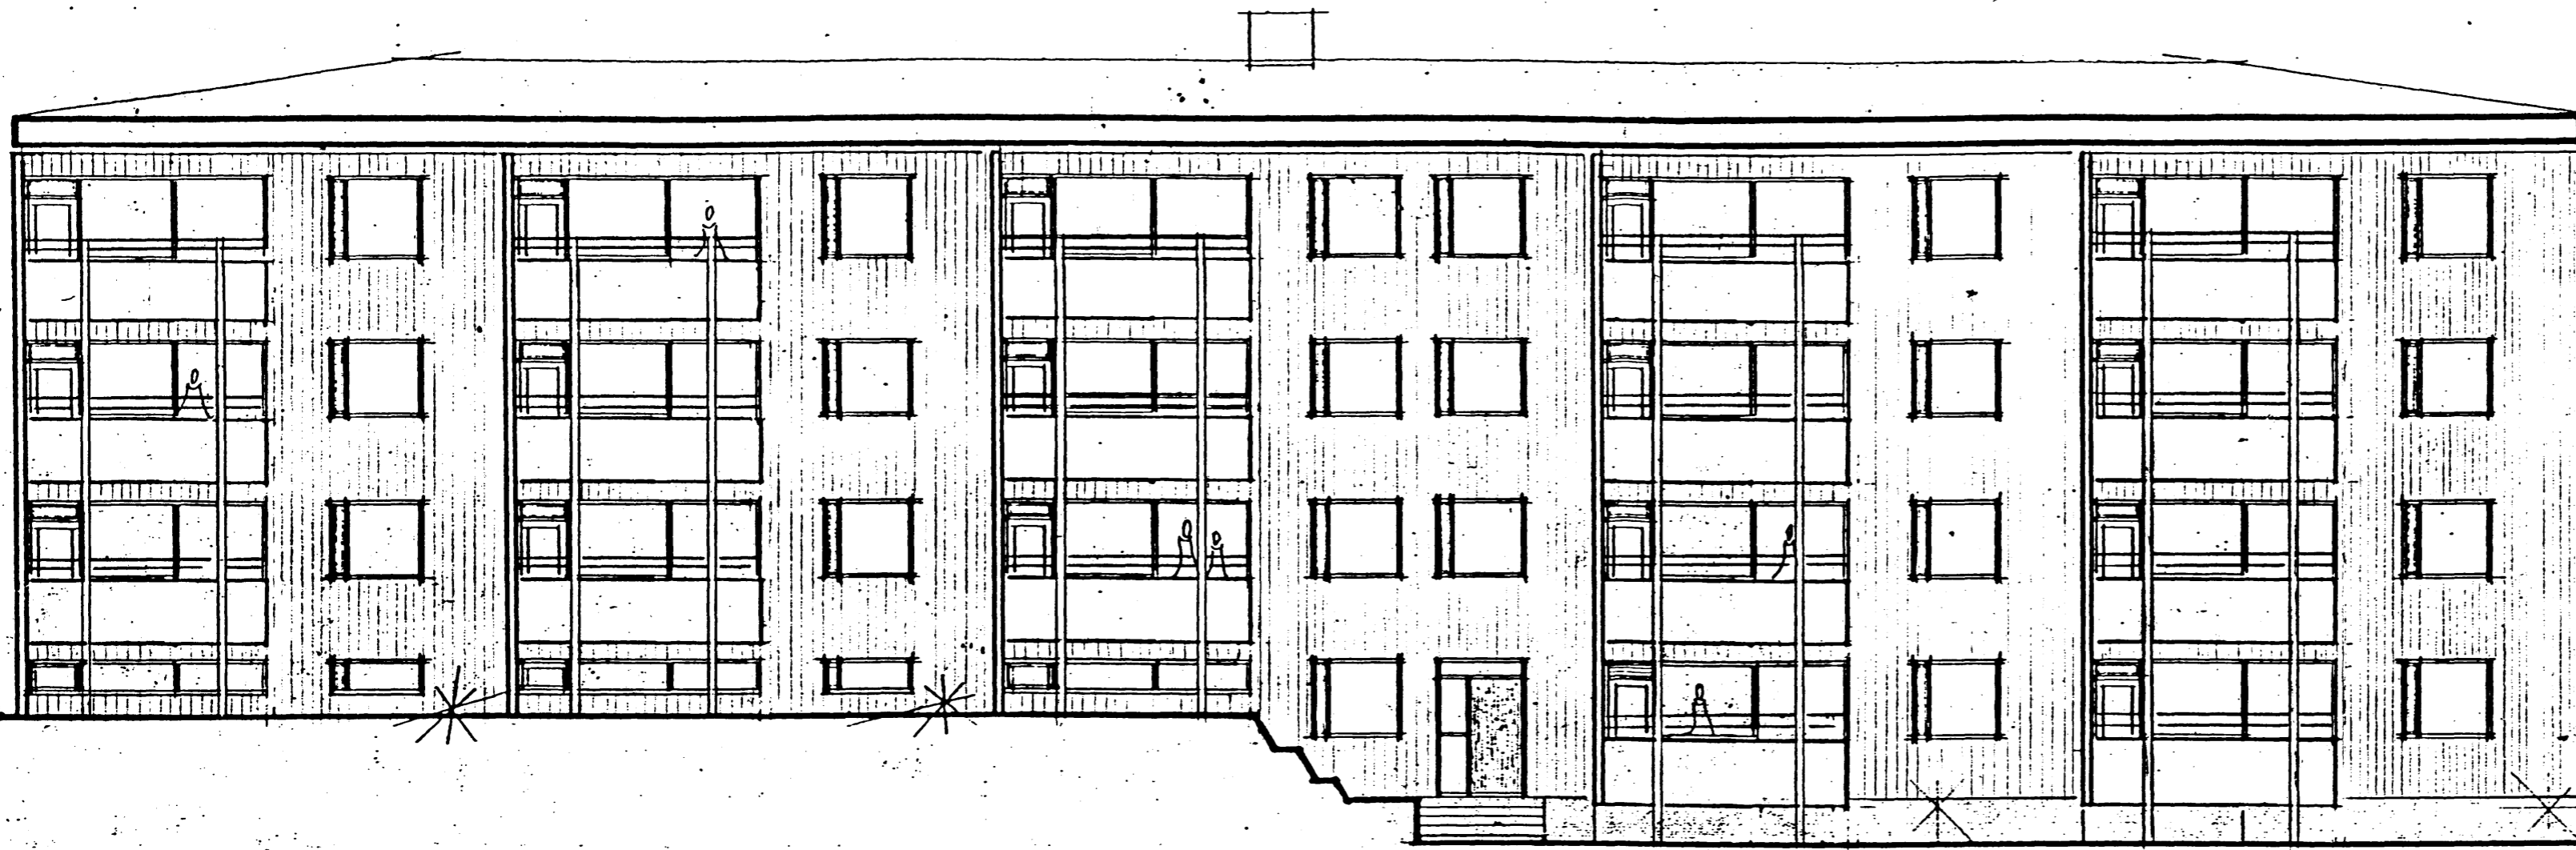


SÚÐ-VESTUR

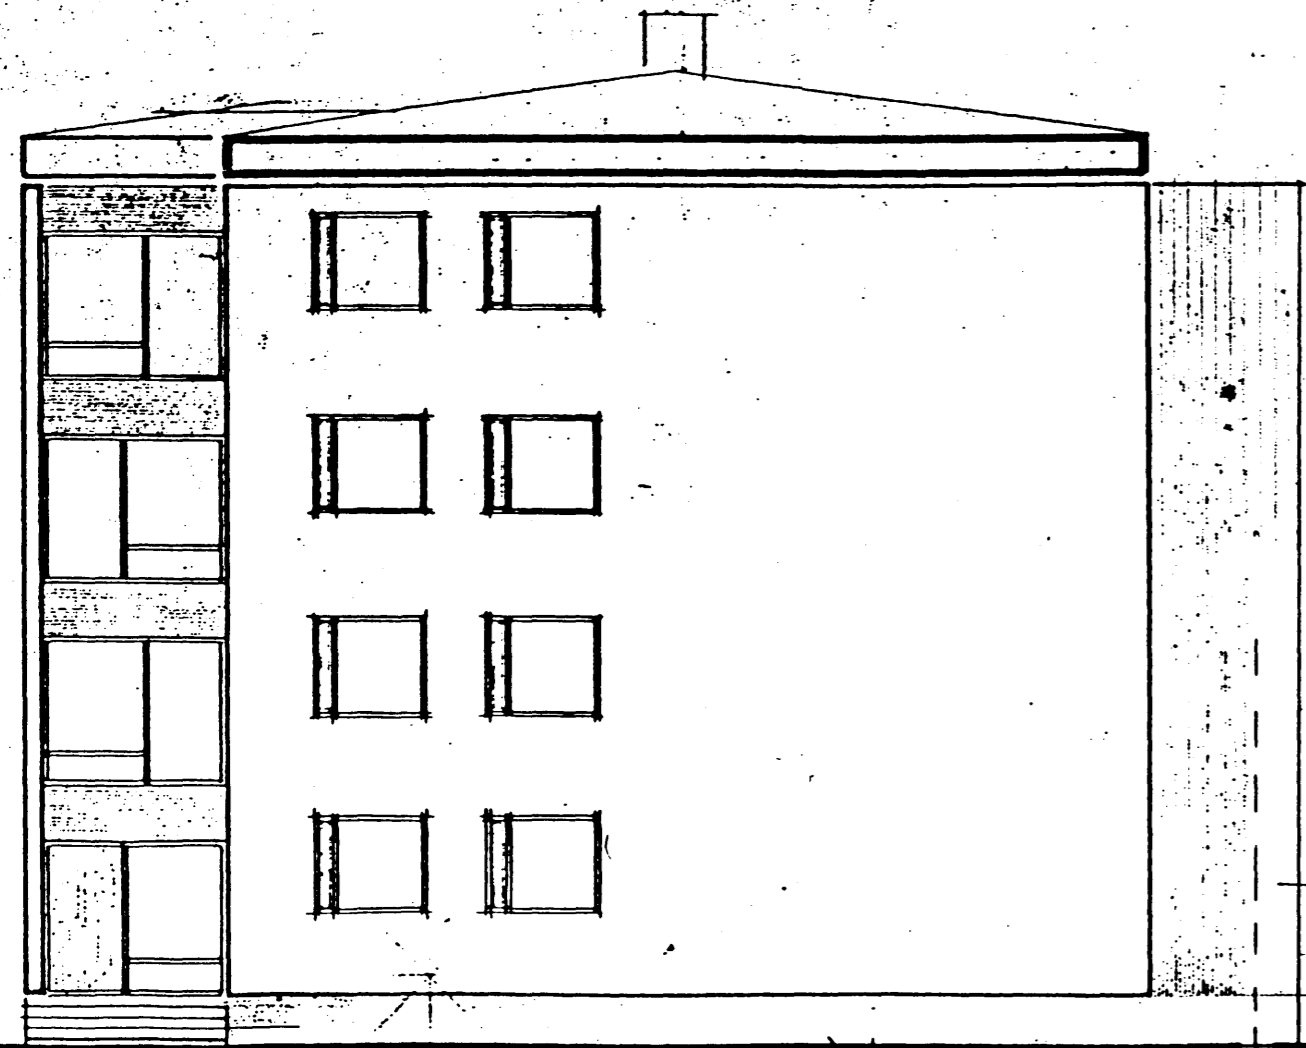

NÓRÐ-VESTUR

NOU VEGLUR  
VEGLUR EFTIR BÆYTINGU

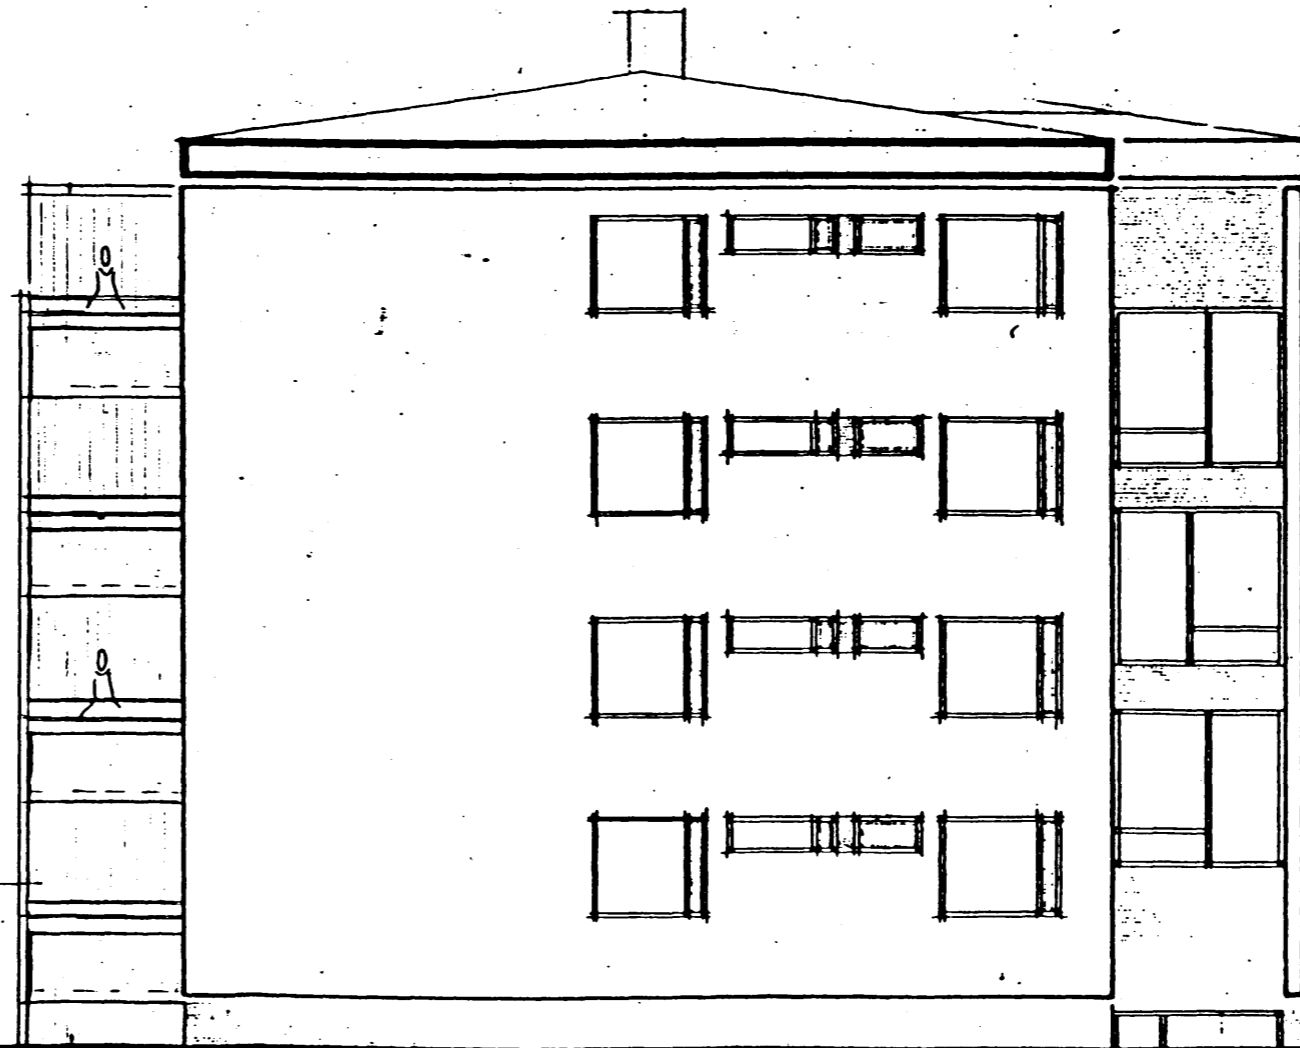

SÚÐ-AUSTUR

SÍLUM BR 28.04.96 28/4/97

ÁLFASKEIÐ NR 86 - 88

EFNI STÆCCUN SWALA OG

KLÆMING A GÚÐ-VESTURHLÍÐ

ERLENDE PRÍM HJALMARSSON RFI KLÉBERGI 6 S- 555 38600

MÁL 1:100

DACS 16.06.95

104

Handwritten signature