




Samþykkt þann


30 JULI 1997

Byggingafulltrúinn í Hafnarfirði  
F.h. Kristján Þórarinnsson

*KP*

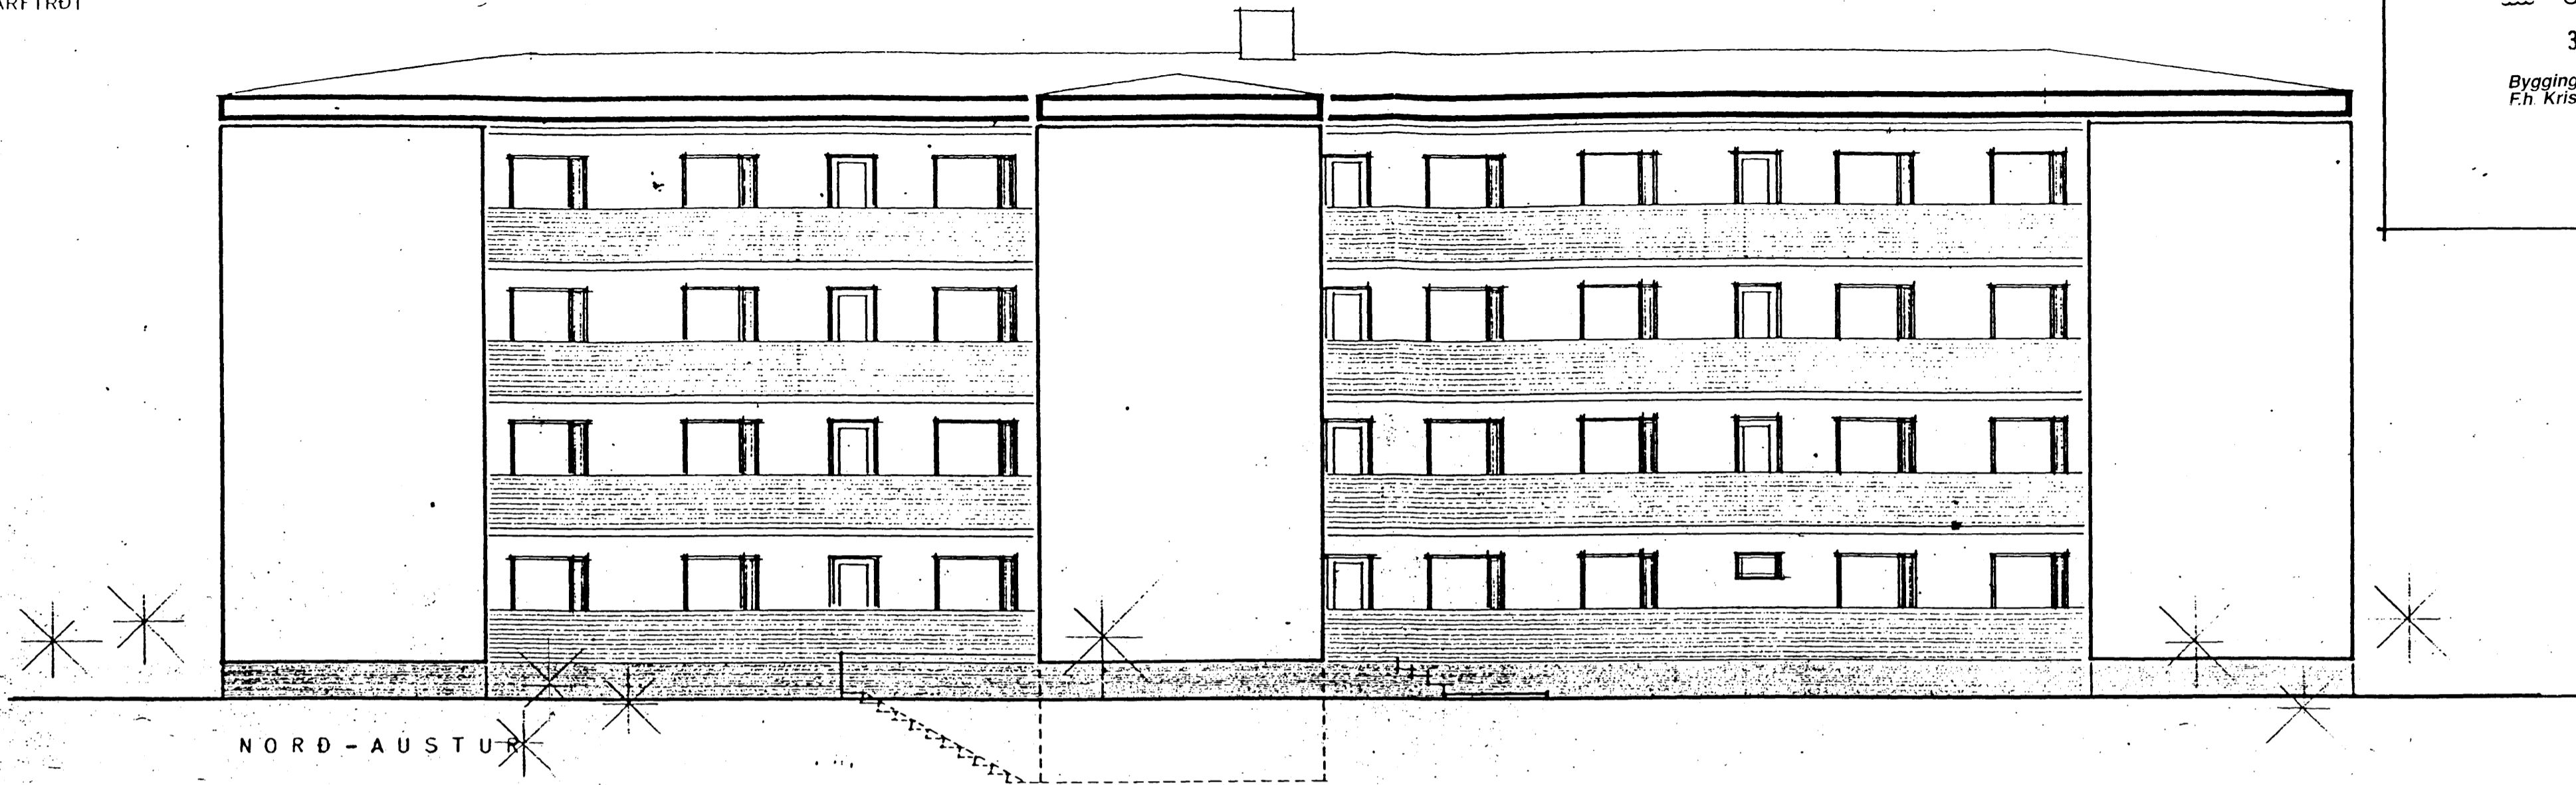

NORD - AUSTUR

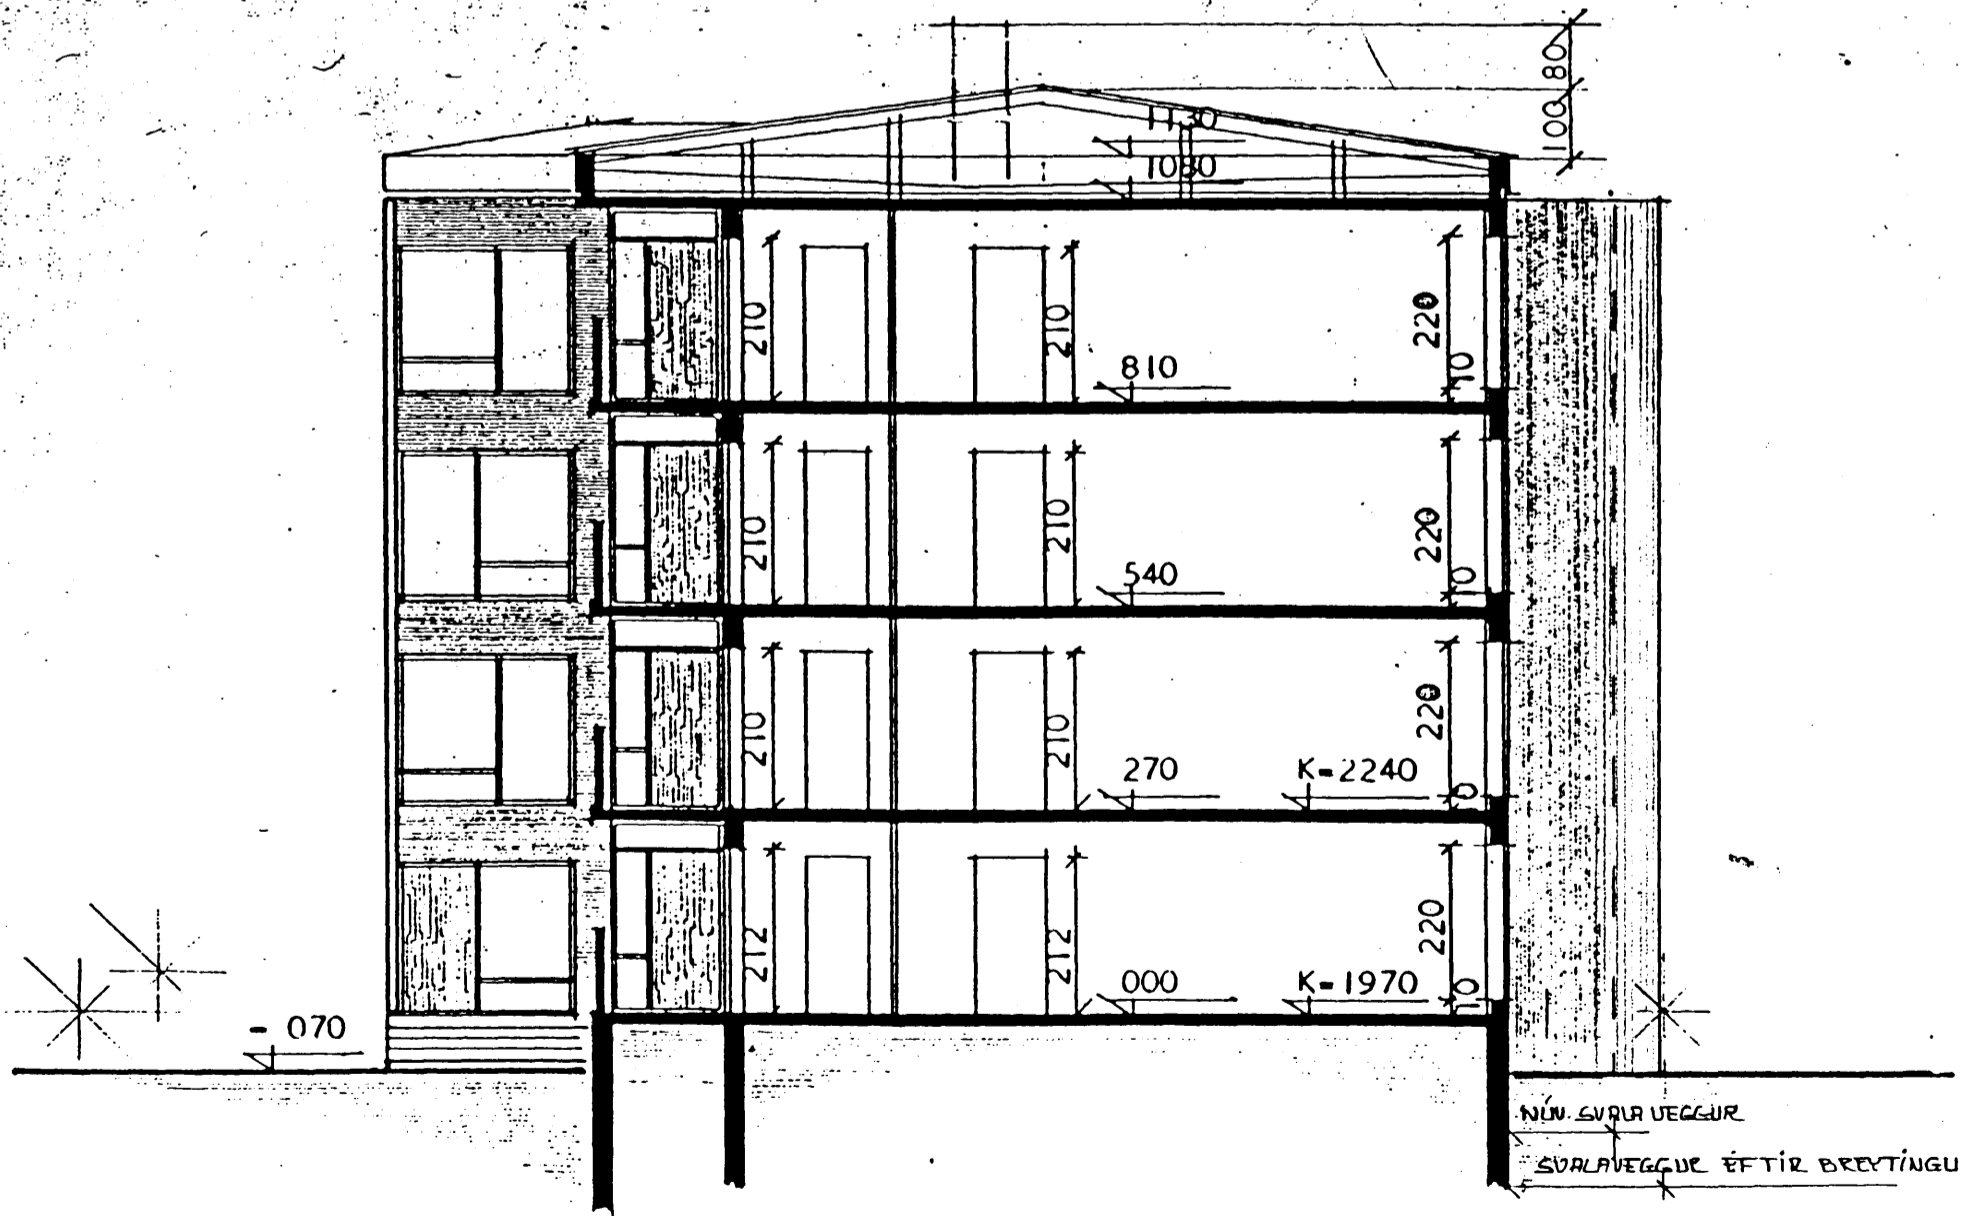

NÚN SVOLA VEGGUR  
SVOLA VEGGUR EFTIR BREYTINGU

SNEIÐING

ÁLFASKEIÐI NR. 86-88.		105
EFNI	STÆKKUN ZURLA	MÁL 1:100
		DRGS 16.06.95
FRJELDUR ÁRNI HJÁLMARSSON, BÍ. KLÆBERGÍ 6		S=555 3860

*[Handwritten signature]*