Álfaskeið 90 & 92, Hafnarfirði,
Bílageymslur, mál 1:100 & 1:500.

Samþykkt á fundi bygginga-
nefndar þ 13/8 1975
BYGGINGAFULLTRÚINN
Í HAFNARFIRÐI
F. Sigurtsson

Verði geymslem byggt í
áfonum skal hún
sem byggt F.Sig

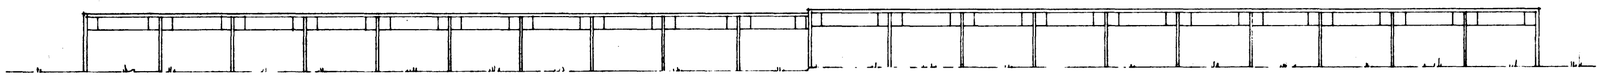

Austurhlið,mál 1:200

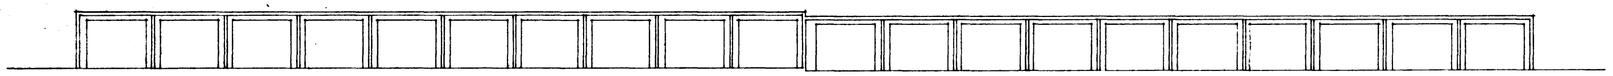

Vesturhlið,mál 1:200

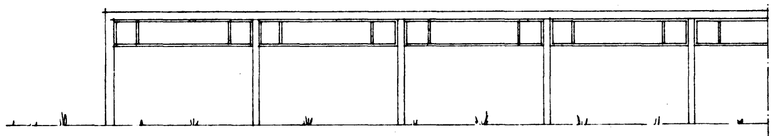

Hluti af austurhlið í mál 1:100

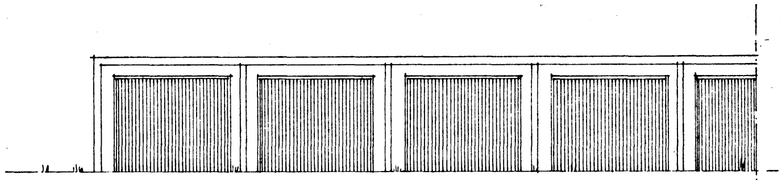

Hluti af vesturhlið í mál 1:100

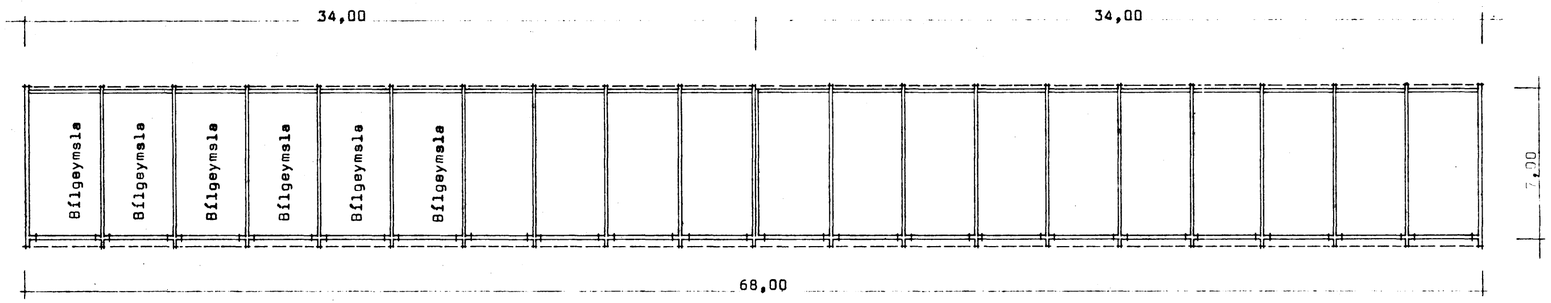

Grunnmynd,mál 1:200

68×7 = 476 m² 1240 m³ @ 11/6,-

Hver skarð 23,8 m² 62 m³ = 14.446 kr

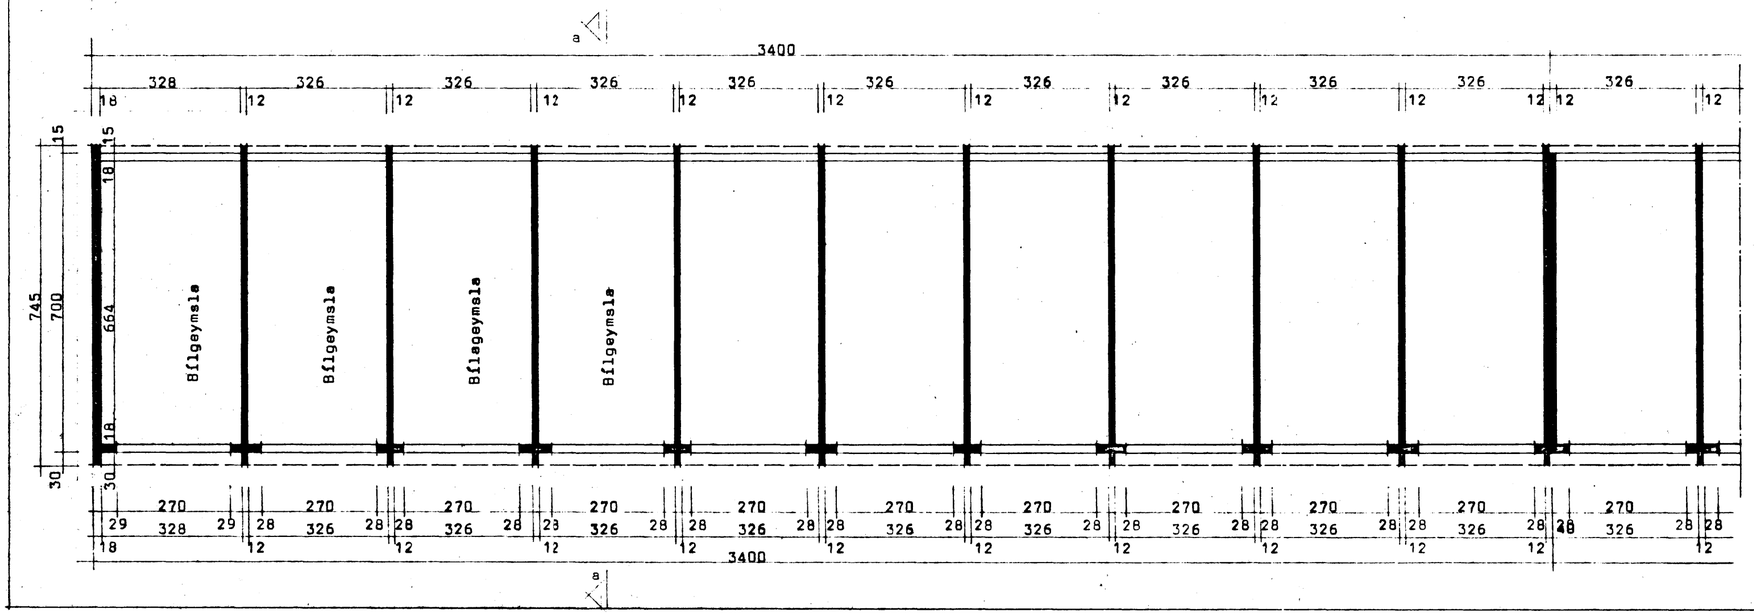

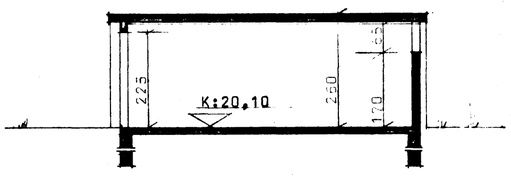

Skurður a-a

Flatarmál bílg. 476,- m².

Reykjavík í júlimán. 1975

Baldur Friðriksson