


1  
ÁLFASKEIÐ 94-96

Samþykkt á fundi bygginga-  
nefndar þ. 1.12.1965  
BYGGINGAVALTRUINN  
HAFNARFIRÐI

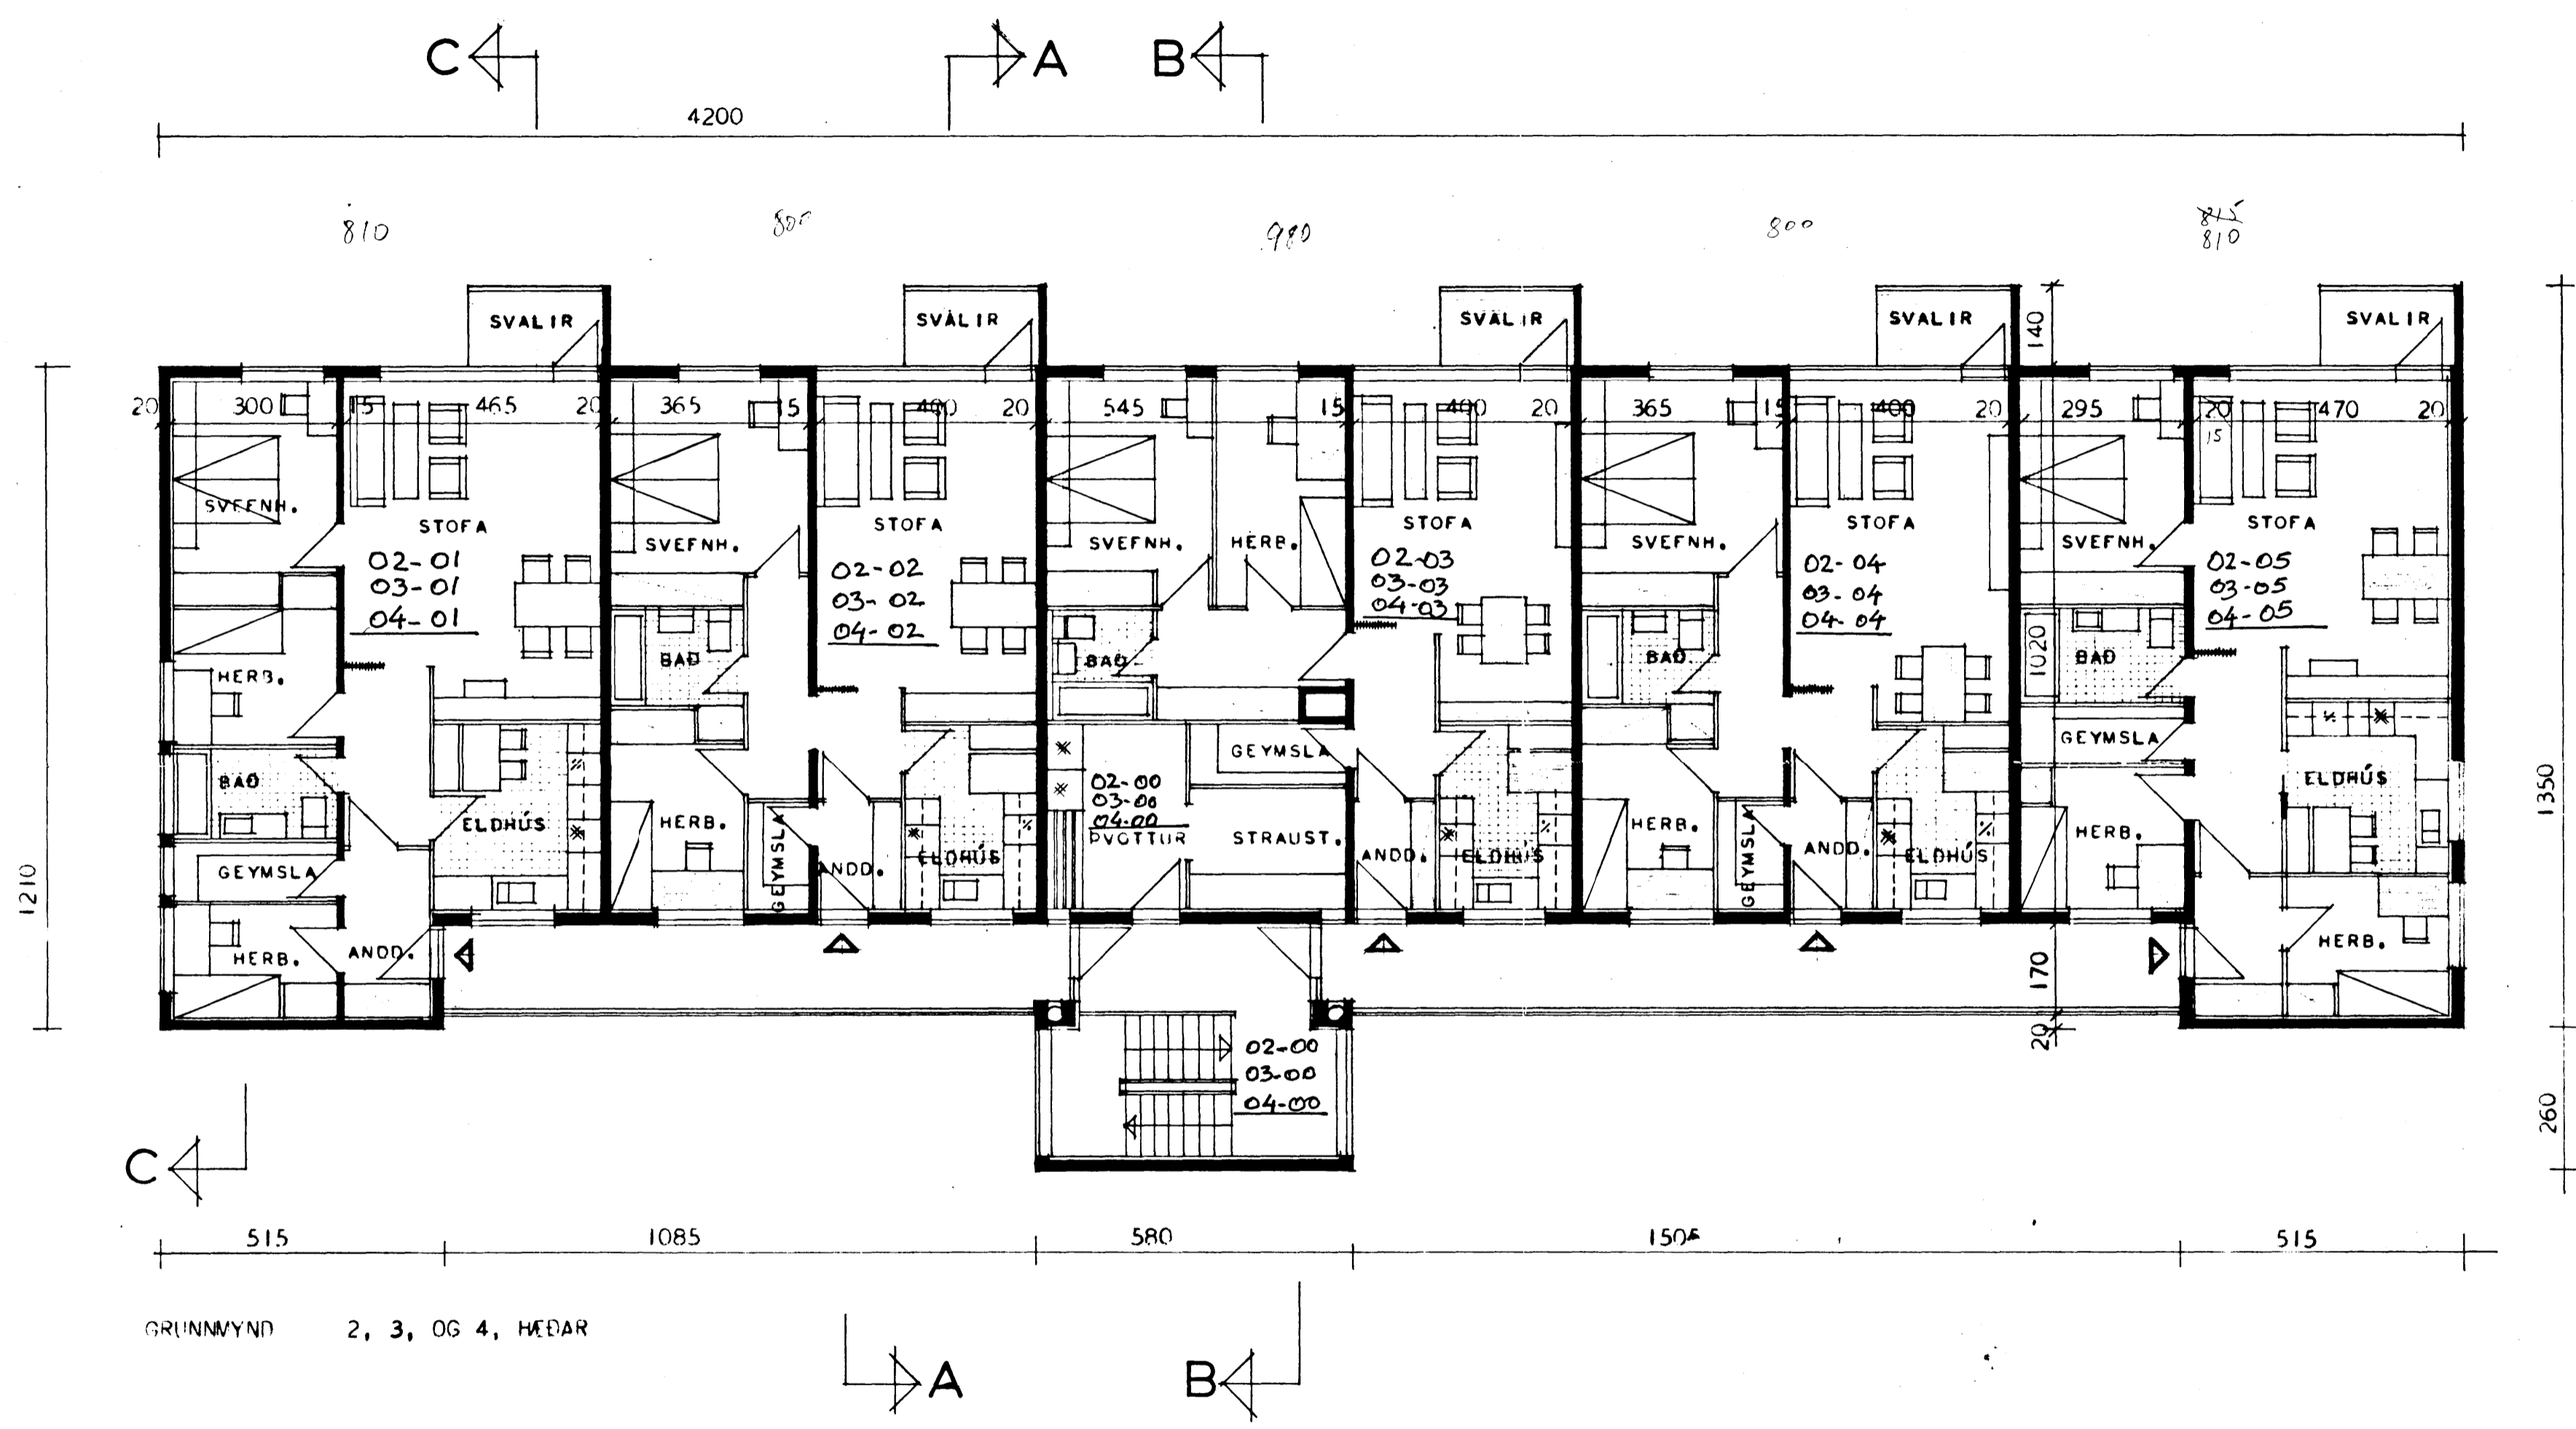

GRUNNMYND 2, 3, OG 4, HÉÐAR

HÚSNÆÐISMÁLASTOFNUN RÍKISINS	
GRUNNMYND 2, 3, OG 4, HÉÐAR	FJÖLBÝLISHÚS VERK NR. <b>319</b>
MÁL 1:100	BLAD NR. 2 NOV. 1965
Magnús Jón Jónsson Sigrúnur Gunnarsdóttir	