
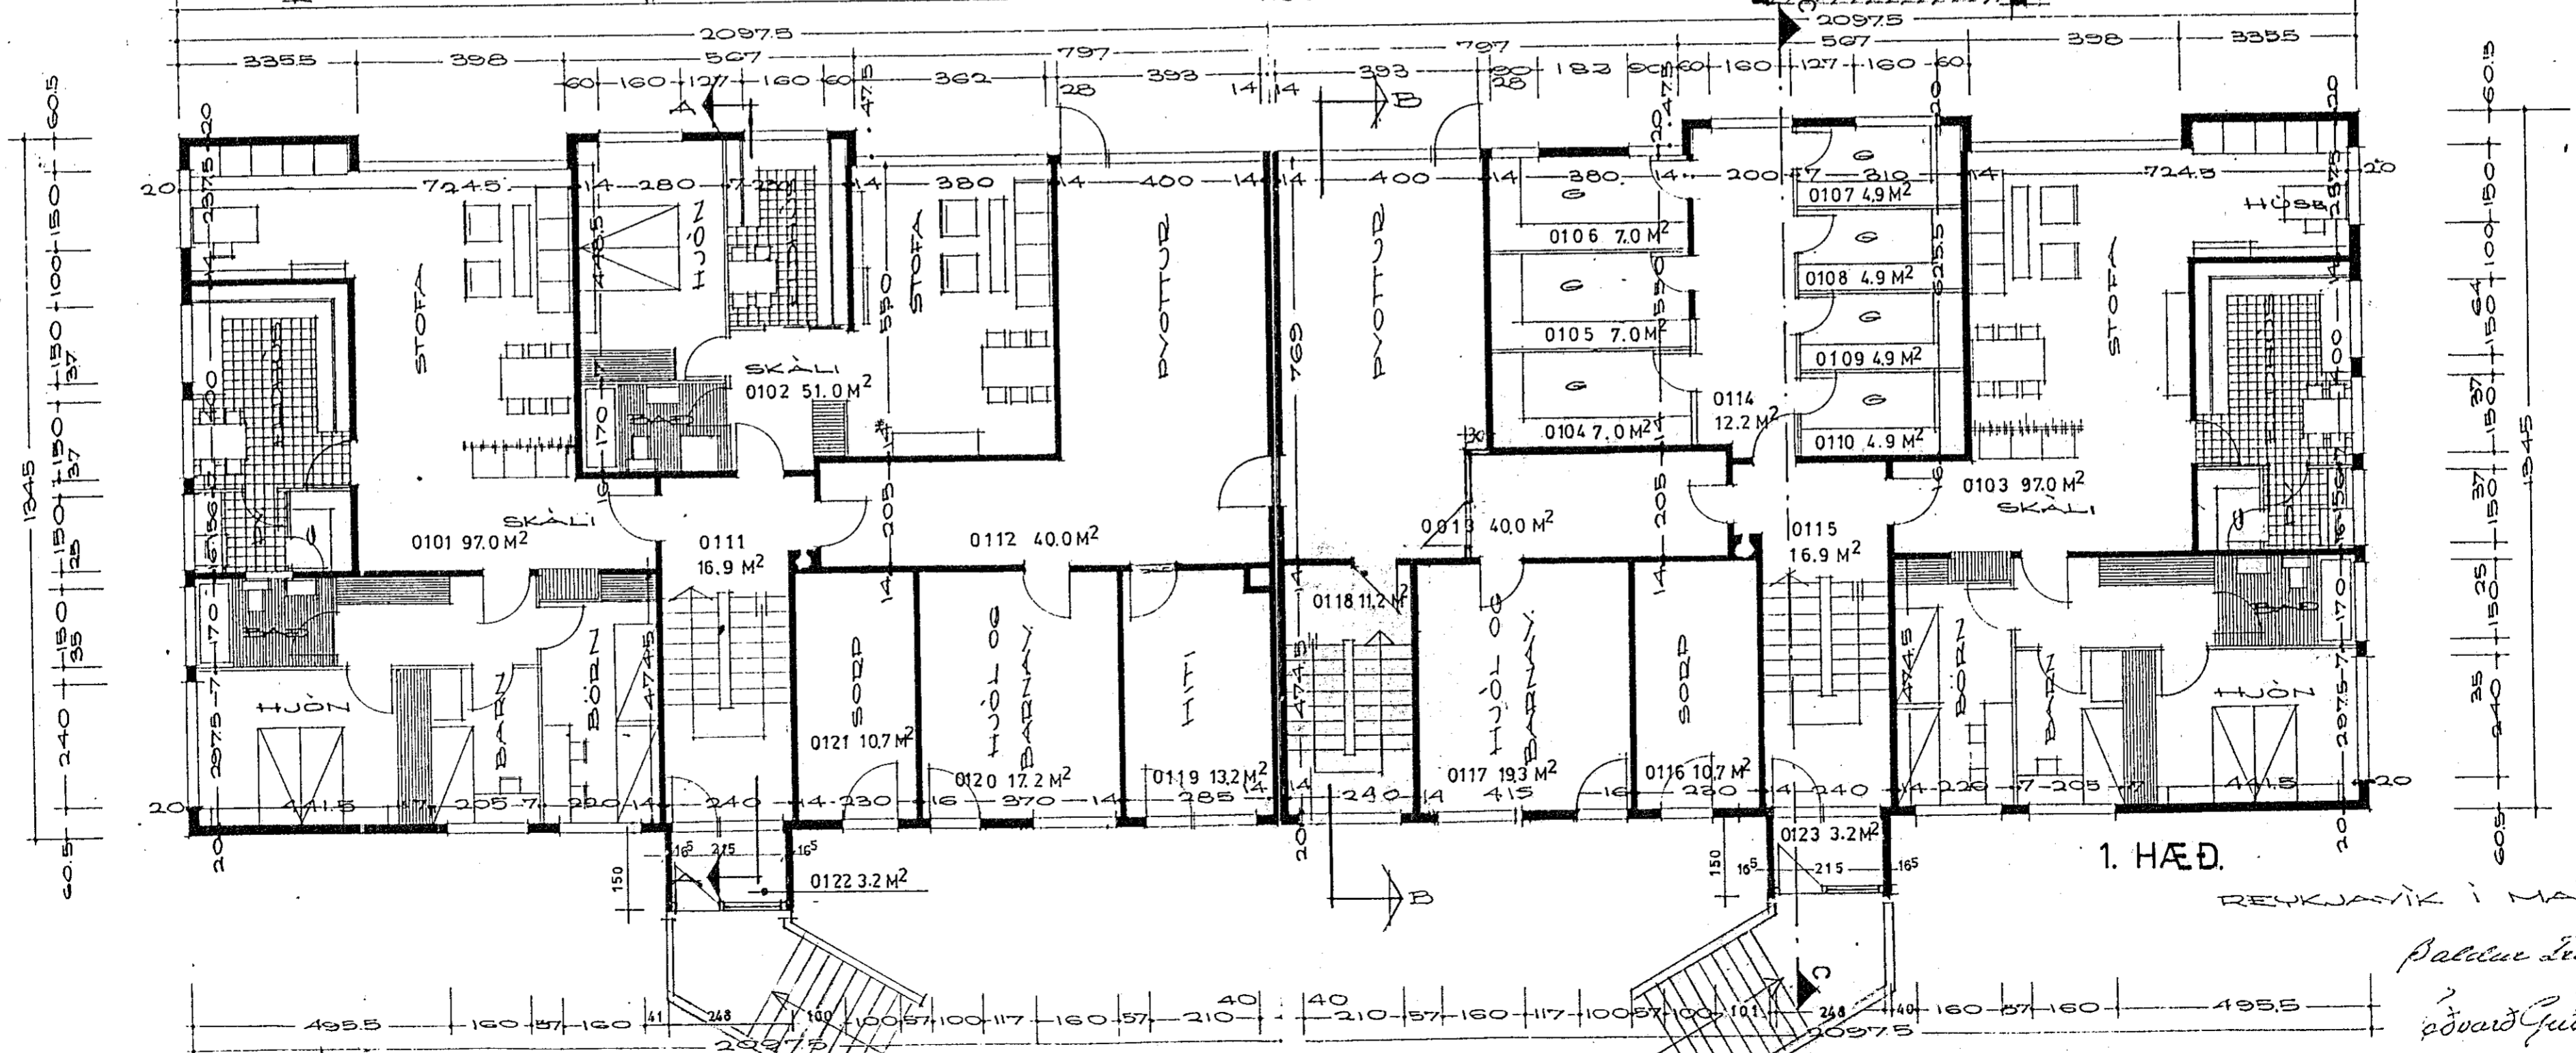


Samþykkt þann  
26 OKT. 1999

Byggingafulltrúinn í Hafnarfirði  
F.h. Kristján Þórarinnsson

*RP*

ÚTIRÖPPUR OG ANDDYRI STÁDFÆRT OG  
STIGI TIL KJALLARA FÆRÐUR INN  
Á TEIKNINGU

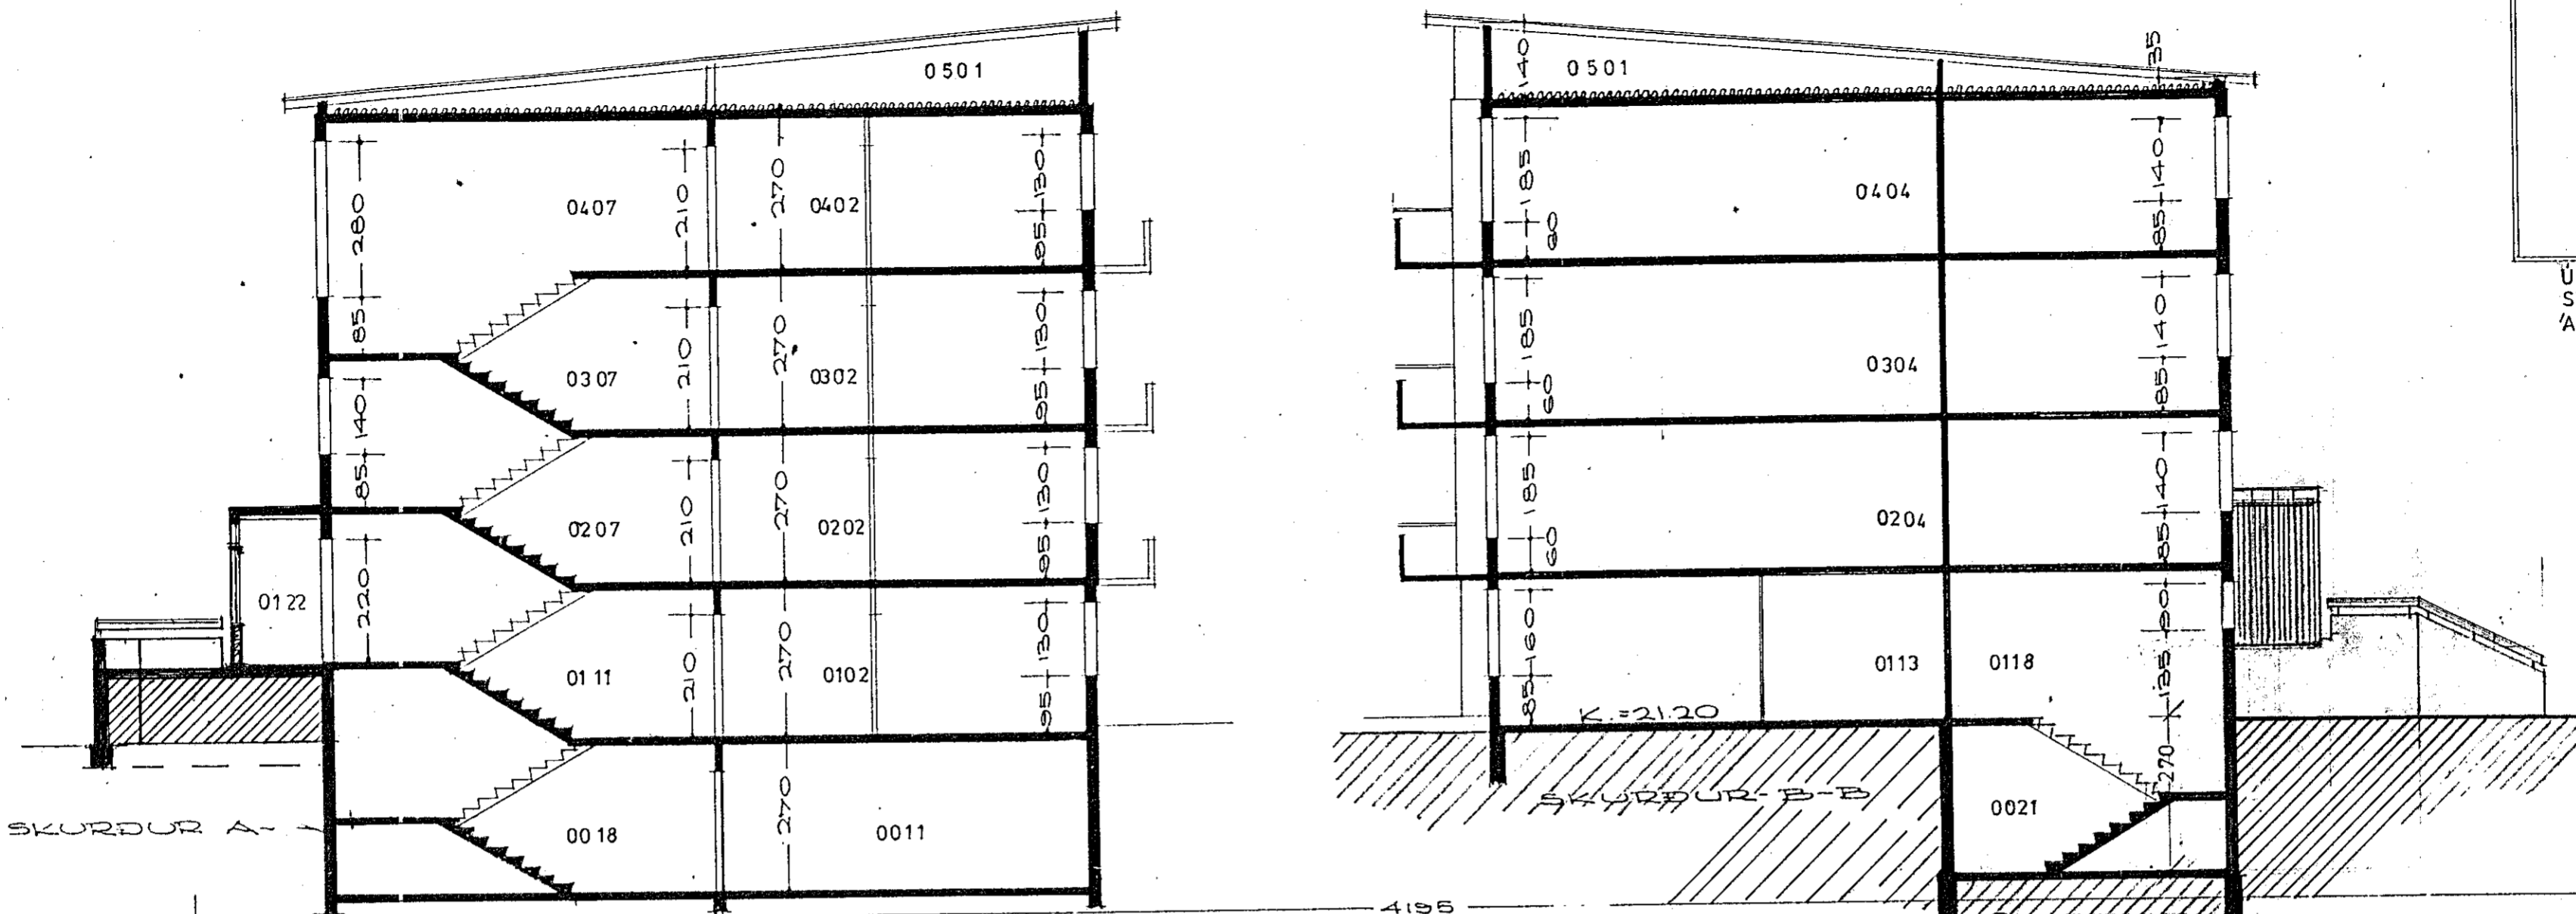

1. HÆÐ.

REYKJANÍK Í MAÍ 1985


5. OKT. 1999.

LÍTA  
TEIKNISTOFAN  
220 Hafnarfirði

